土地利用竣工図

S=1:200

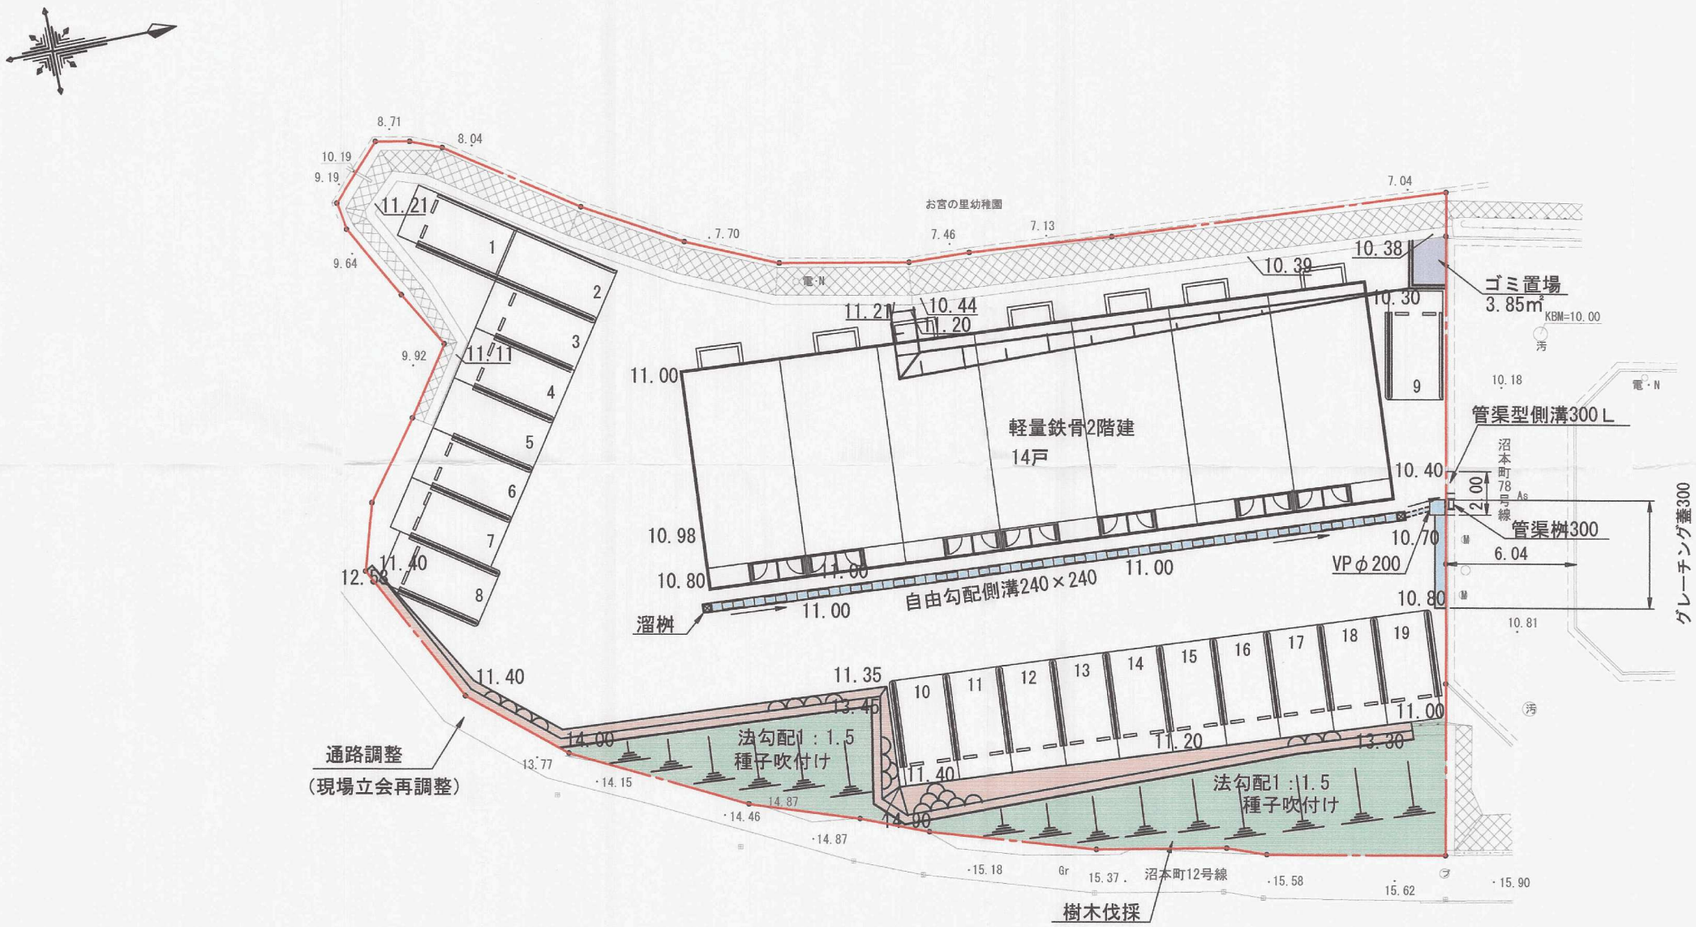

竣工図

開発者	TEL	小野尚子	
開発区域の地名	北九州市小倉南区沼本町四丁目979番5外		
図面種別	土地利用竣工図		
図面番号	縮尺	設計年月日	
5	S=1:200	H28.5.23	
設計者	北九州市小倉北区馬借三丁目3番37号　(有)高尾設計事務所 TEL 093-511-4067　氏名　高尾容旦　印		

27214