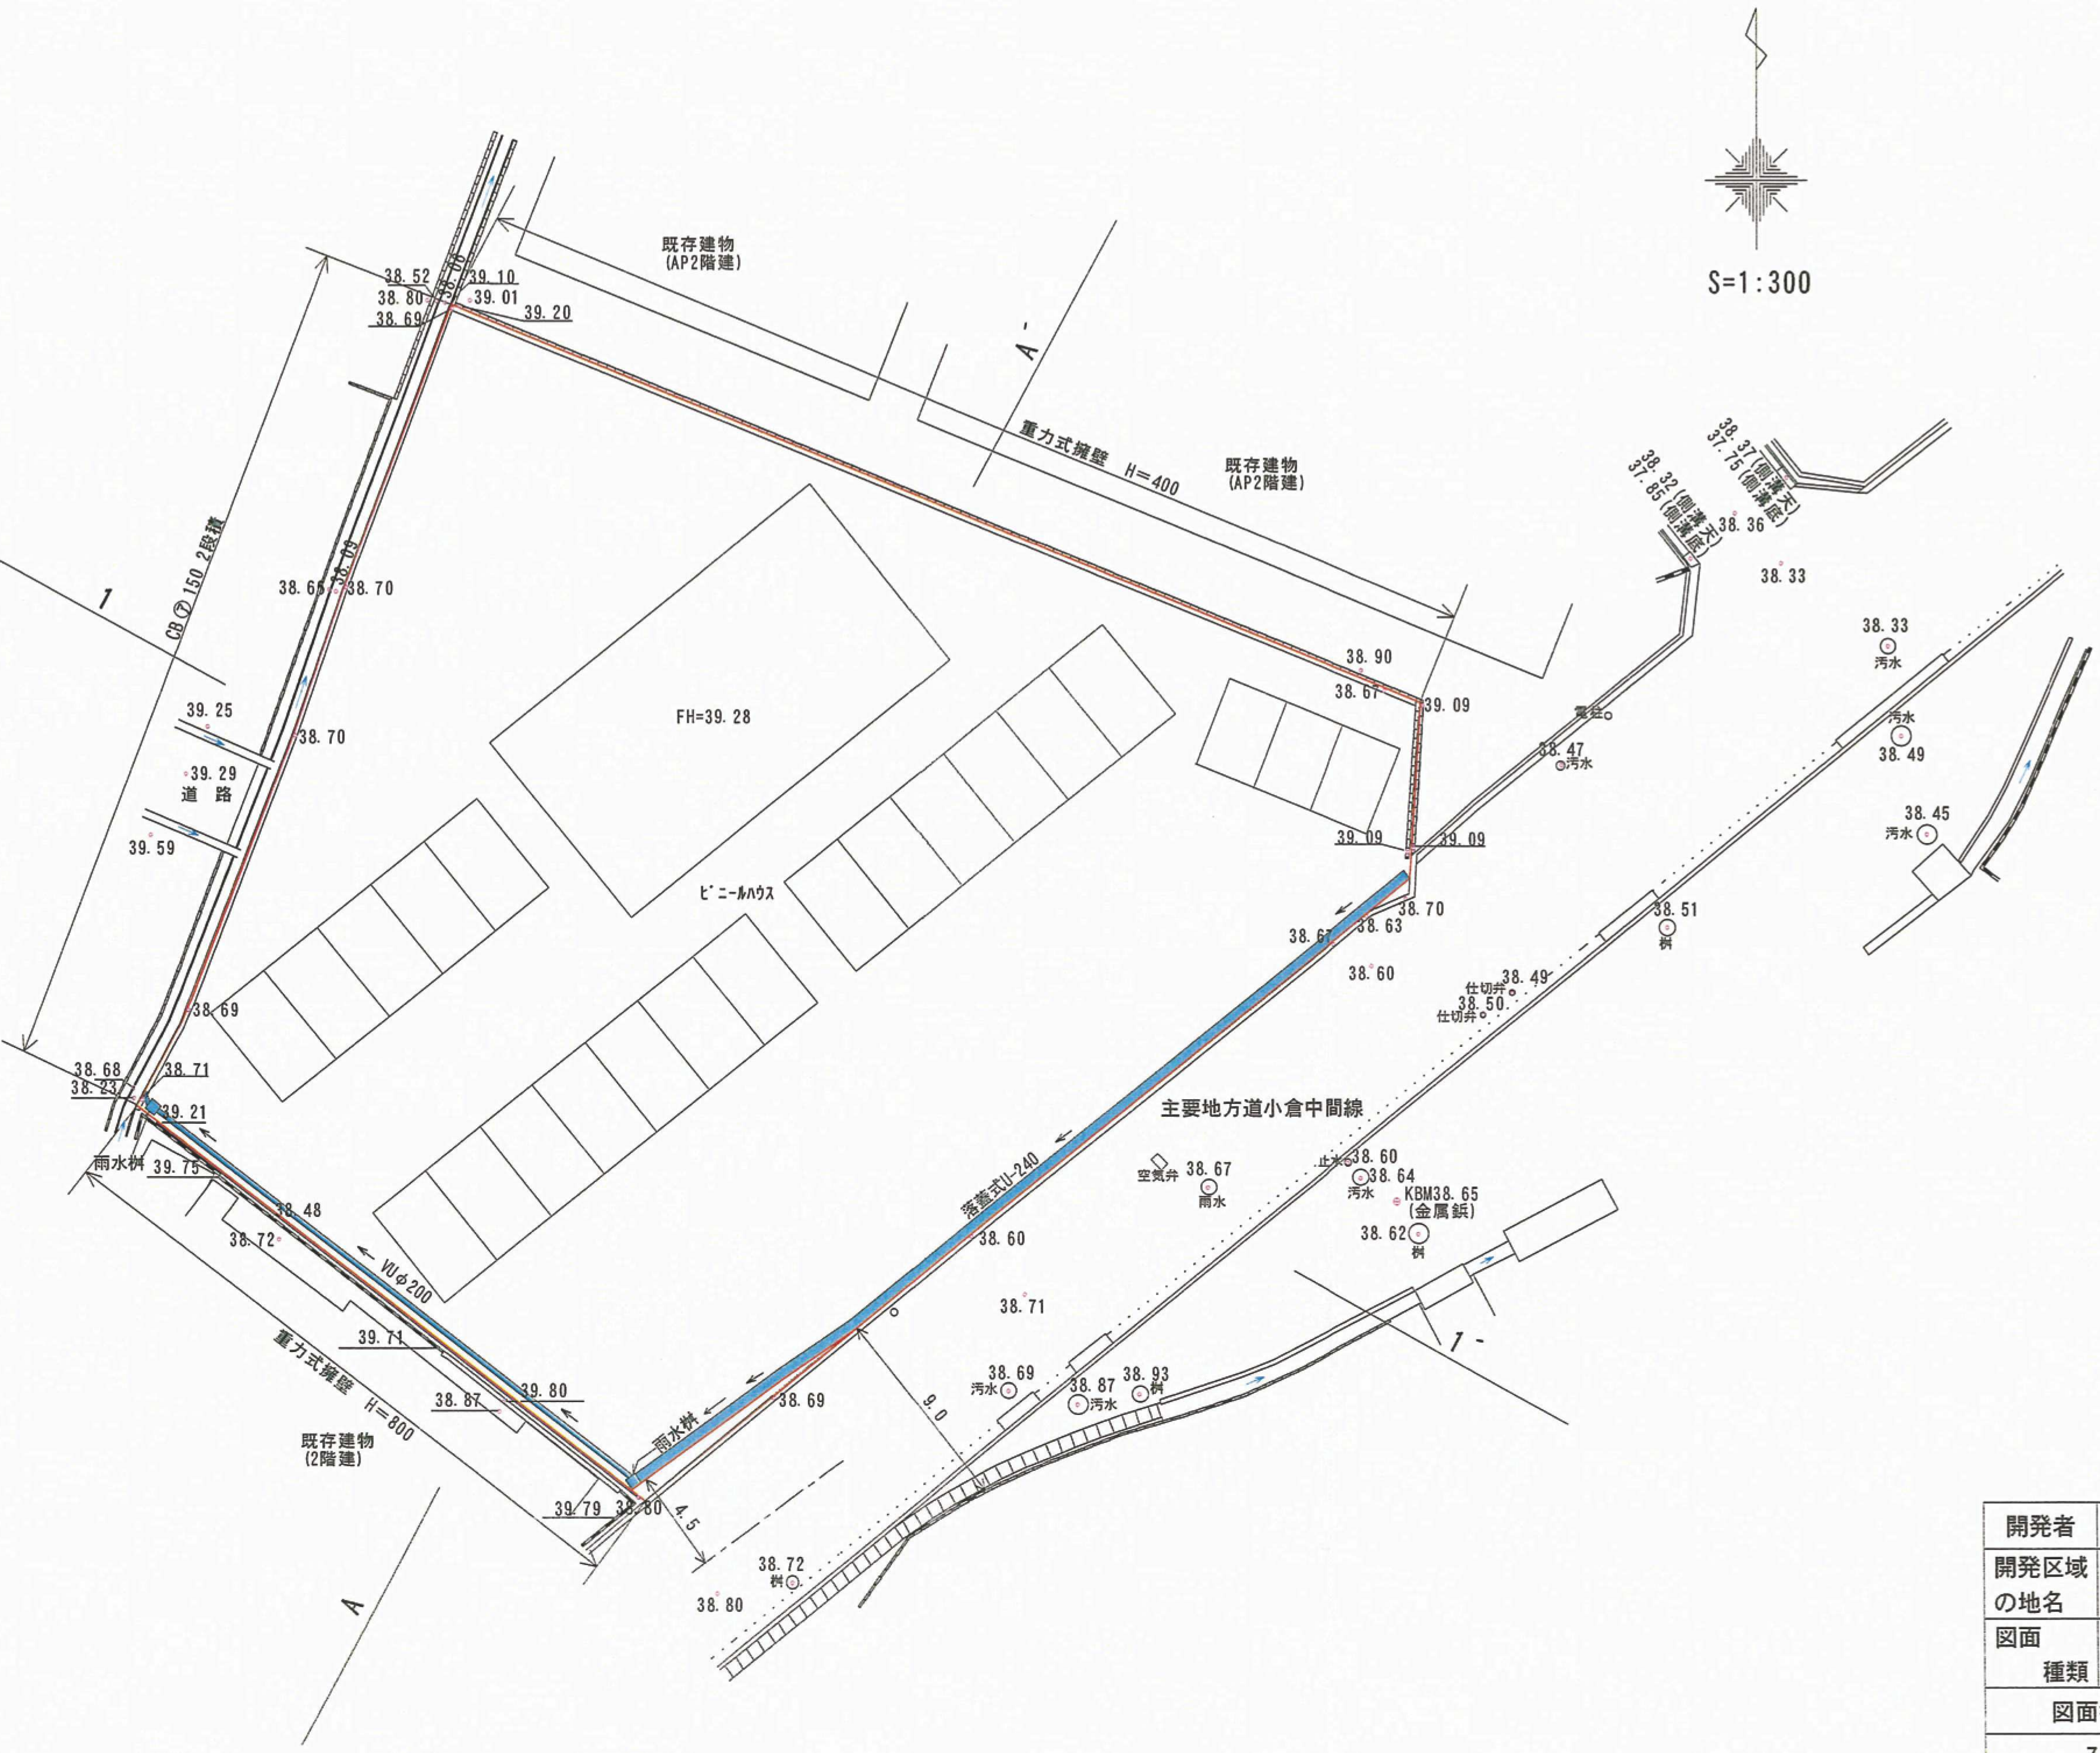
S=1:300
既存建物
(AP2階建)
重力式擁壁 H=400
既存建物
(AP2階建)
CB⑦150 2段積
1
A
A'
1'
FH=39.28
ビニールハウス
主要地方道小倉中間線
落蓋式U-240
VUφ200
雨水桝
雨水桝
重力式擁壁 H=800
既存建物
(2階建)
道 路
38.52
38.80
38.69
39.10
39.01
39.20
38.65
38.70
38.70
39.25
39.29
39.59
38.69
38.68
38.23
38.71
39.21
39.75
38.48
38.72
39.71
38.87
39.80
39.79
38.80
4.5
9.0
38.69
38.60
38.71
38.90
38.67
39.09
39.09
39.09
38.70
38.67
38.63
38.60
38.37(側溝天)
37.75(側溝底)
38.32(側溝天)
37.85(側溝底)
38.36
38.33
38.33
汚水
電柱
38.47
汚水
汚水
38.49
38.45
汚水
38.51
桝
38.49
仕切弁
38.50
仕切弁
空気弁
38.67
雨水
止水
38.60
38.64
汚水
KBM38.65
(金属鋲)
38.62
桝
38.69
汚水
38.87
汚水
38.93
桝
38.72
桝
38.80

竣工図

開発者	川崎博文	
開発区域の地名	北九州市小倉南区徳吉西三丁目689番 ほか	
図面種類	土地利用計画図	
図面番号	縮尺	設計年月日
7	1:300	平成25年4月24日
設計者	北九州市小倉北区田町14番28号 有限会社サンユー測量設計事務所 TEL 093-583-7133	一級建築士 氏名 松本 恒

25119