土地利用計画平面図　S=1:250

北九州市小倉南区中曽根東四丁目1643-1外

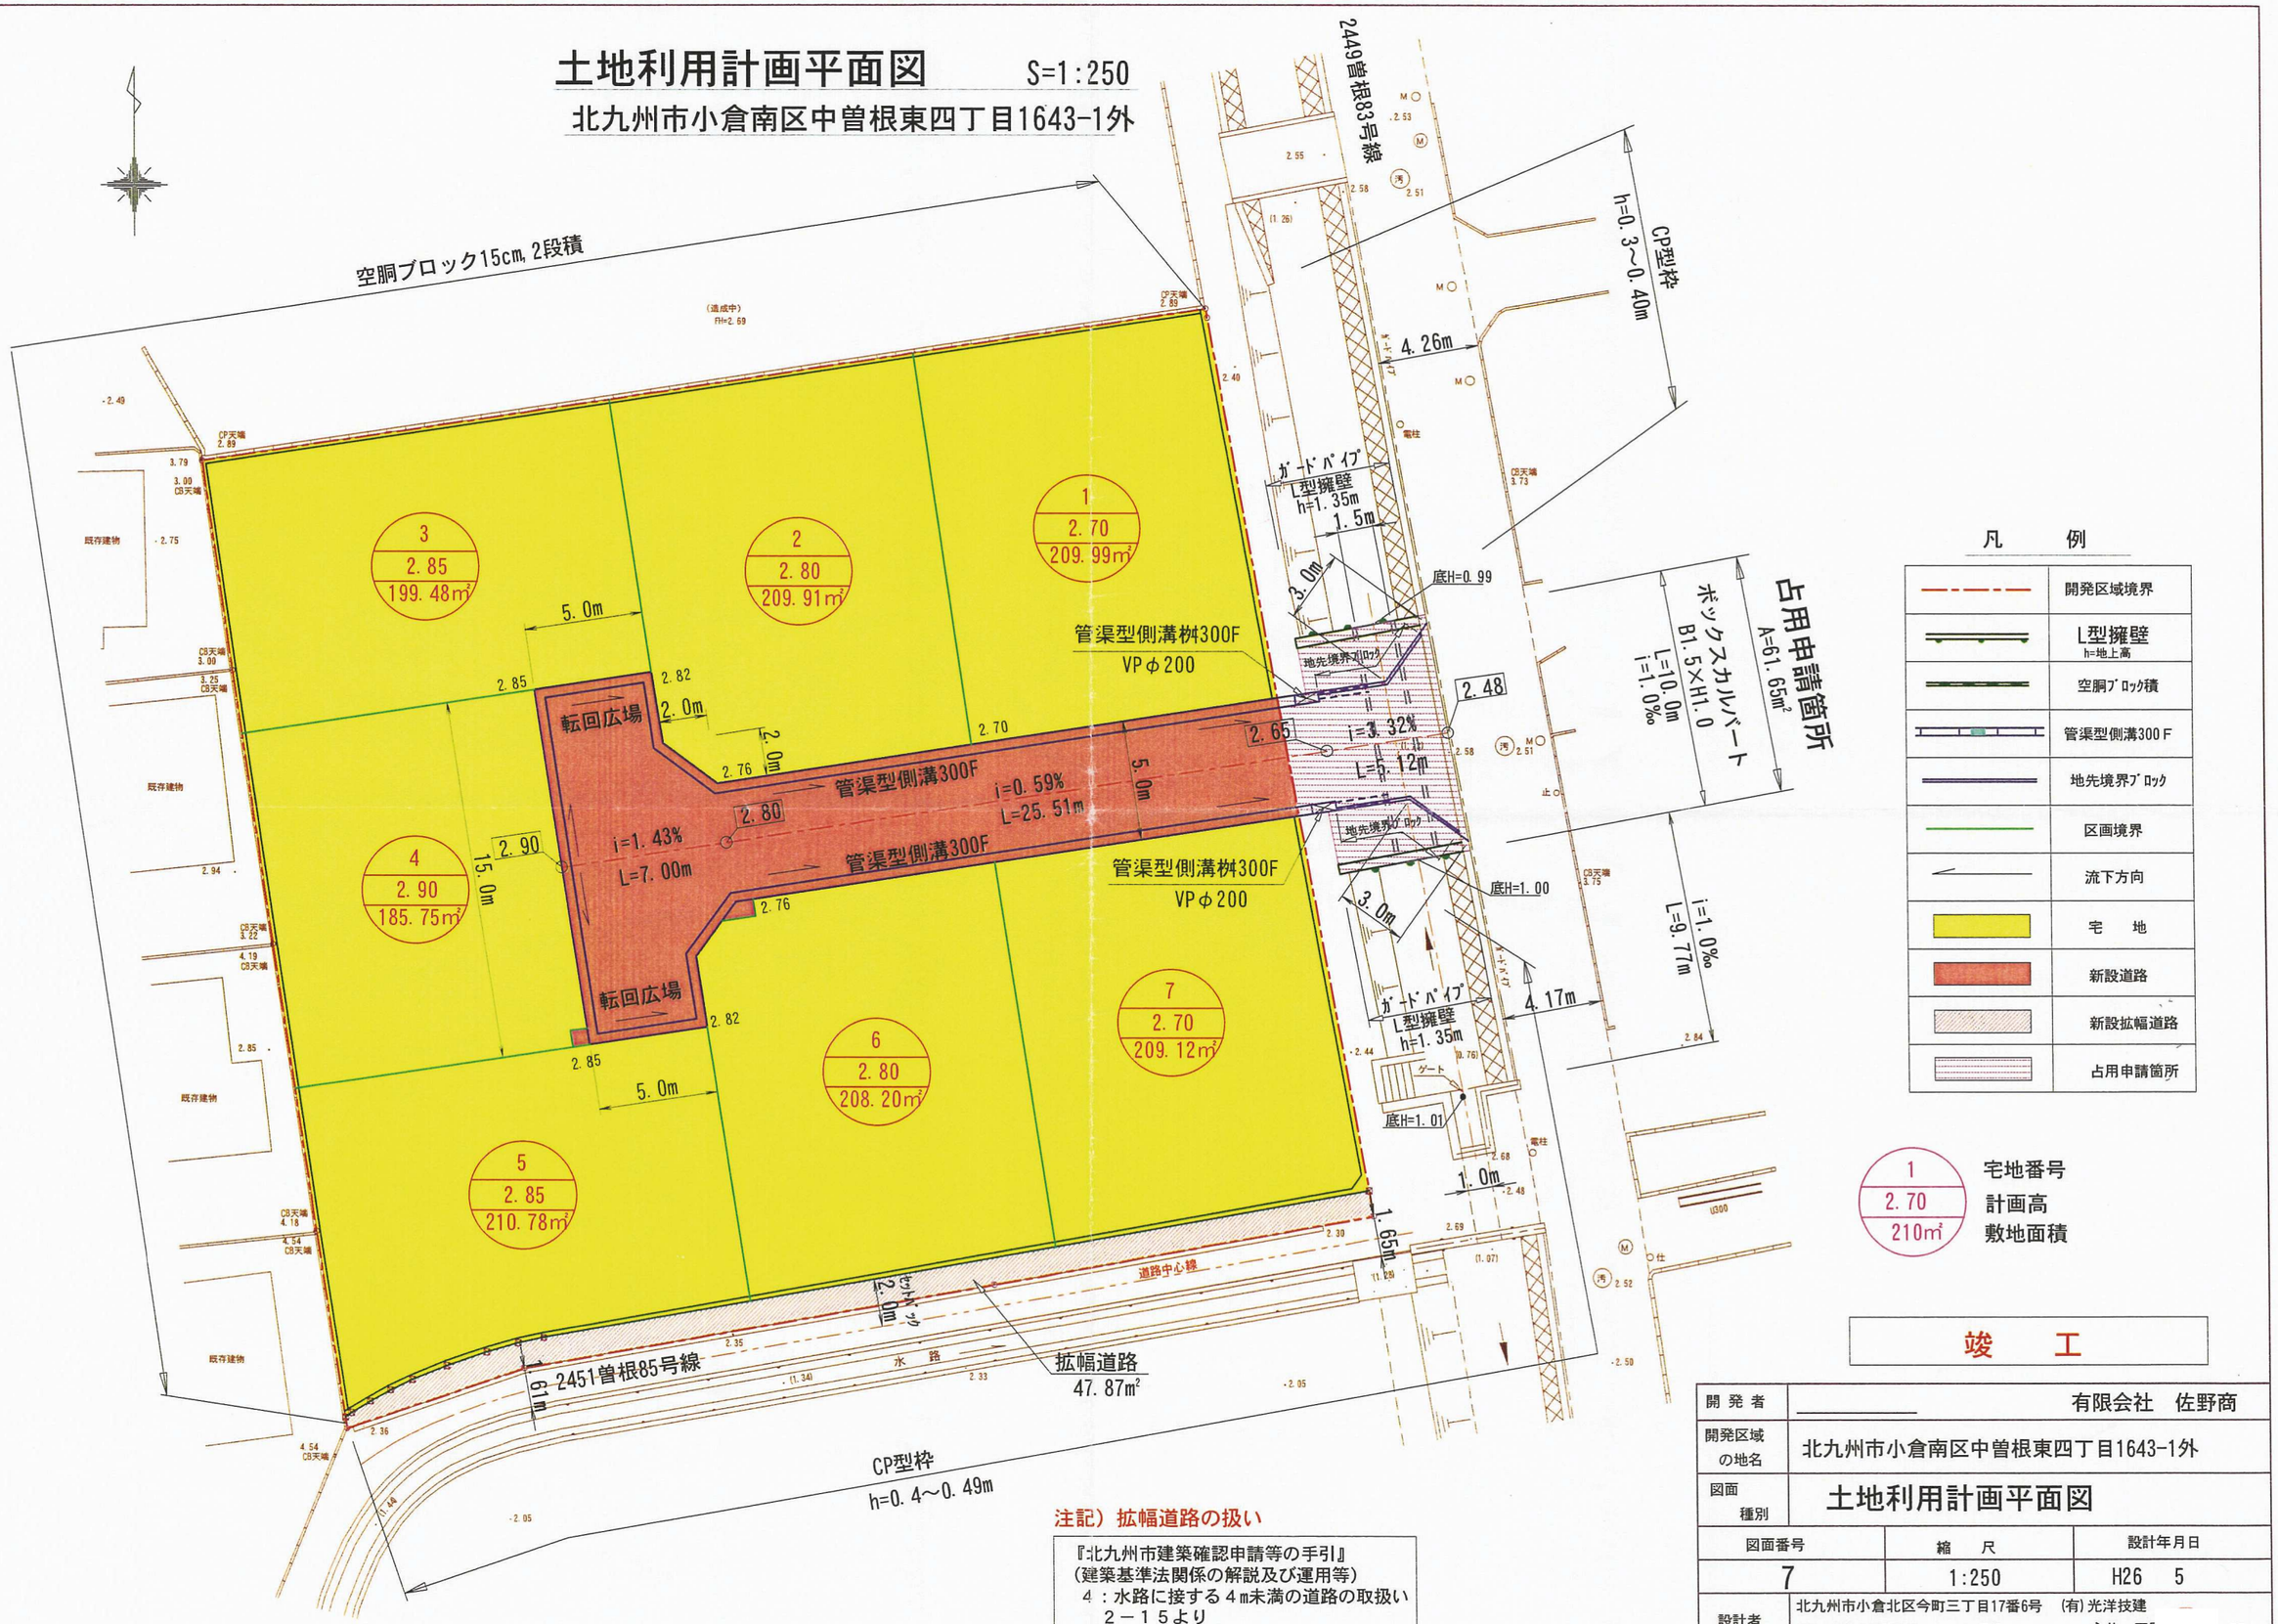

凡　例

	開発区域境界
	L型擁壁 h=地上高
	空胴ﾌﾞﾛｯｸ積
	管渠型側溝300Ｆ
	地先境界ﾌﾞﾛｯｸ
	区画境界
	流下方向
	宅　地
	新設道路
	新設拡幅道路
	占用申請箇所

1 / 2.70 / 210m²　宅地番号 / 計画高 / 敷地面積

竣　工

注記）拡幅道路の扱い

『北九州市建築確認申請等の手引』
（建築基準法関係の解説及び運用等）
4：水路に接する4m未満の道路の取扱い
2－15より

開発者	有限会社　佐野商
開発区域の地名	北九州市小倉南区中曽根東四丁目1643-1外
図面種別	土地利用計画平面図

図面番号	縮尺	設計年月日
7	1:250	H26　5

設計者	北九州市小倉北区今町三丁目17番6号　(有)光洋技建 TEL 093-591-6869　氏名　永井　正

印

25147