

土地利用計画平面図 縮尺=1:250
北九州市小倉南区中曽根5丁目807-1外

凡 例


	開発区域境界
	CP型枠擁壁
	空洞ブロック積
	管渠型側溝300 F
	自由勾配側溝 300×400
	横断暗渠 FK管φ300
	地先境界ブロック 120×120
	区画境界
	流下方向
	土 羽 工 (1:1.5)

注記) 擁壁高hは地上高とする。


宅地番号
計画高
敷地面積

1
5.10
168.09㎡

ガードレール構造図
S=1:50

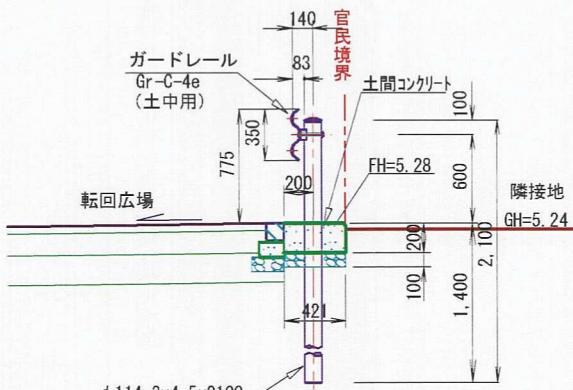

転回広場マーキング
S=1:200

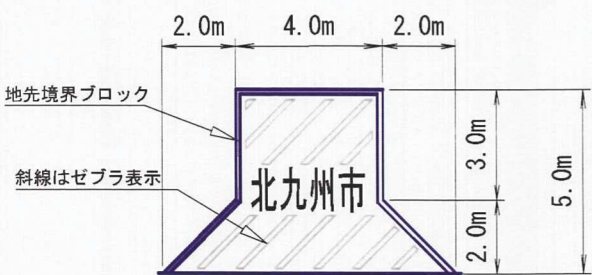

竣 工

開 発 者	大和ハウス工業(株)北九州支店		
開発区域 の地名	北九州市小倉南区中曽根 5 丁目 807-1 外		
図面 種別	土地利用計画平面図		
図面番号	縮 尺	設計年月日	
7	1:250	H27 11	
設計者	北九州市小倉北区今町三丁目17番6号 (有)光洋技建 TEL 591-6869 氏名 永井 正嗣 印		

