土地利用竣工図

S=1:250

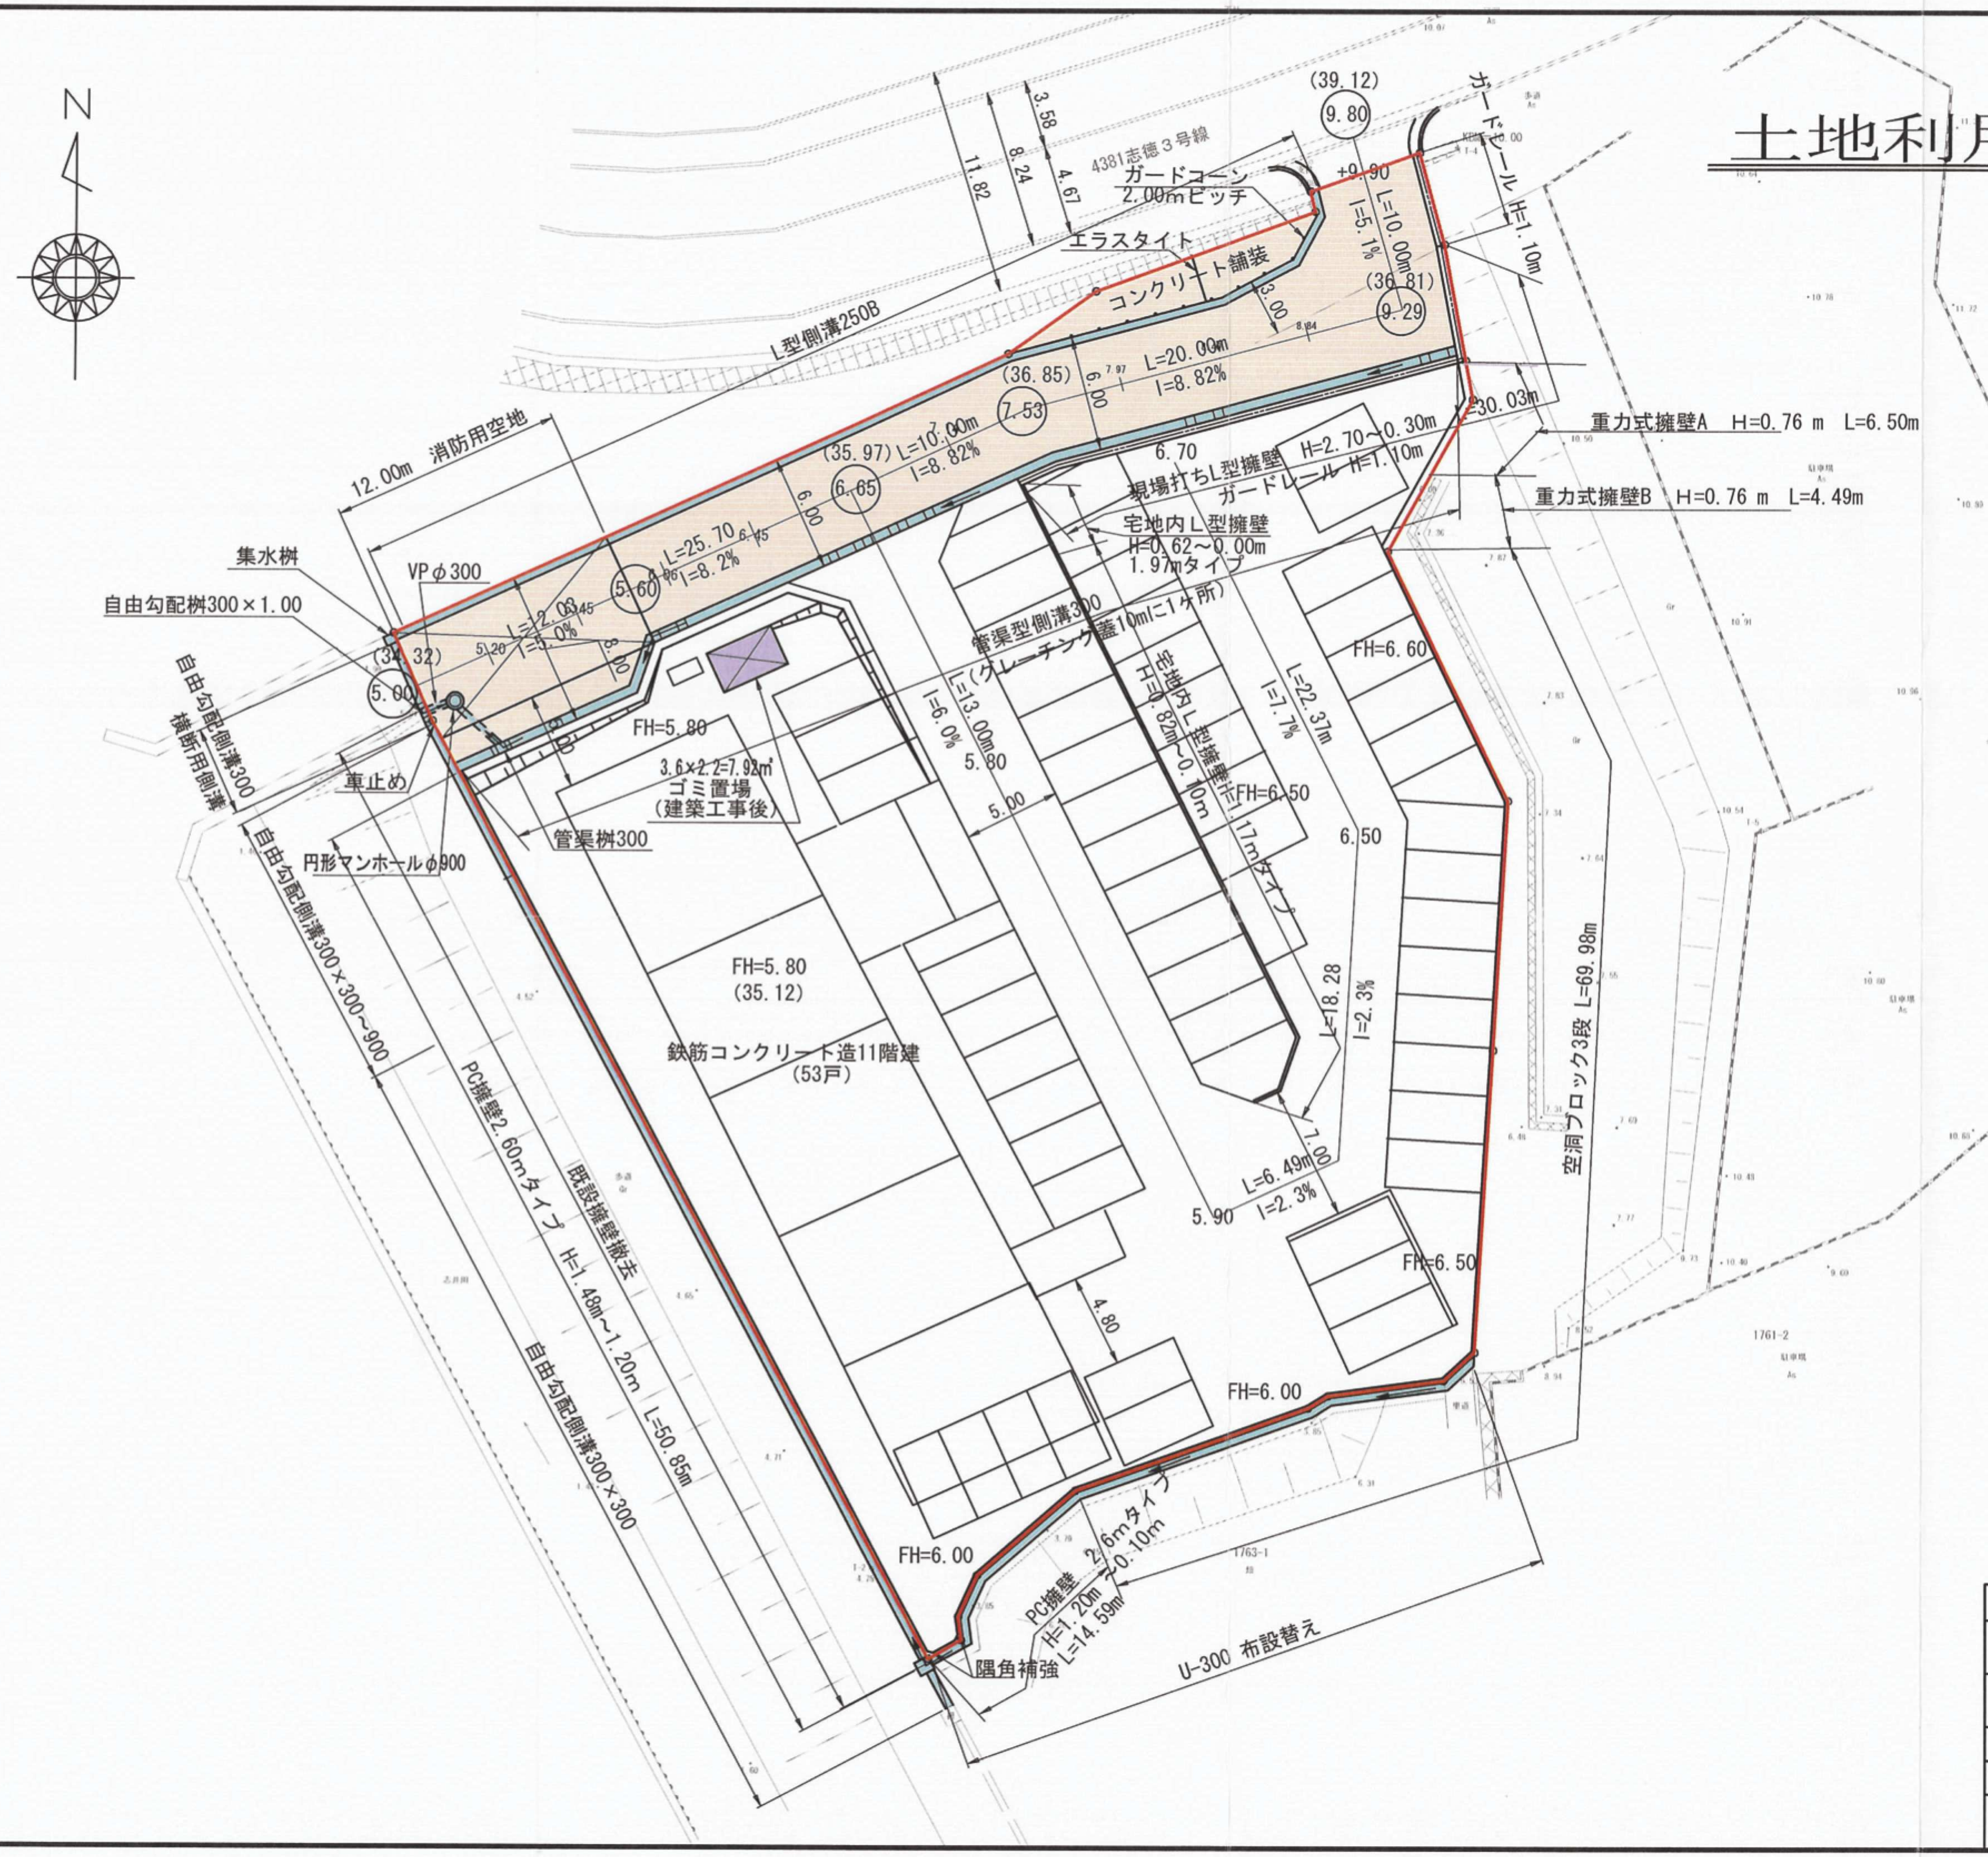
N
4381志徳３号線
3.58
8.24
4.67
11.82
ガードコーン
2.00mピッチ
エラスタイト
コンクリート舗装
(39.12)
9.80
+9.90
ガードレール
L=10.00m
I=5.1%
H=1.10m
(36.81)
9.29
3.00
L型側溝250B
(36.85)
7.53
L=20.00m
I=8.82%
6.00
(35.97)
6.65
L=10.00m
I=8.82%
30.03m
重力式擁壁A　H=0.76 m　L=6.50m
重力式擁壁B　H=0.76 m　L=4.49m
6.70
現場打ちL型擁壁　H=2.70～0.30m
ガードレール　H=1.10m
宅地内L型擁壁
H=0.62～0.00m
1.97mタイプ
12.00m　消防用空地
L=25.70
I=8.2%
5.60
6.00
集水桝
VPφ300
自由勾配桝300×1.00
L=2.00
I=5.0%
(34.32)
5.00
自由勾配側溝300
横断用側溝
車止め
管渠型側溝300
（グレーチング蓋10mに1ヶ所）
L=13.00m
I=6.0%
5.80
FH=5.80
3.6×2.2=7.92㎡
ゴミ置場
（建築工事後）
管渠桝300
円形マンホールφ900
5.00
宅地内L型擁壁
H=1.82m～0.10m
1.17mタイプ
L=22.37m
I=7.7%
FH=6.60
FH=6.50
6.50
FH=5.80
(35.12)
鉄筋コンクリート造11階建
(53戸)
L=18.28
I=2.3%
7.00
L=6.49m
I=2.3%
5.90
空洞ブロック3段　L=69.98m
FH=6.50
自由勾配側溝300×300～900
PC擁壁2.60mタイプ　H=1.48m～1.20m　L=50.85m
既設擁壁撤去
自由勾配側溝300×300
4.80
FH=6.00
FH=6.00
PC擁壁　2.6mタイプ
H=1.20m～0.10m
L=14.59m
隅角補強
U-300 布設替え
木造2階建
専用住宅
1761-3
1761-2
1763-1

竣工図

開発者	TEL	有限会社 英晃
開発区域の地名	北九州市小倉南区志井六丁目1764番1外 北九州市小倉南区志徳二丁目847番58の内	
図面種別	土地利用竣工図	
図面番号	縮尺	設計年月日
6	S=1:250	H30.8.16
設計者	北九州市小倉北区馬借三丁目3番37号 (有)高尾設計事務所 TEL 093-511-4067	氏名 高尾容

30103