


土地利用計画平面図

北九州市小倉南区長野東町地内

土地利用計画・面積一覧

色 別	分 類	区 域 名 称	面 積	比 率
	宅 地	宅 地 用 地	1370.57 m ²	79.07%
	公 共 施 設	区 域 内 道 路	355.30 m ²	20.50%
	公 益 的 施 設	ゴ ミ 置 場 用 地	7.51 m ²	0.43%
	開 発 区 域		1733.38 m ²	100.00%

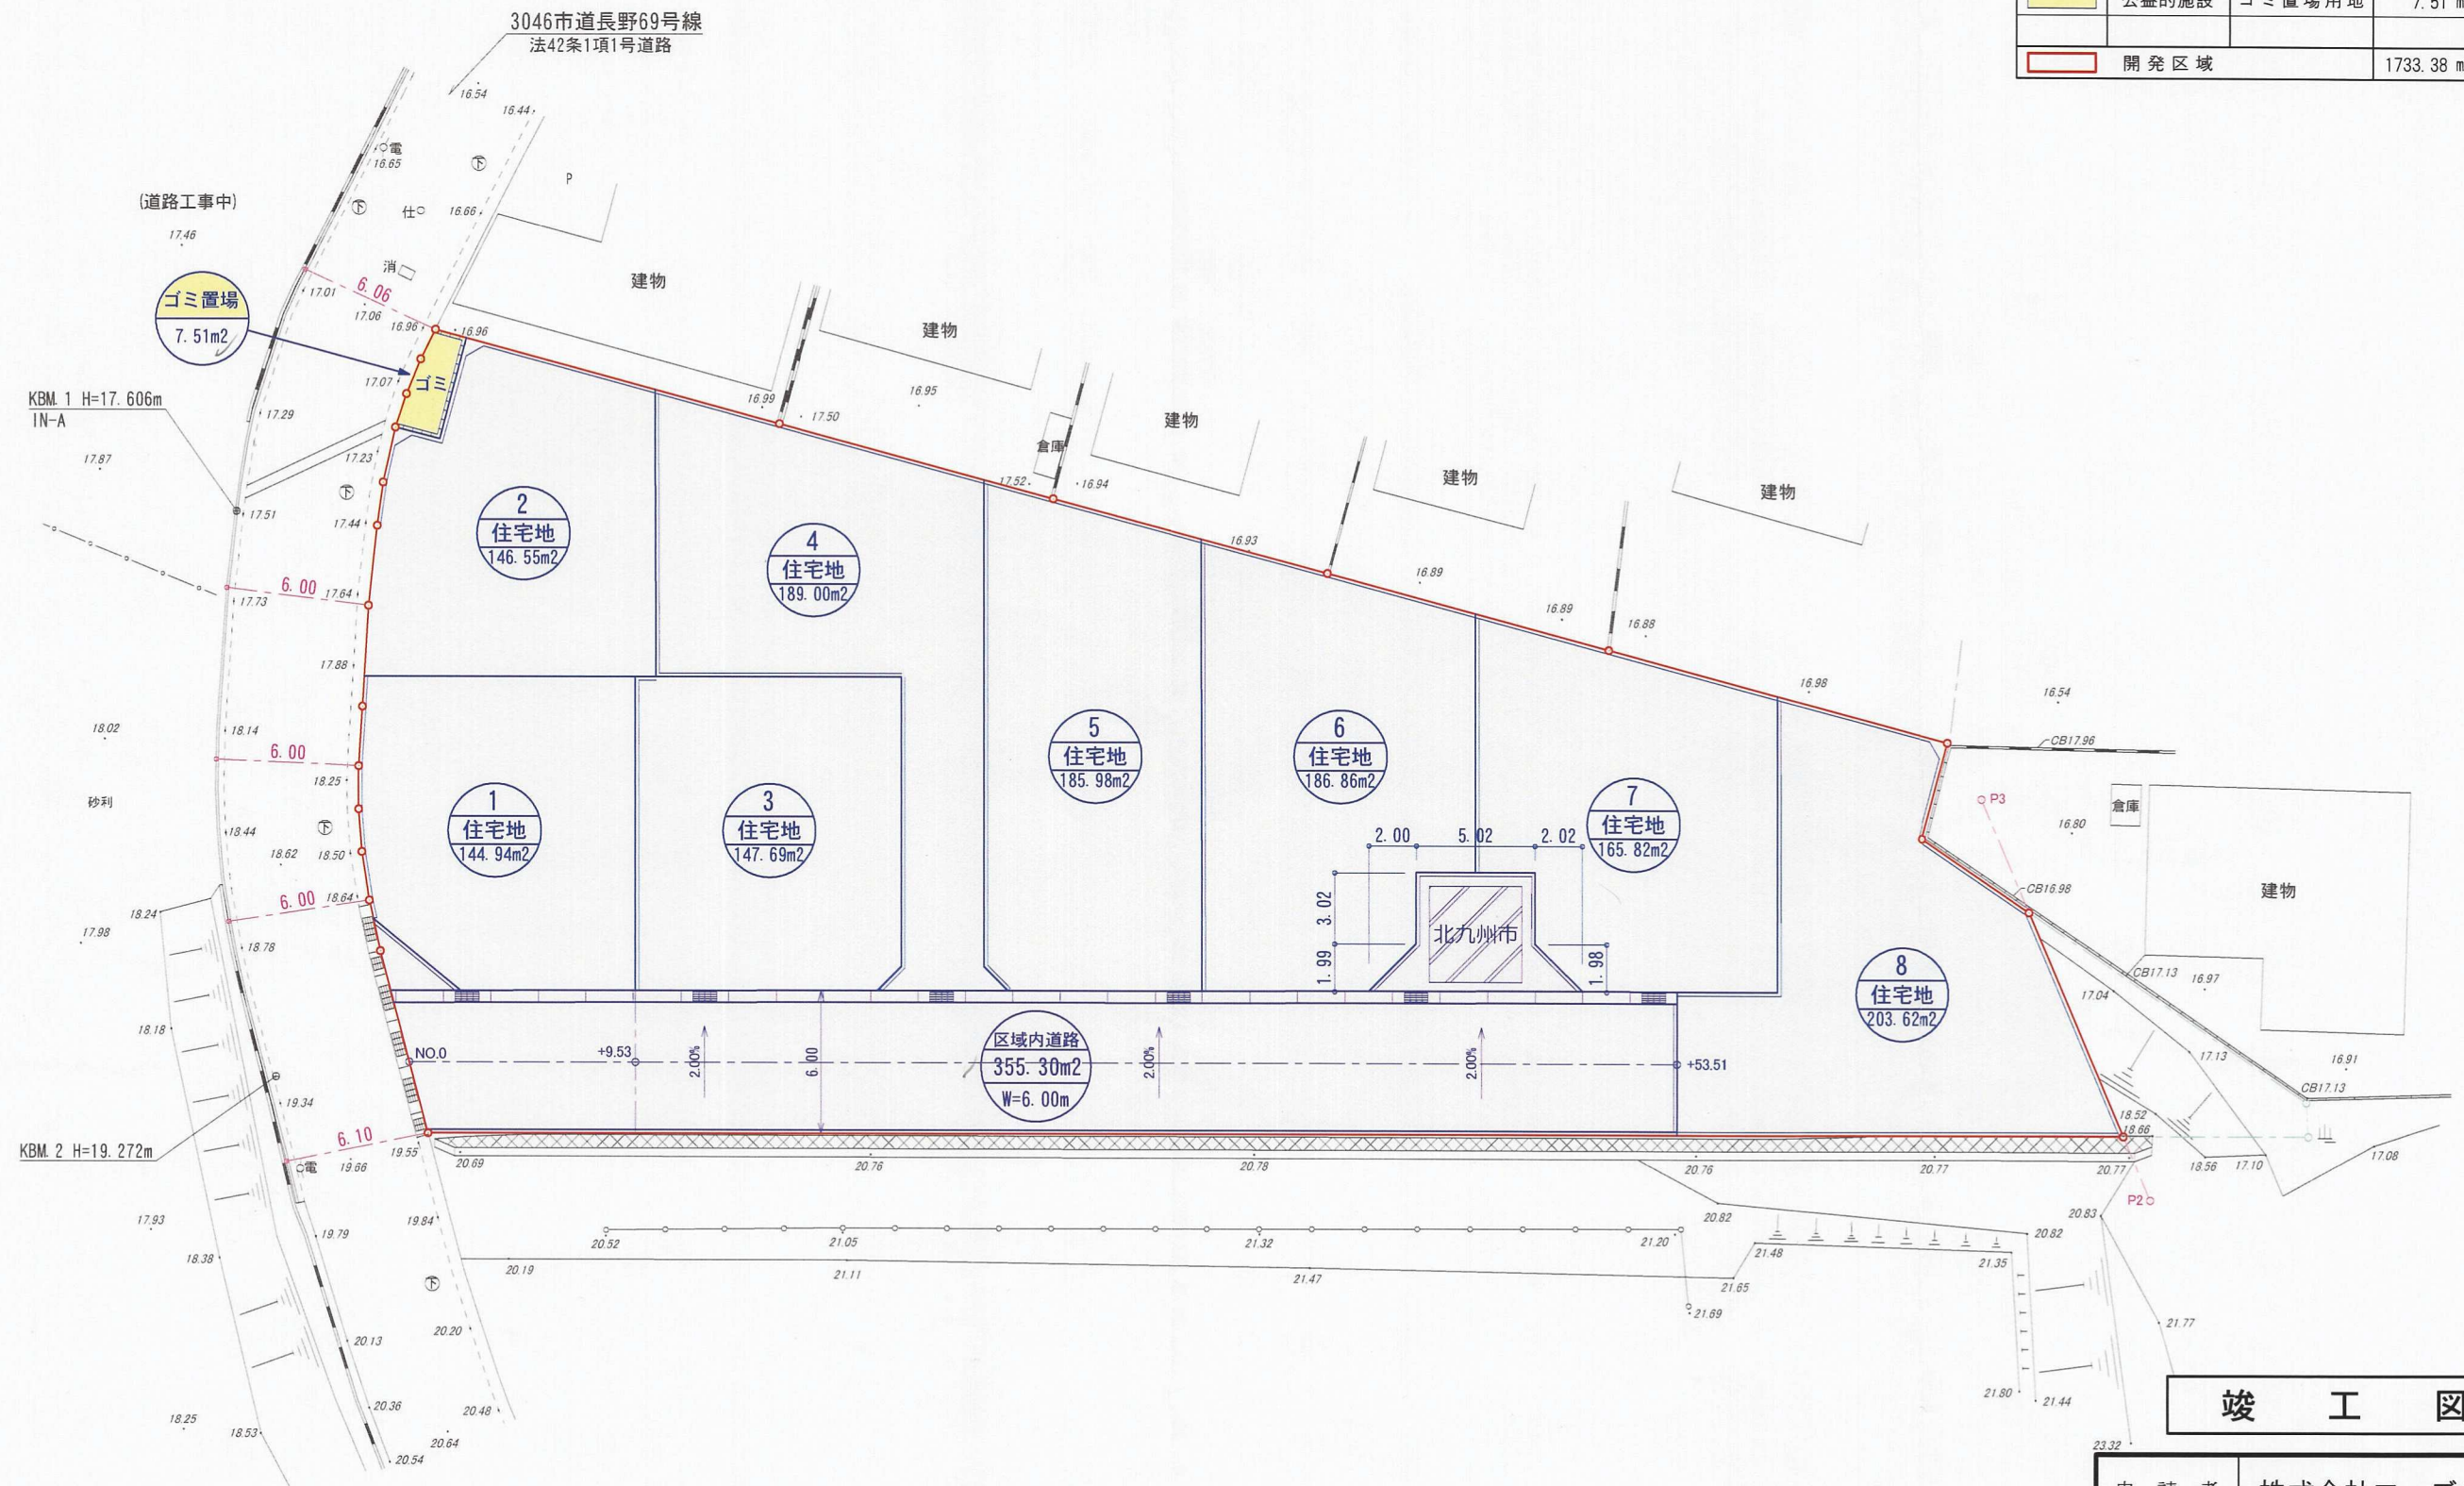

竣 工 図

申 請 者	株式会社マーブルホーム	
区 域 の 名 称	北九州市小倉南区長野東町 23番1ほか	
図 面 名 称	土地利用計画平面図	
図 面 番 号	縮 尺	作成年月日
NO. 6	1/300	令和元年8月
設 計 者	〒824-0003 福岡県行橋市大橋三丁目12番27号 株式会社 第一プランニング Daichi Planning 土木課 東	