

土地利用計画平面図 S=1:250
北九州市小倉南区朽網東六丁目512-7

土地利用計画				
用途	面積	坪	比率(%)	適要
宅地	1,235.24	373.66	86.99	7区画
道路	184.79	55.9	13.01	W=5.0m 転回広場含む
全体面積	1,420.03	429.5	100	


凡 例

	開発区域境界
	ブロック積擁壁 h=地上高
	プレキャスト擁壁 h=地上高
	CP型擁壁 h=地上高
	空洞ブロック積 15cm
	宅地土羽工 1:1.5勾配
	自由勾配側溝F 300×300
	自由勾配側溝F 300×300 (横断用)
	流下方向
	区画境界
	宅 地
	道 路

1	宅地番号
20.95	計画高
172㎡	敷地面積(小数点以下切捨て)

竣 工

開発者	TEL (有) 和久		
開発区域の地名	北九州市小倉南区朽網東六丁目512-7		
図面種別	土地利用計画平面図		
図面番号	縮 尺	設計年月日	
7	1:250	H27 12	
設計者	北九州市小倉北区今町三丁目17番6号 (有) 光洋技建 TEL 591-6869	氏名	永井 正嗣 印

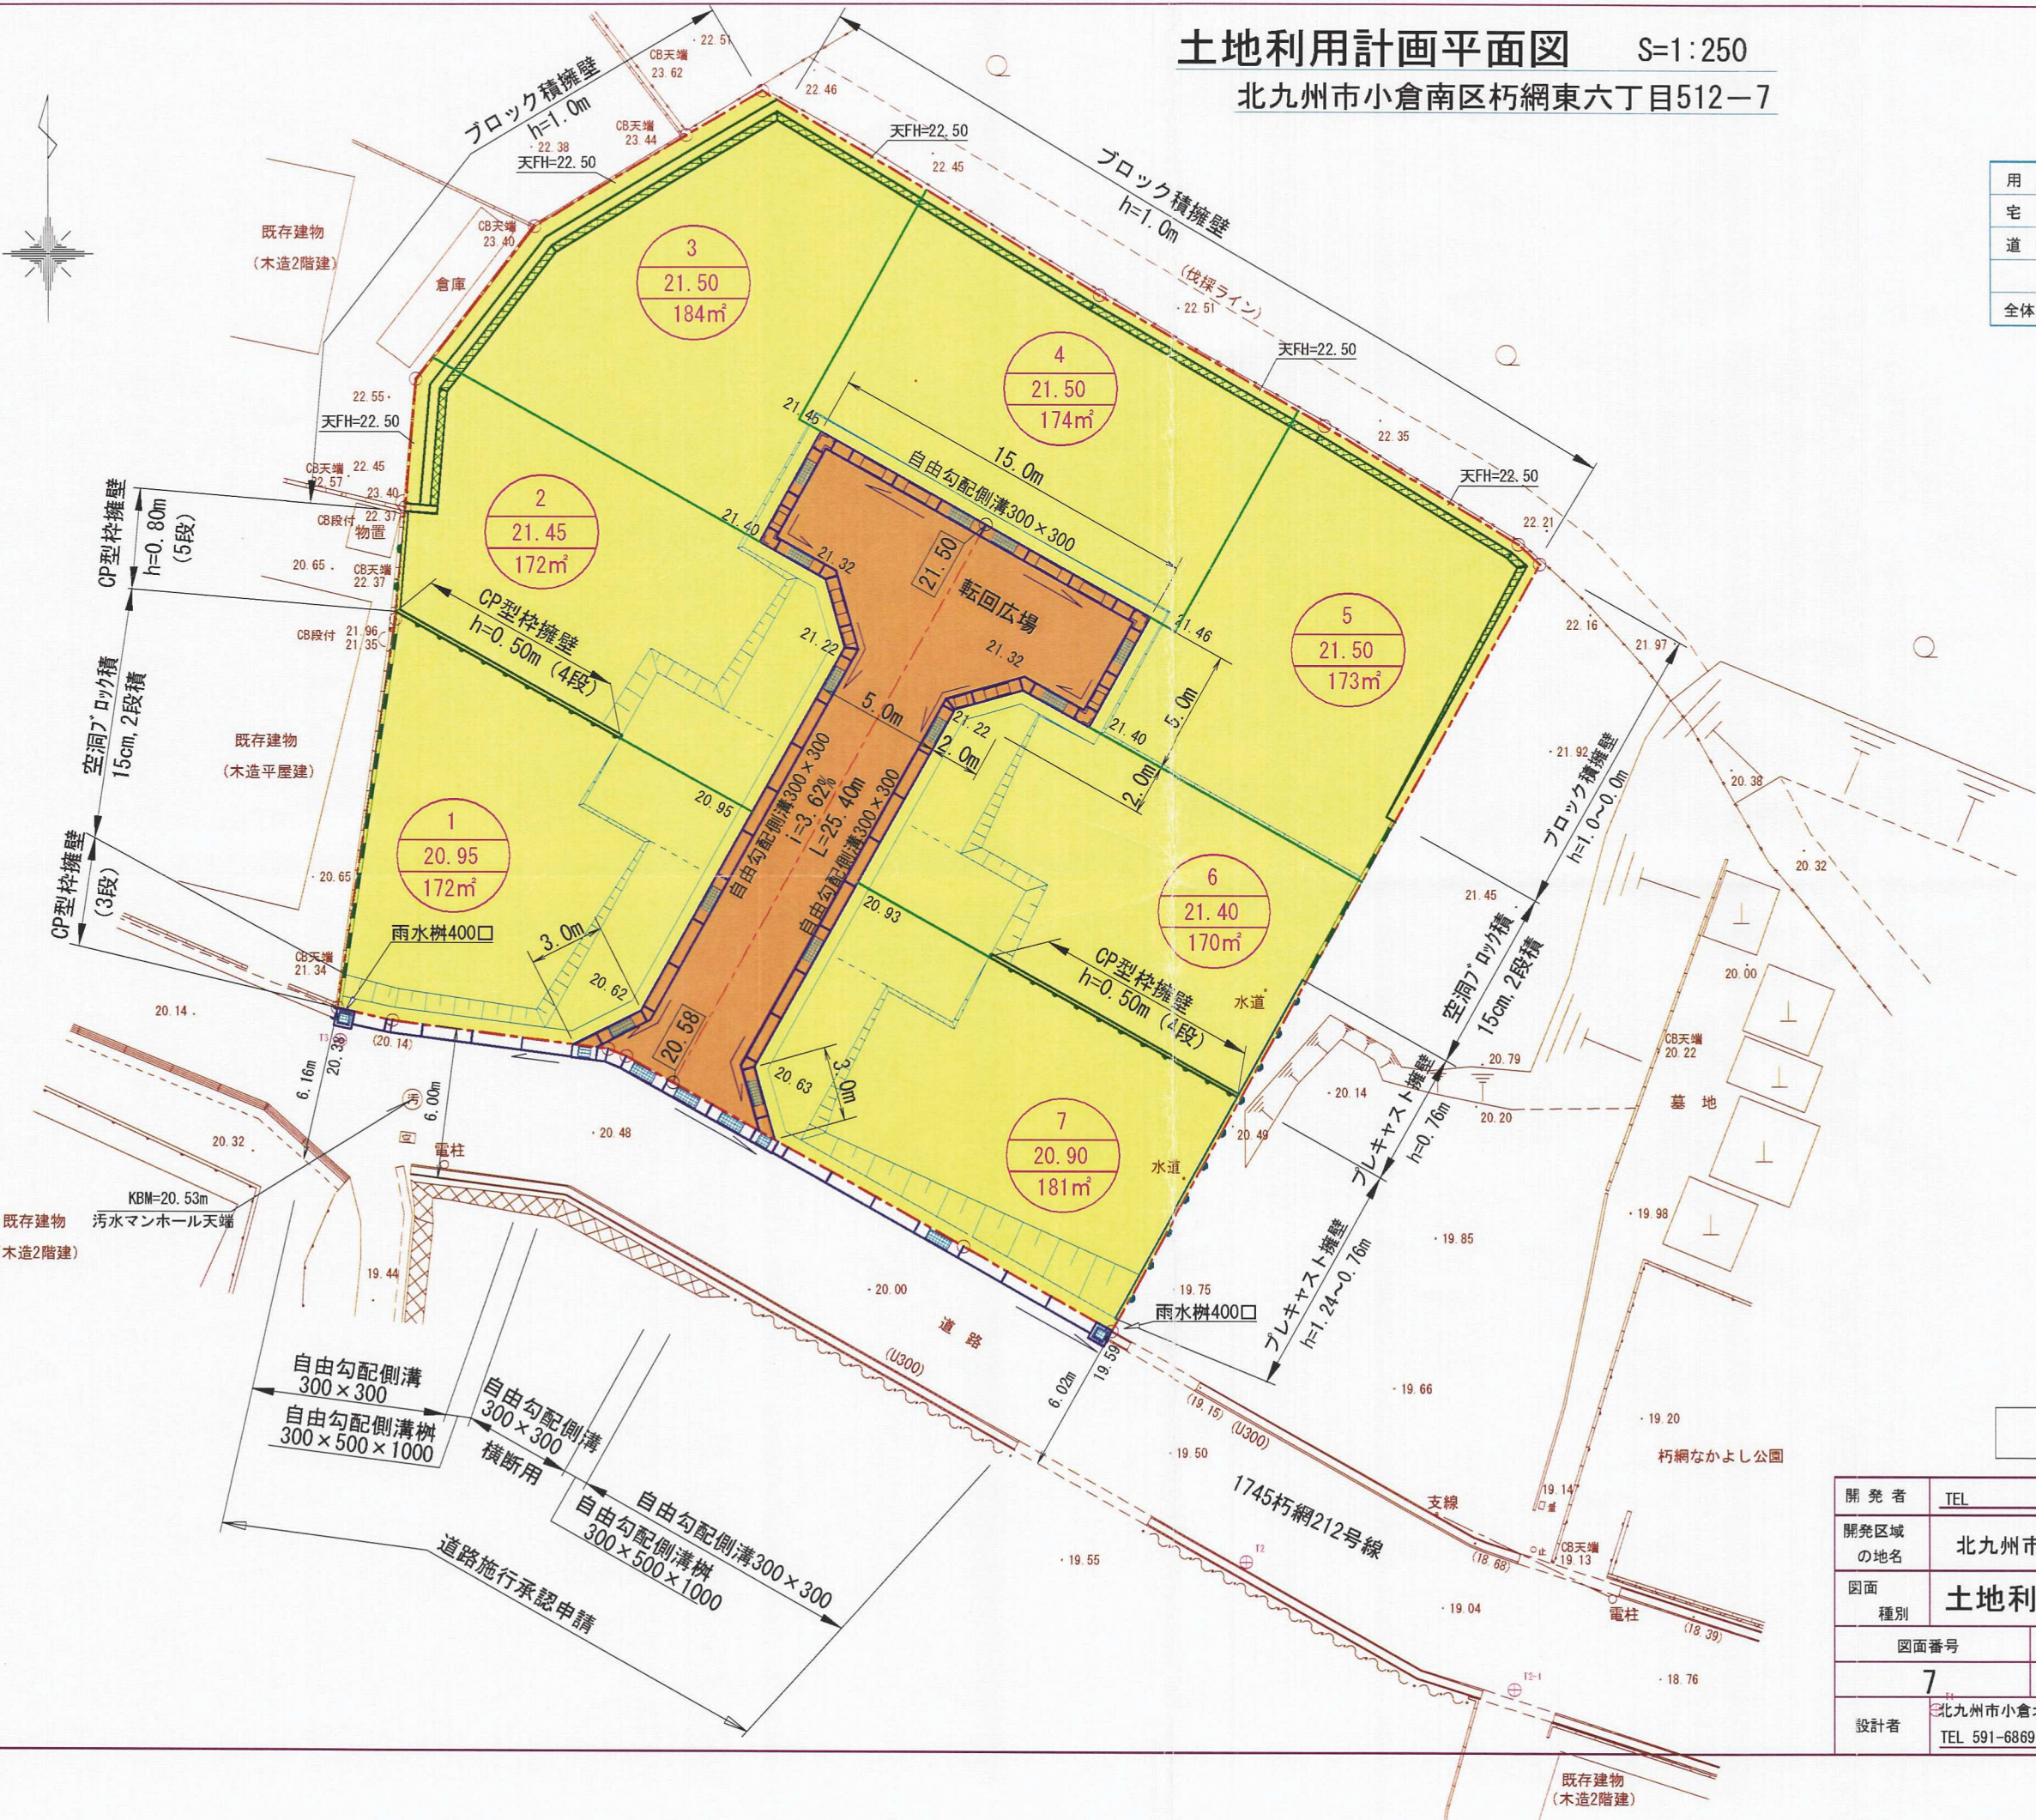

27121