


土地利用計画平面図 S=1:500
北九州市小倉南区湯川新町三丁目646-1外

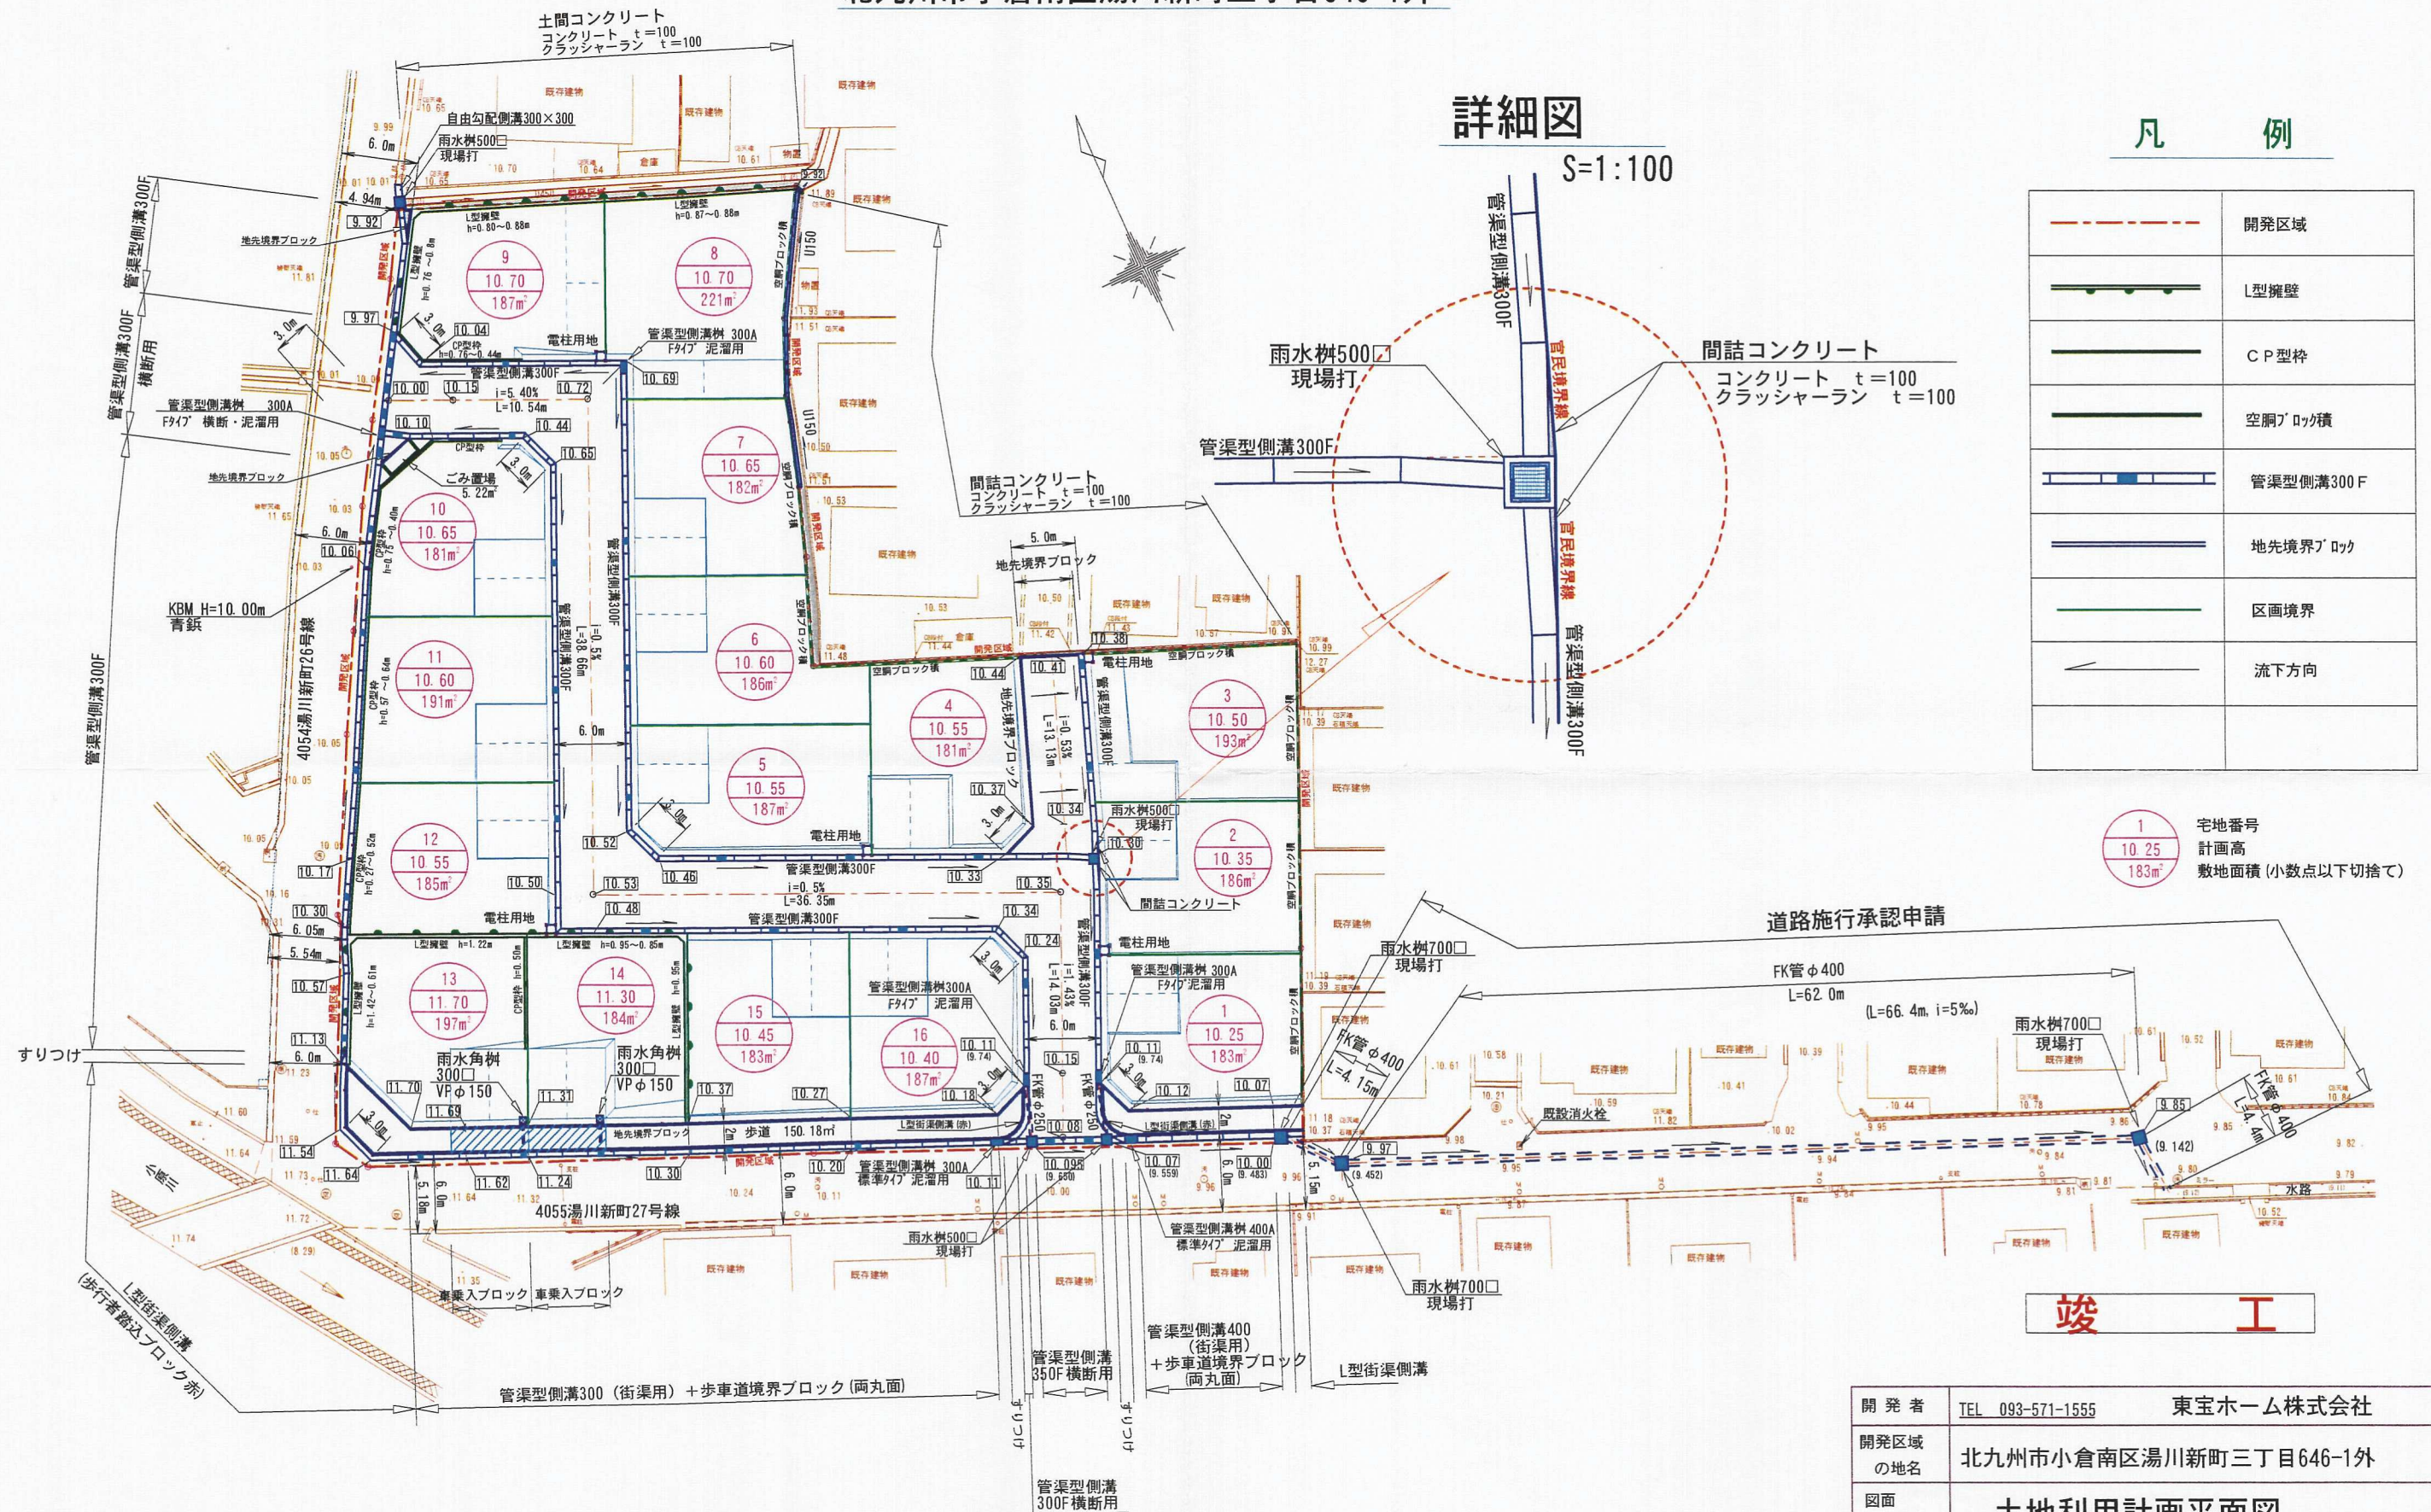

| | | | |
|-------------|---|----------|--|
| 開 発 者 | TEL 093-571-1555 東宝ホーム株式会社 | | |
| 開発区域 の地名 | 北九州市小倉南区湯川新町三丁目646-1外 | | |
| 図面 種別 | 土地利用計画平面図 | | |
| 図面番号 | 縮 尺 | 設計年月日 | |
| 7 | 1:500 | H25 5 17 | |
| 設計者 | 北九州市小倉北区今町三丁目17番6号 有限会社 光洋 TEL 093-591-6869 氏名 永井 正嗣 | | |