


土地利用計画平面図 S=1:500
北九州市小倉南区葛原本町三丁目571-1外

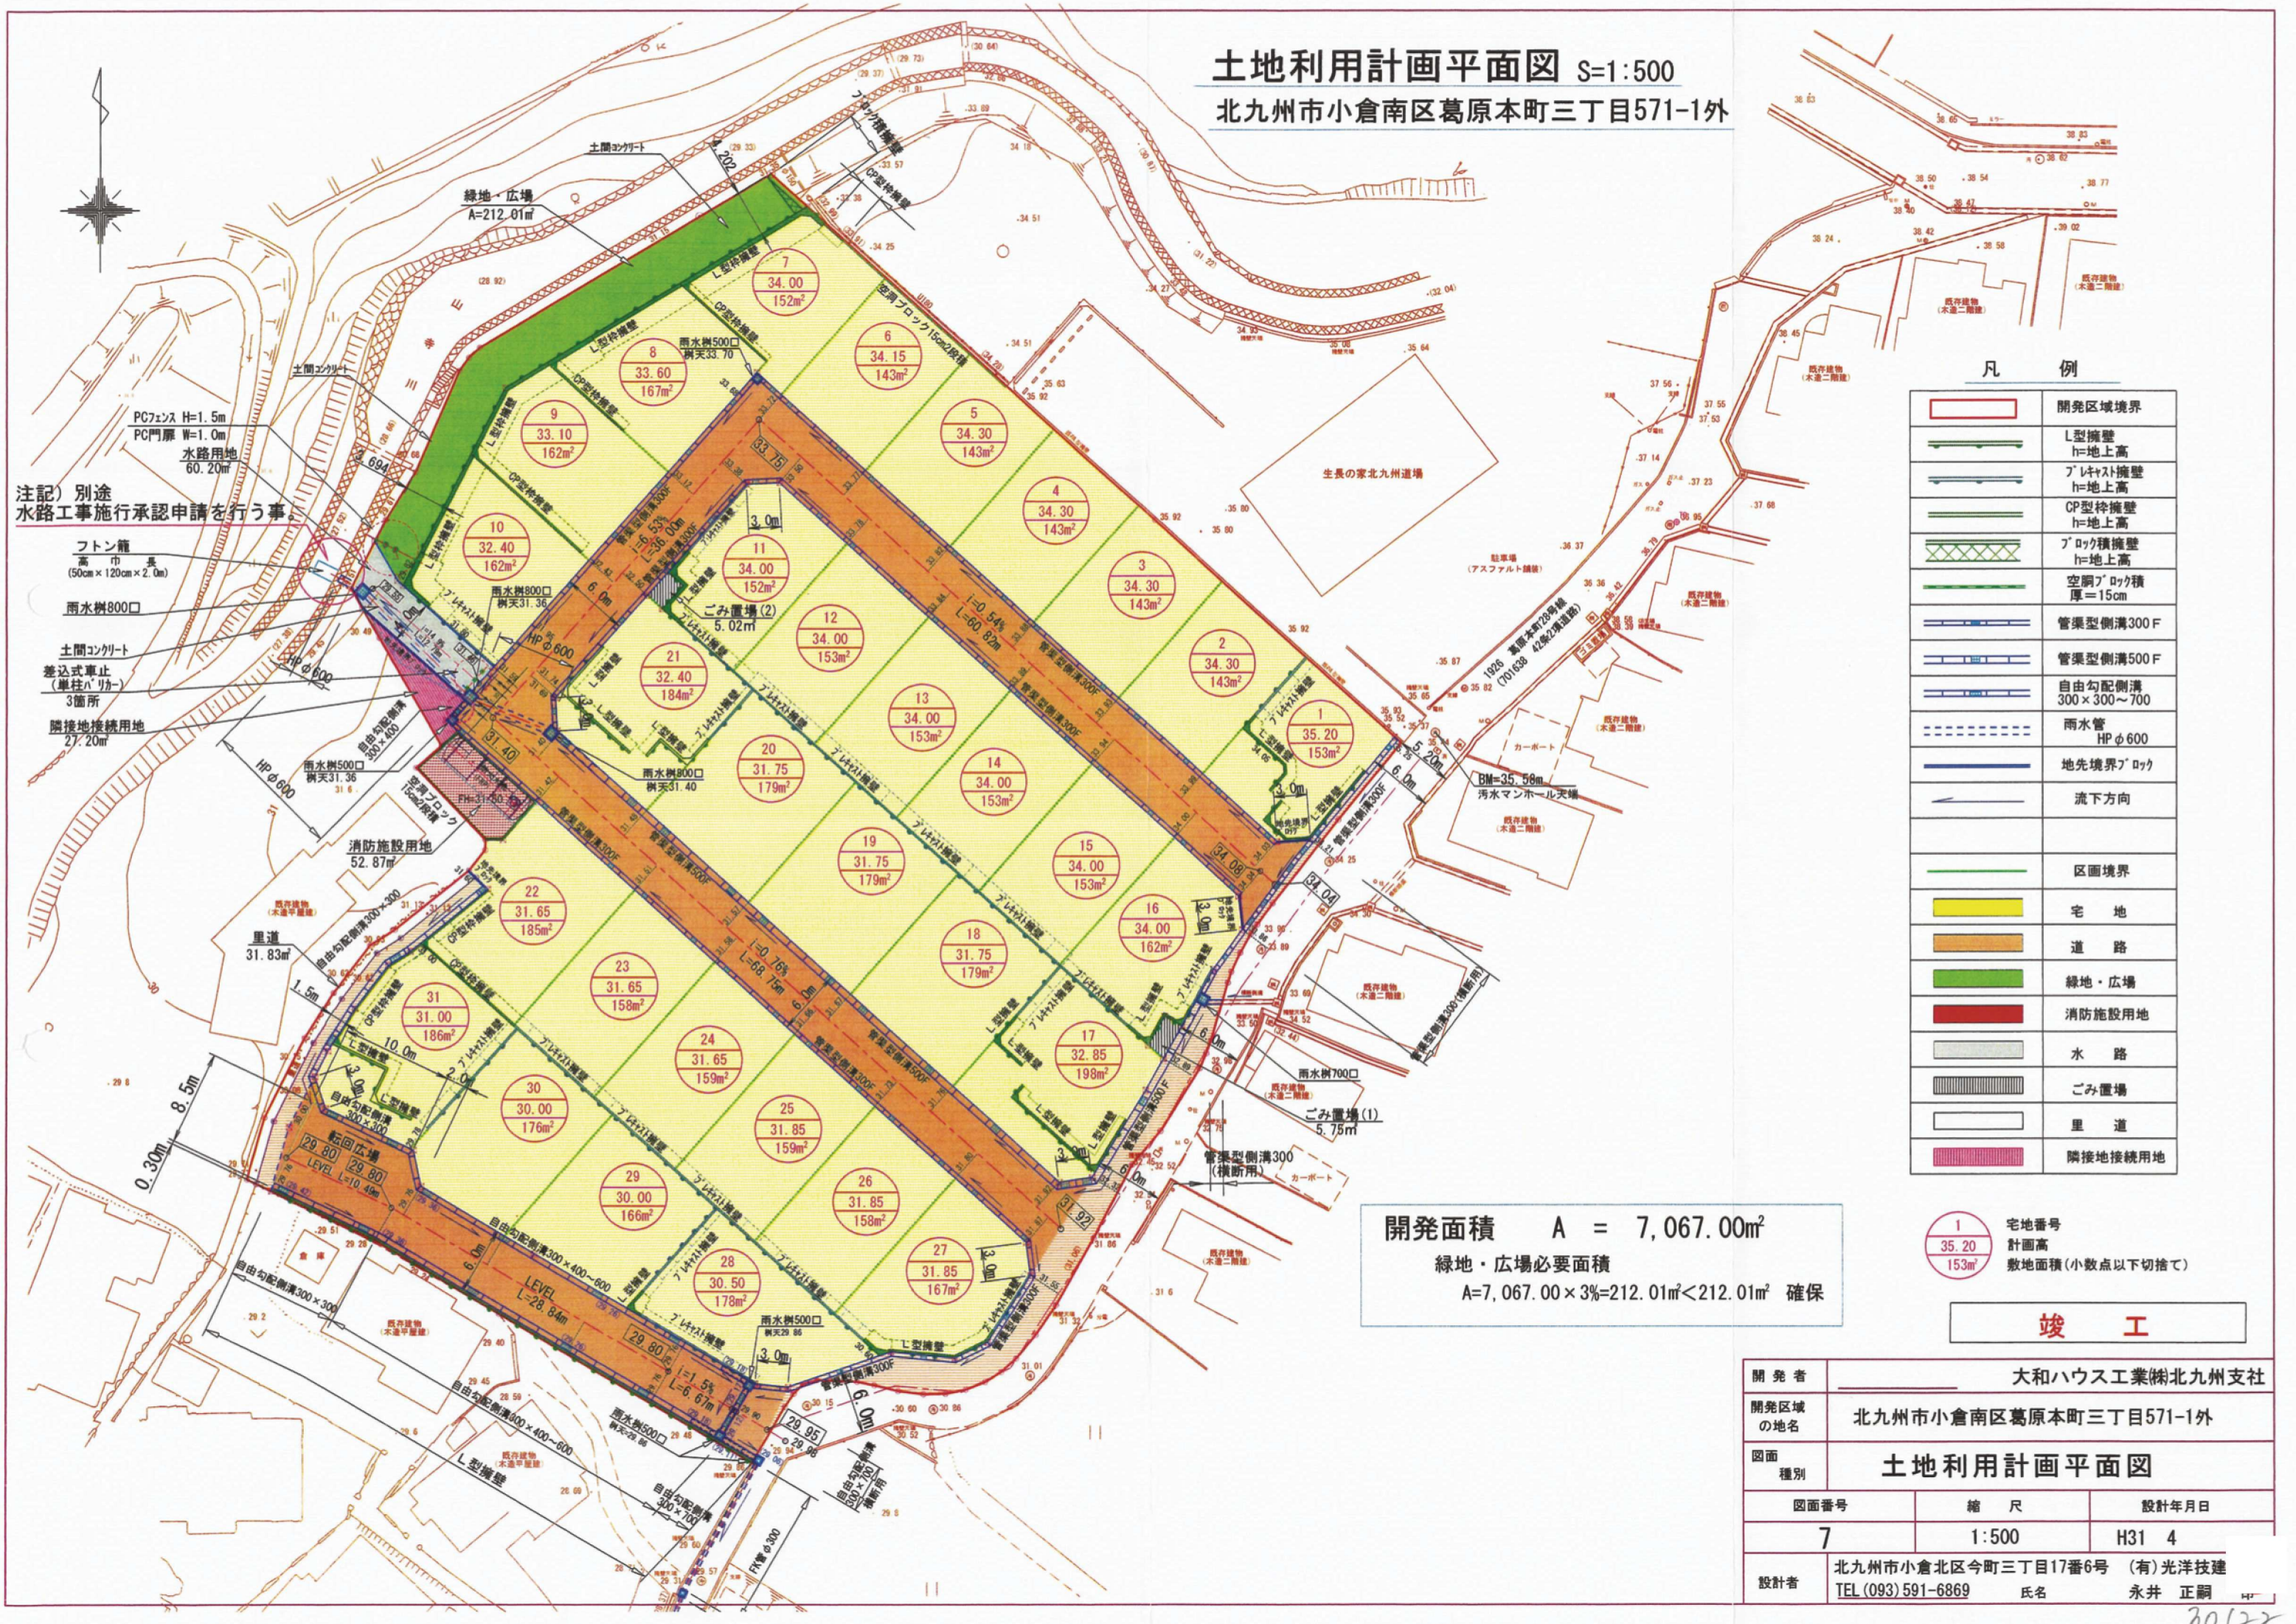

注記) 別途
水路工事施行承認申請を行う事。

フトン箱
高 巾 長
(50cm×120cm×2.0m)
雨水樹800口
土間コンクリート
差込式車止
(単柱バリア)
3箇所
隣接地接続用地
27.20㎡

雨水樹800口
樹天31.36
雨水樹500口
樹天31.40
消防施設用地
52.87㎡

里道
31.83㎡
自由勾配側溝300×300
自由勾配側溝300×300

凡 例	
	開発区域境界
	L型擁壁 h=地上高
	プレキャスト擁壁 h=地上高
	CP型枠擁壁 h=地上高
	ブロック擁壁 h=地上高
	空洞ブロック積 厚=15cm
	管渠型側溝300F
	管渠型側溝500F
	自由勾配側溝 300×300~700
	雨水管 HPφ600
	地先境界ブロック
	流下方向
	区画境界
	宅 地
	道 路
	緑地・広場
	消防施設用地
	水 路
	ごみ置場
	里 道
	隣接地接続用地

開発面積 A = 7,067.00㎡
緑地・広場必要面積
A=7,067.00×3%=212.01㎡<212.01㎡ 確保

1 宅地番号
35.20
153㎡
計画高
敷地面積(小数点以下切捨て)

竣 工

開 発 者	大和ハウス工業(株)北九州支社		
開発区域 の地名	北九州市小倉南区葛原本町三丁目571-1外		
図面 種別	土地利用計画平面図		
図面番号		縮 尺	設計年月日
7		1:500	H31 4
設計者	北九州市小倉北区今町三丁目17番6号 (有)光洋技建 TEL (093) 591-6869 氏名 永井 正嗣		

30122