

土地利用計画平面図 縮尺=1:500

北九州市小倉南区蛭田若園三丁目 756-7外

凡 例

	開発区域境界
	L型擁壁
	空洞ブロック積
	管渠型側溝300F
	地先境界ブロック
	区画境界
	流下方向
	宅 地
	新設道路
	新設拡幅道路

注記) 擁壁高hは地上高とする。

1	宅地番号
5.60	計画高
180m ²	敷地面積 (小数点以下切捨て)


土地利用内訳表

内 訳	面 積		%	備考
	m ²	坪		
開発面積	2,286.88	691.78	100	
宅 地	1,653.67	500.23	72.3	8区画
道 路	615.05	186.05	26.9	W=6.0m
農業用水路	18.16	5.49	0.8	

竣 工

開 発 者	(株) 海王		
開発区域 の地名	北九州市小倉南区蛭田若園三丁目 756-7外		
図面 種別	土地利用計画平面図		
図面番号	縮 尺	設計年月日	
7	1:500	H26 8	
設計者	北九州市小倉北区今町三丁目17番6号 (有) 光洋技建 TEL 093-591-6869 氏名 永井 正嗣 印		

26104

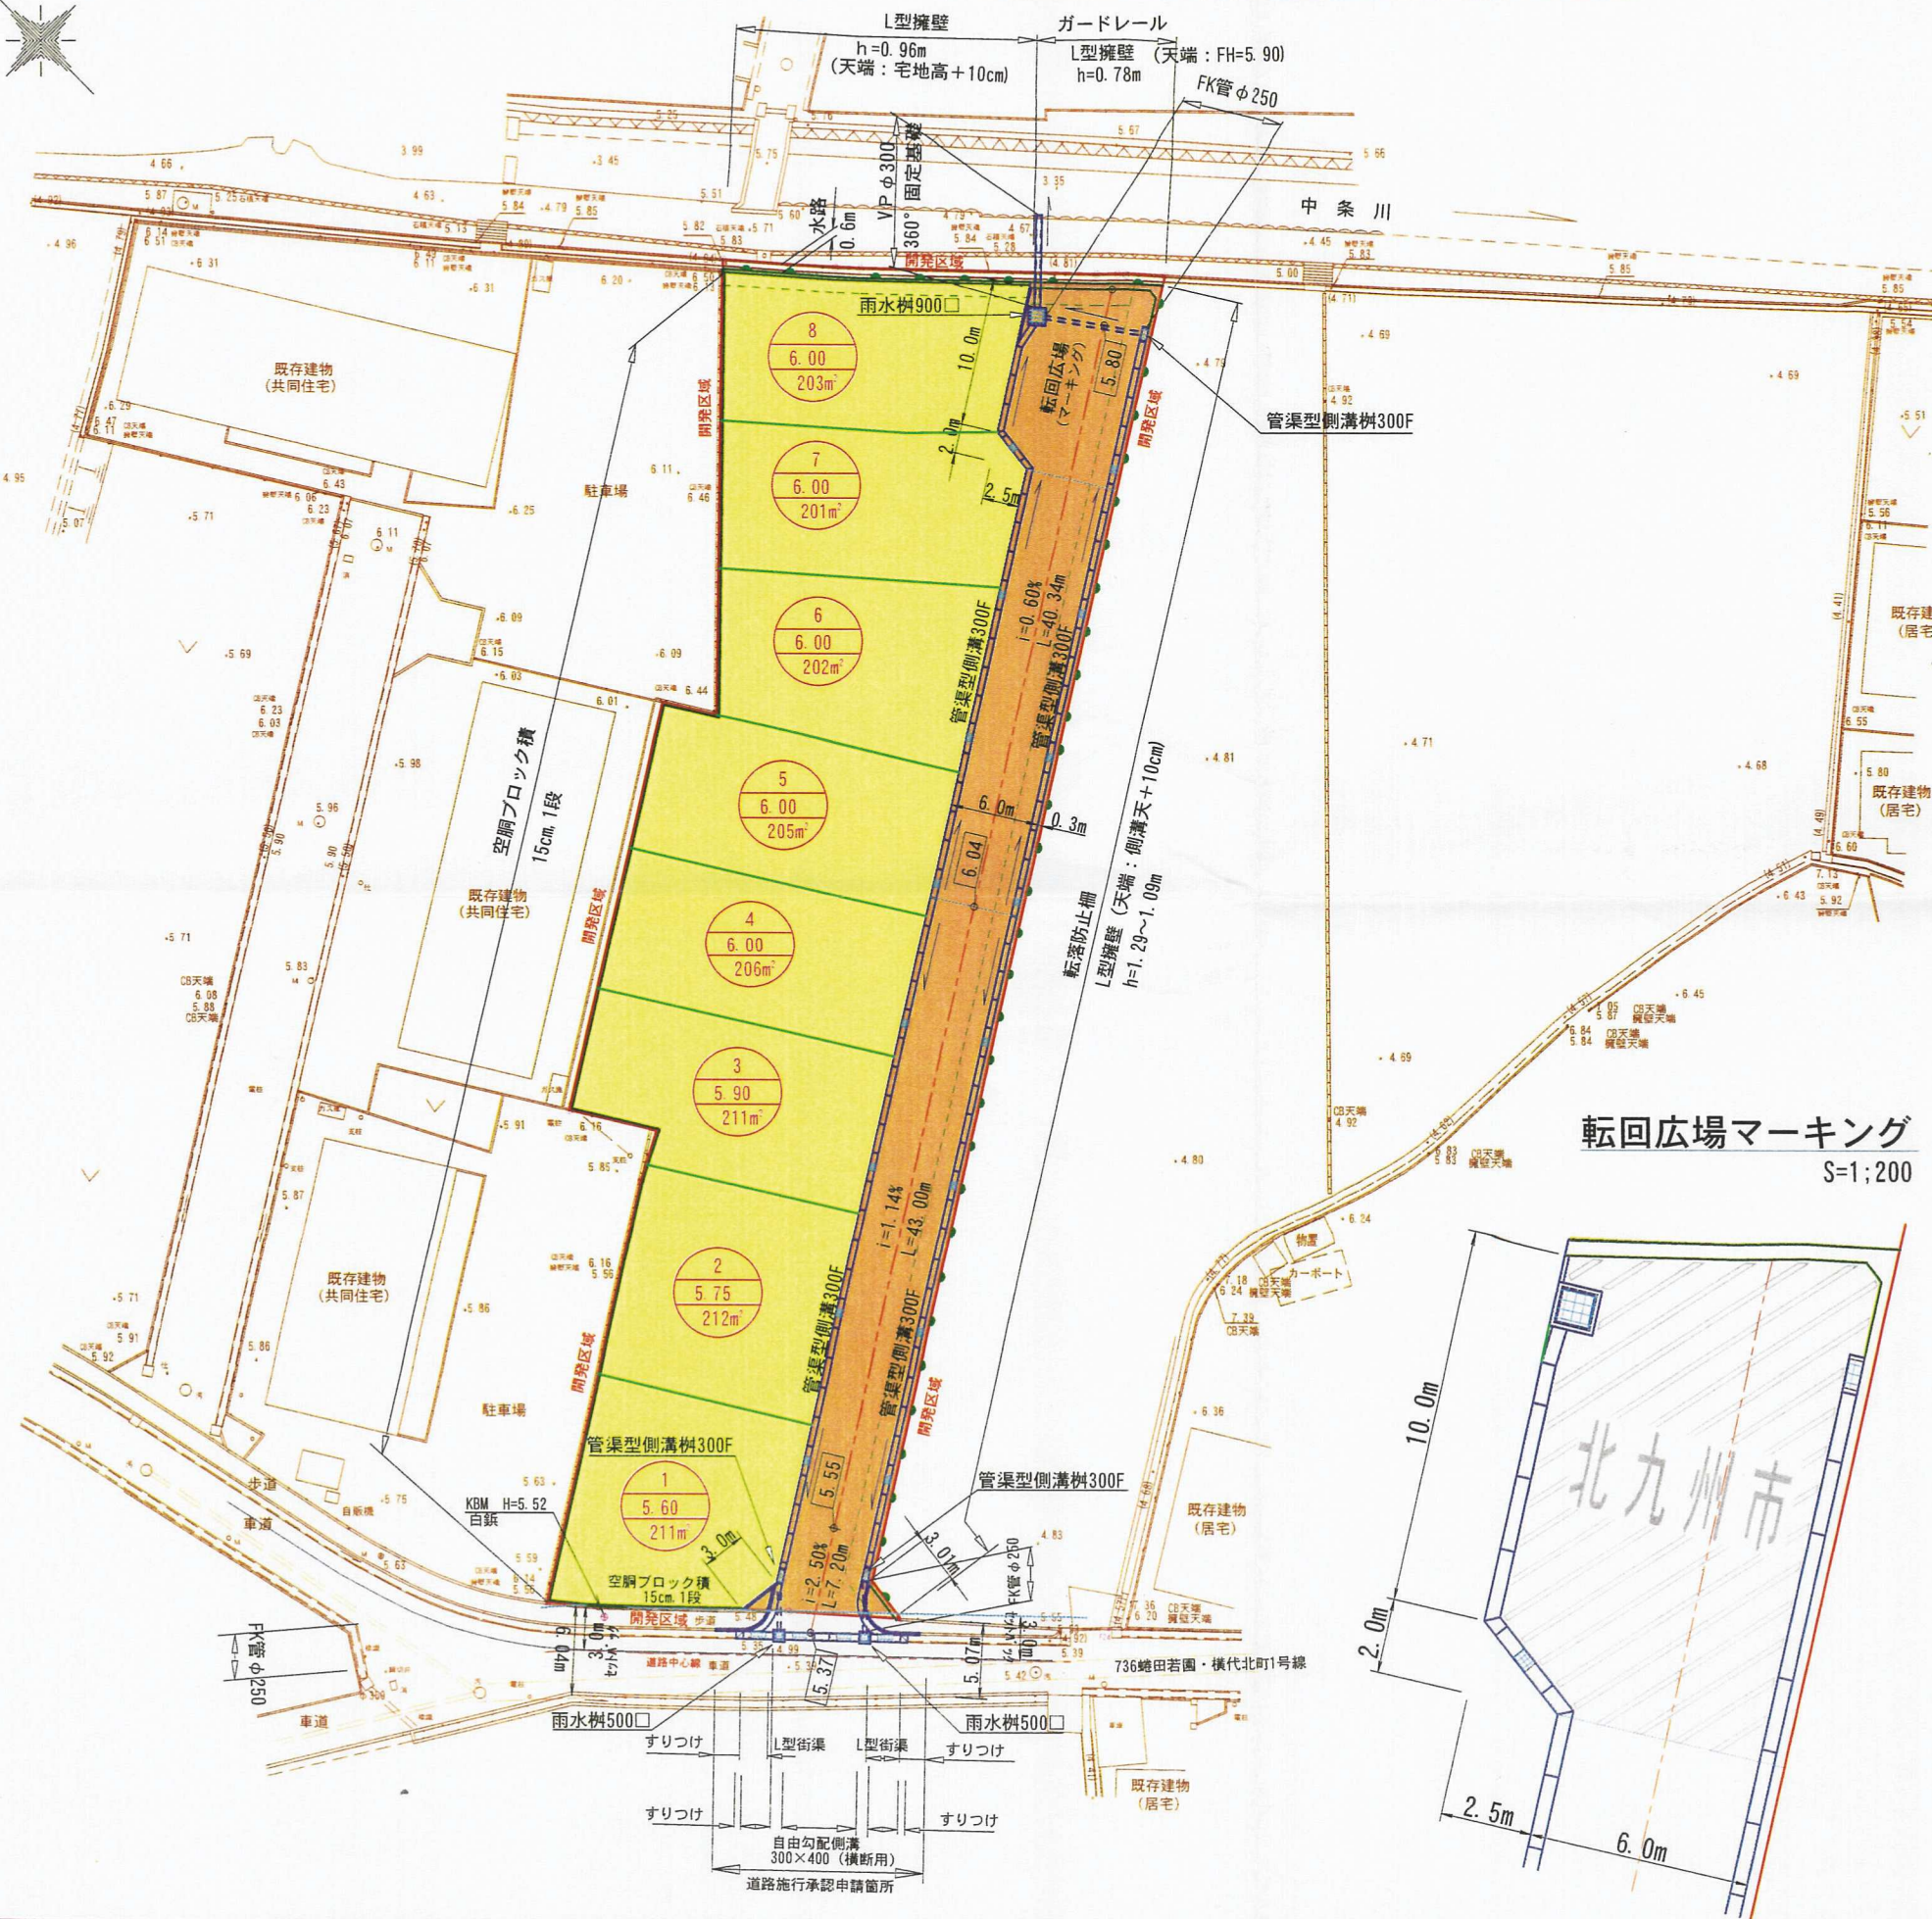

転回広場マーキング
S=1:200