


所在地	北九州市小倉南区北方三丁目31番2ほか
面積	2,996.55 m ²
戸数・人工	55戸×2.5=137人
駐車場	42台/55=76%
接続先道路	市道 下城野北方1号線 (W=9.024m)
開発道路	W=6.00m 開発者管理
清掃施設	ゴミ置き場 開発者管理
水道	公営水道に接続
汚水、雑排水	公共下水道に放流
雨水	道路側溝に放流

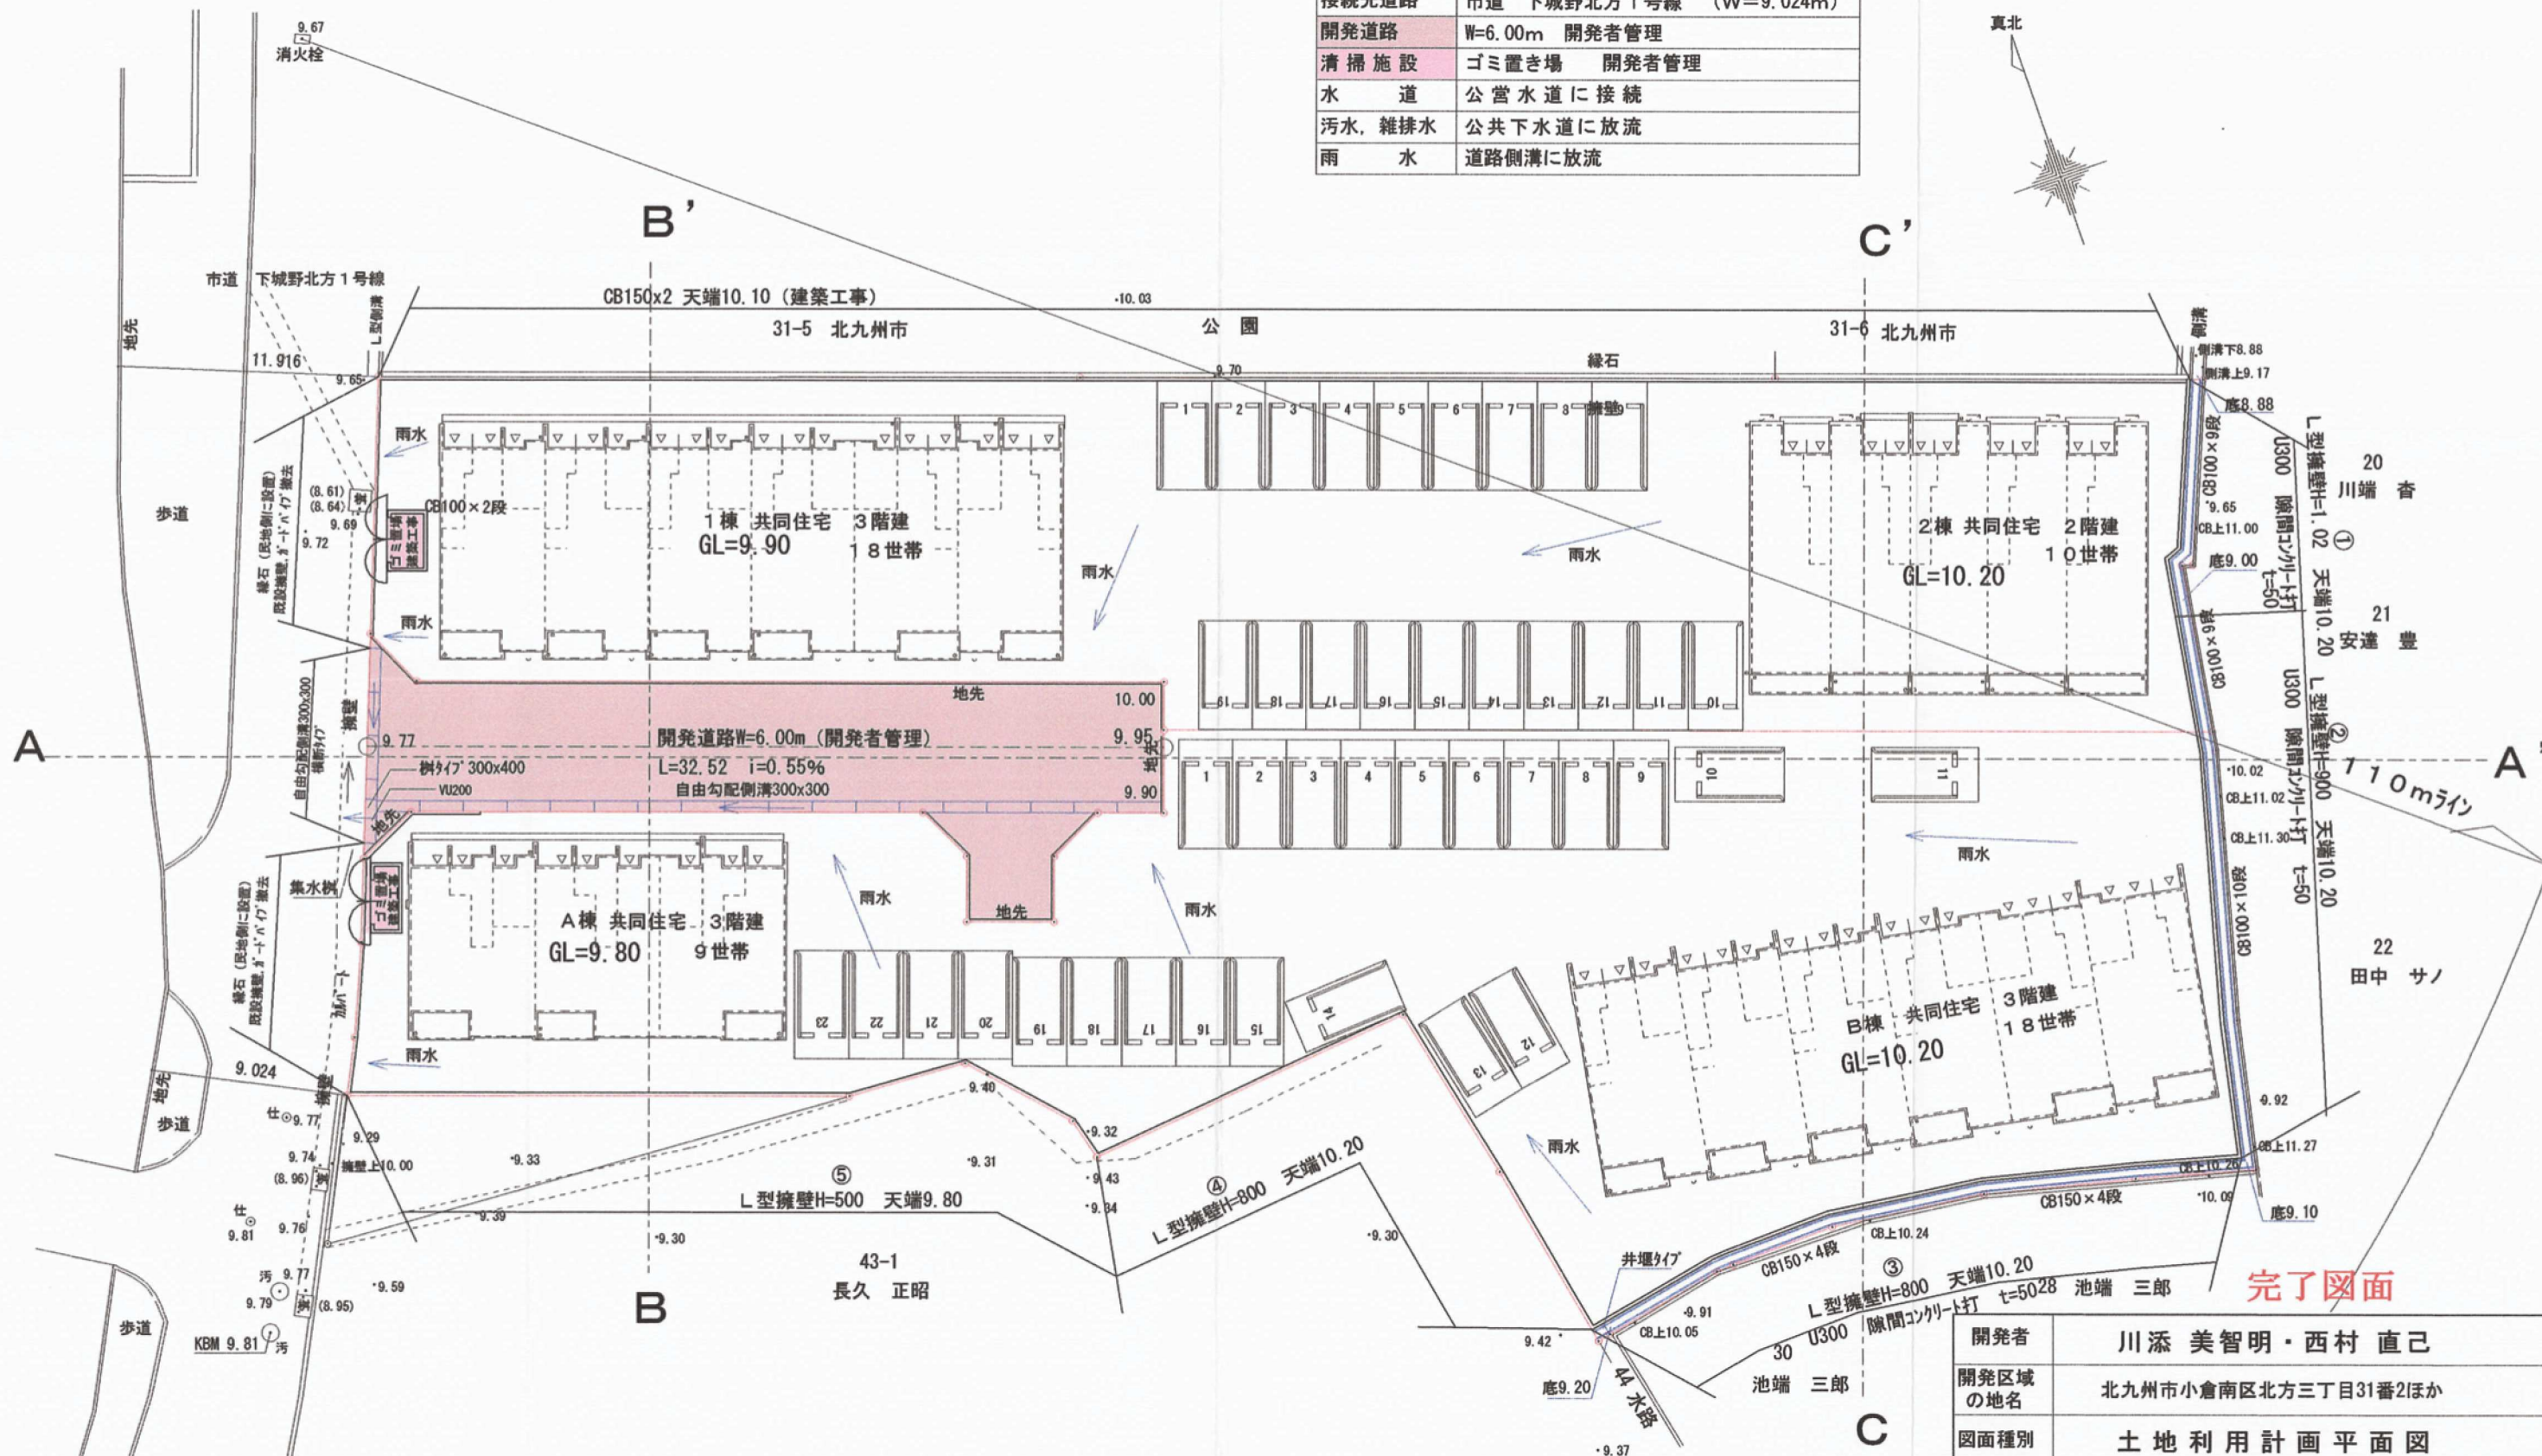

完了図面

開発者	川添 美智明・西村 直己	
開発区域の地名	北九州市小倉南区北方三丁目31番2ほか	
図面種別	土地利用計画平面図	
図面番号	縮尺	設計年月日
5	1/300	平成28年4月18日
設計者	北九州市小倉小倉北区足立2丁目5-29-111 (株) 星和設計コンサルタント 柿田 日出夫 TEL 090-2858-3692	