


# 土地利用計画平面図 縮尺=1:300 北九州市小倉南区蒲生二丁目 621-1外2筆

(63) 県道 長行・田町線

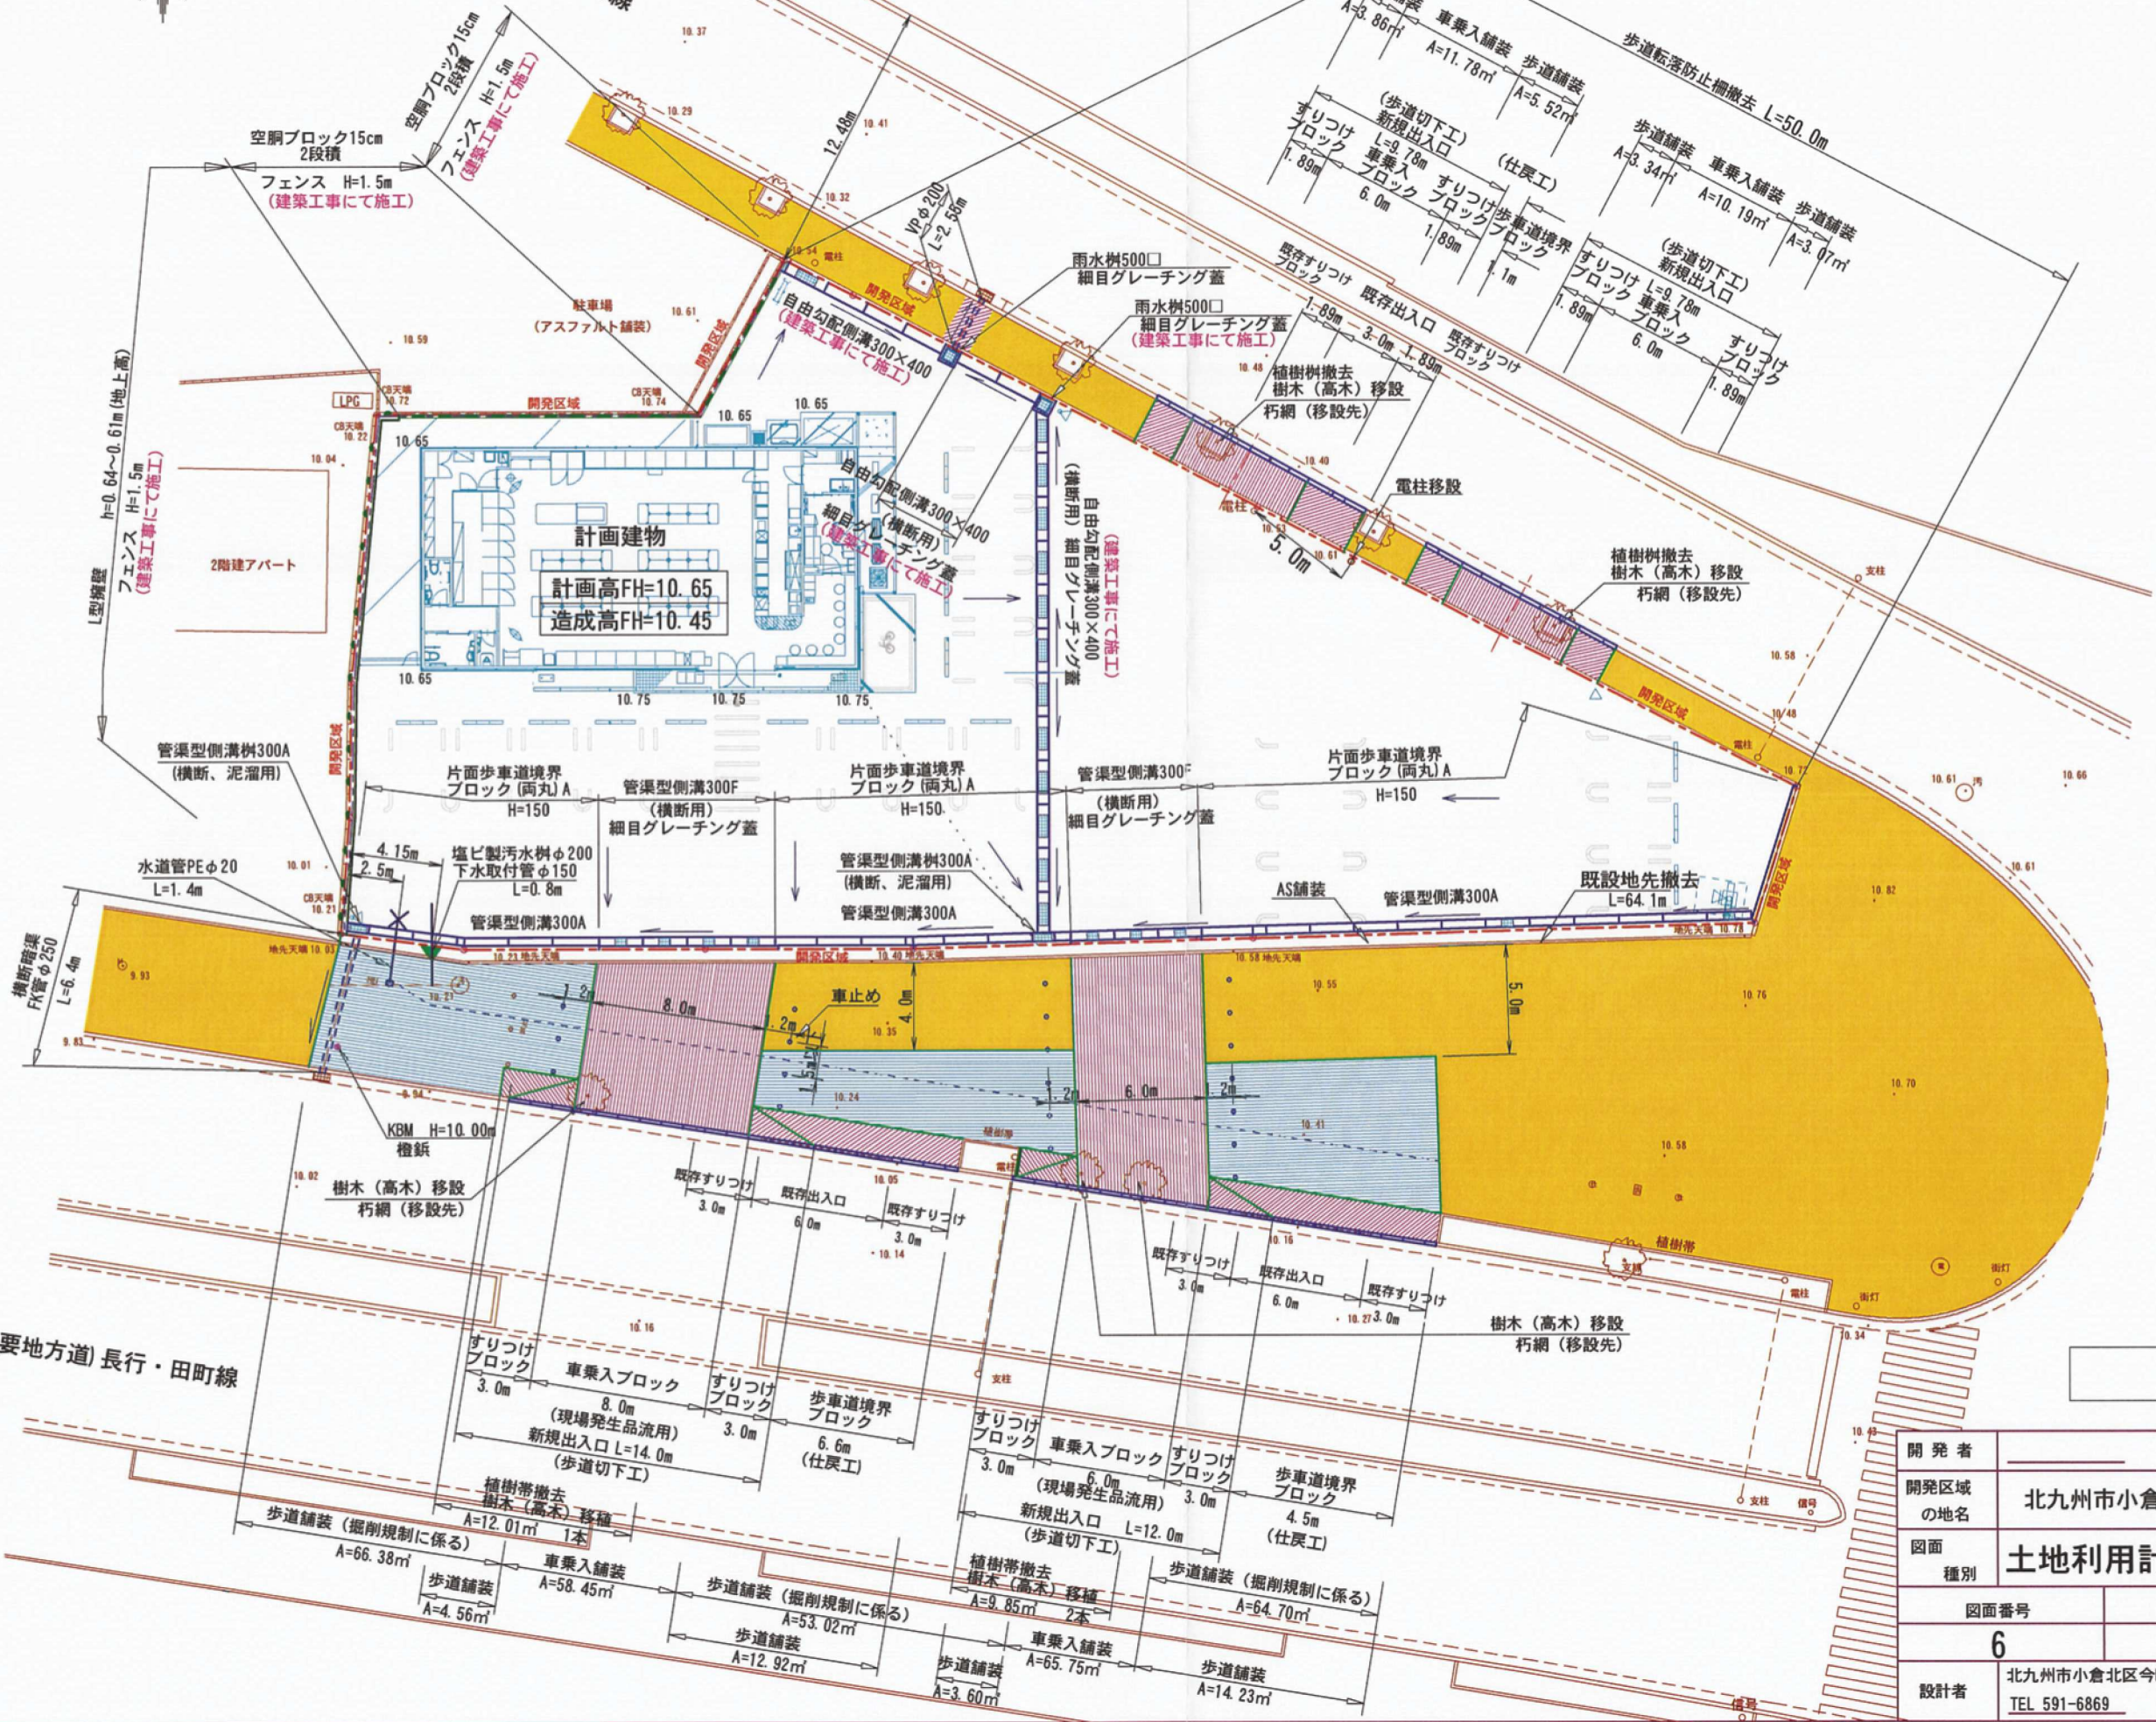

## 凡 例

	開発区域境界
	L型擁壁 h=地上高
	空洞ブロック積
	自由勾配側溝 300×400 (横断用) 300×400
	管渠型側溝300F
	管渠型側溝300F (泥溜用)
	雨水樹500□
	流下方向
	従前の歩道舗装
	歩道舗装→車道舗装
	新設の歩道舗装
	歩道舗装 (表層撤去・復旧)

注記) 擁壁高hは地上高とする。

## 竣 工

開 発 者	加原 清美		
開発区域 の地名	北九州市小倉南区蒲生二丁目 621-1外2筆		
図面 種別	土地利用計画平面図		
図面番号	縮 尺	設計年月日	
6	1:300	H26 4	
設計者	北九州市小倉北区今町三丁目17番6号 (有) 光洋技建 TEL 591-6869 氏名 永井 正嗣		