


| 用途     | 管理者         | 面積 (㎡)   | %     |
|--------|-------------|----------|-------|
| 宅地     | ⑦ 開発者→開発者   | 2,288.11 | 84.00 |
|        | ④ 北九州市→開発者  | 96.09    |       |
|        | ① 開発者→北九州市  | 442.22   |       |
| 開発道路   | ② 開発者→北九州市  | 6.49     | 15.86 |
|        | ③ 北九州市→北九州市 | 1.38     |       |
|        | ⑤ 開発者→開発者   | 2.42     |       |
| ゴミ置き場  | ⑥ 北九州市→開発者  | 1.57     | 0.14  |
|        | 12.27       | 2,838.28 |       |
| 100.00 |             |          |       |

施工同意区域

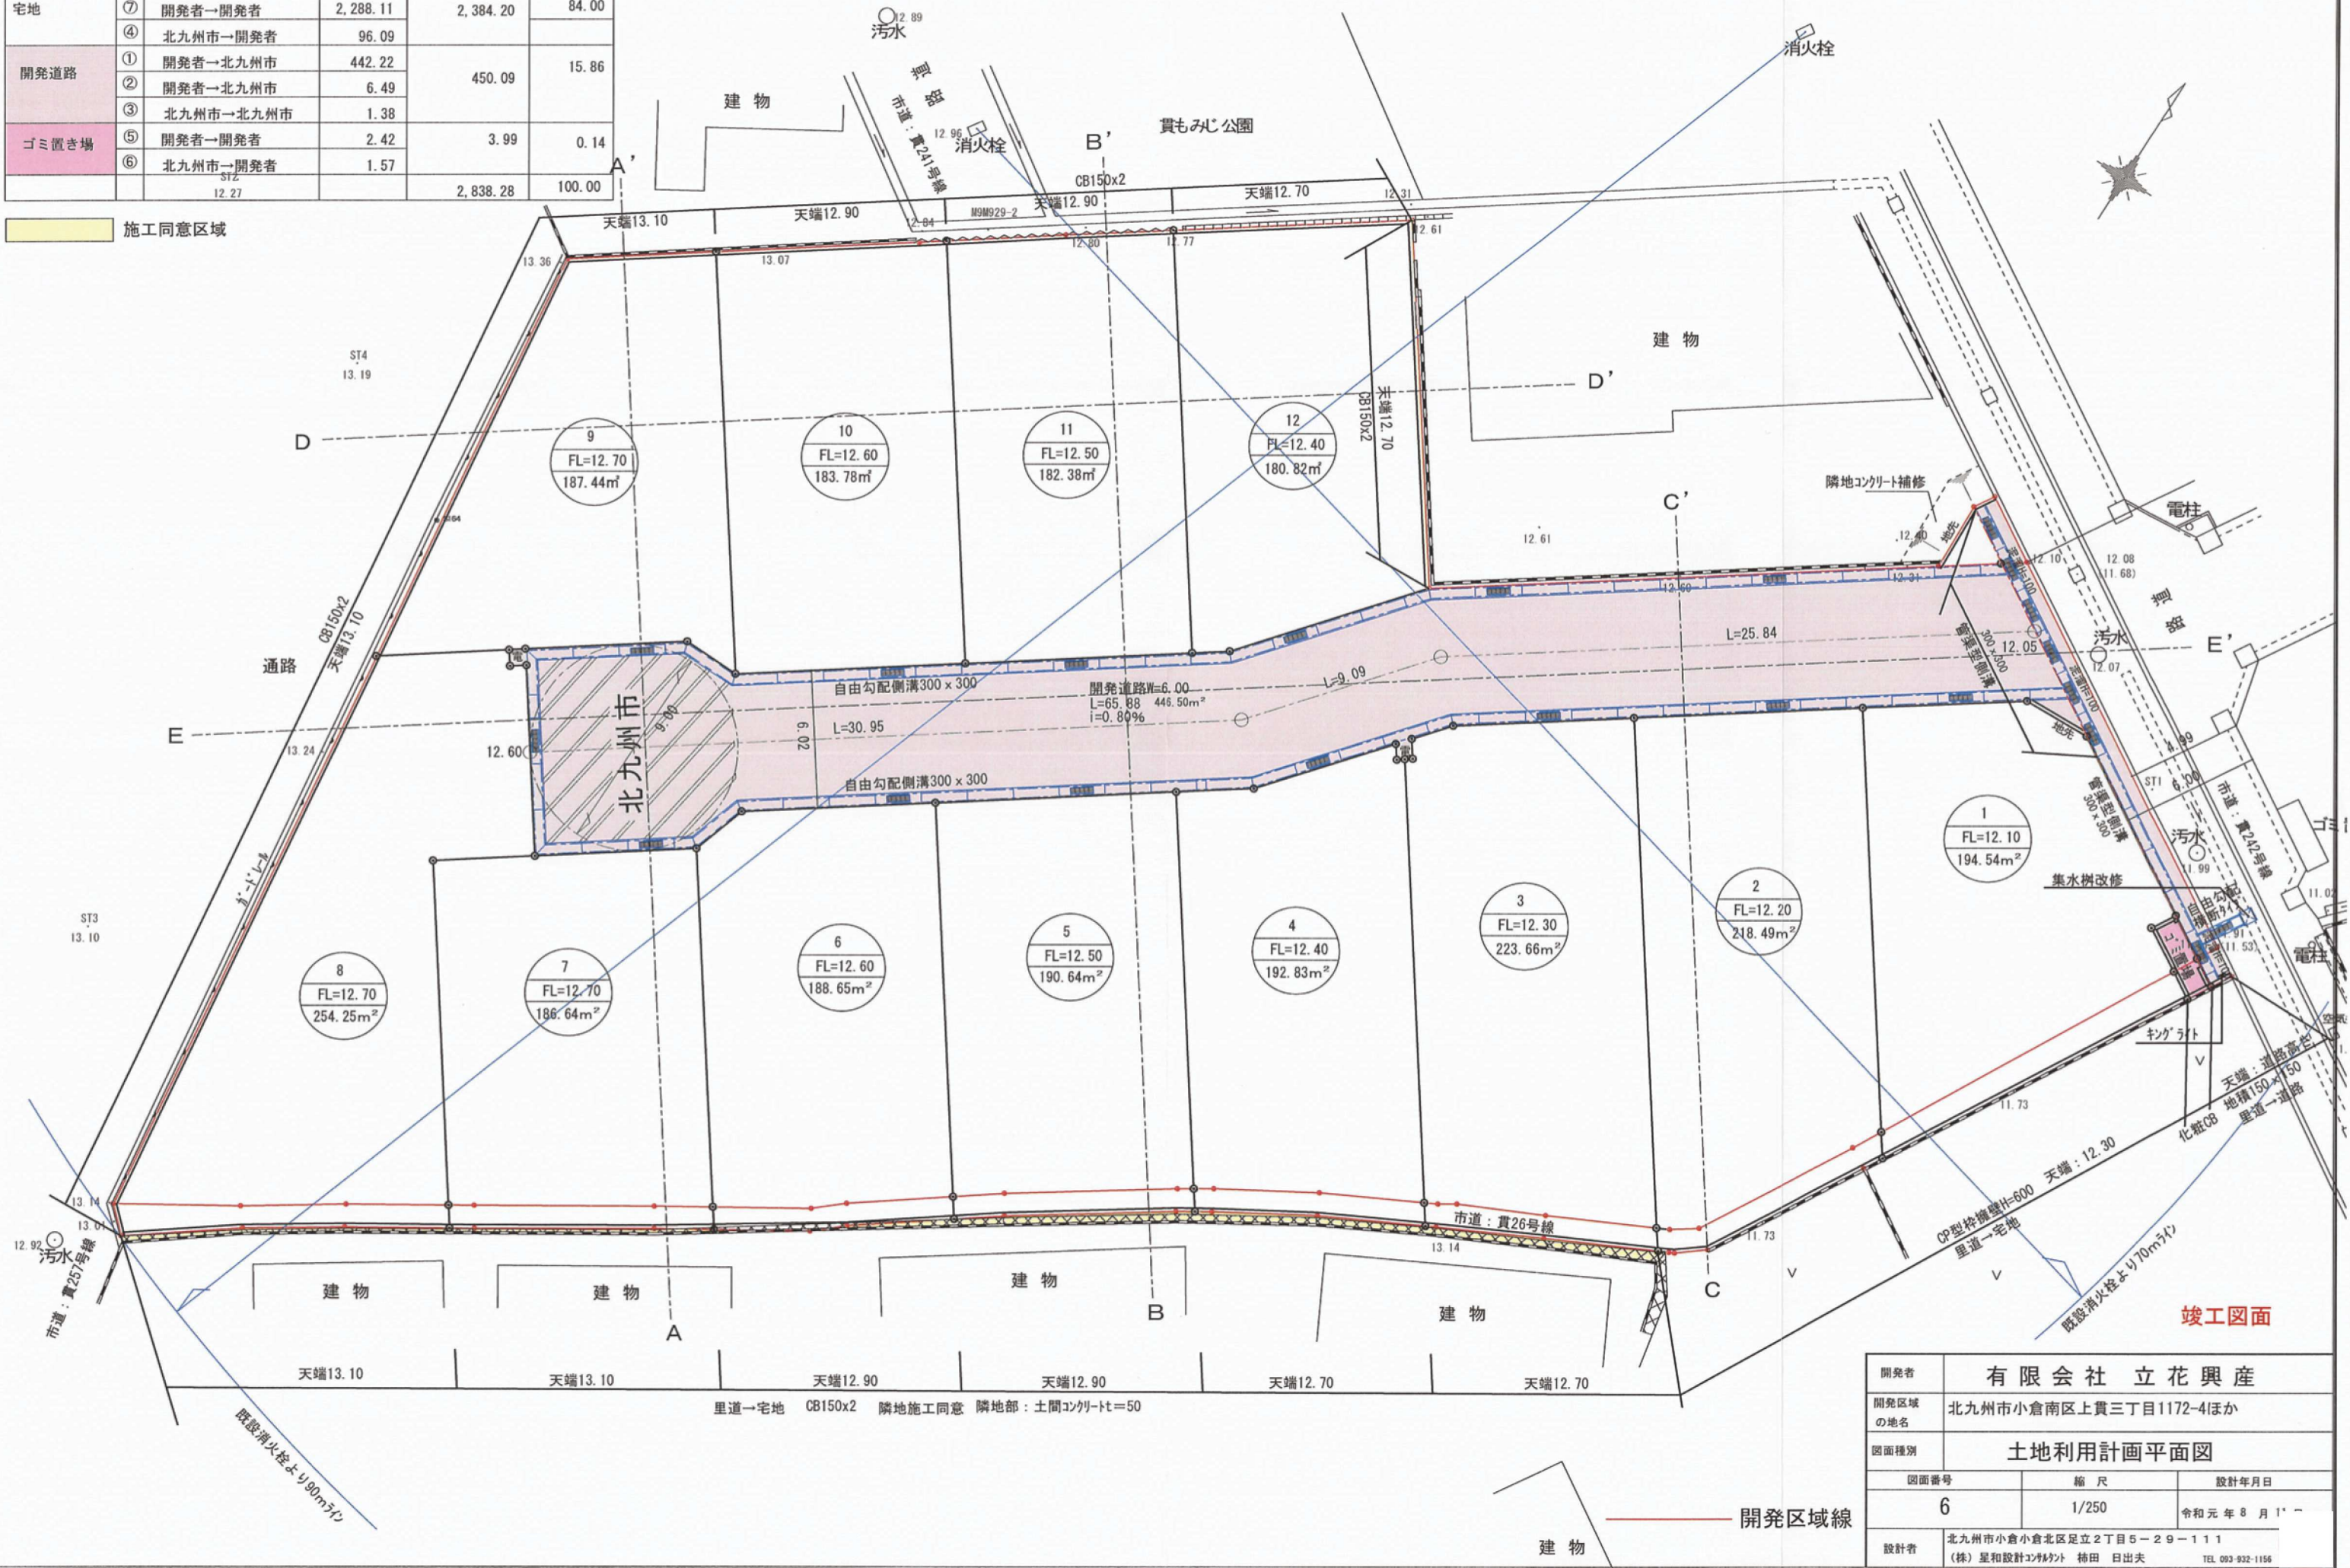

|             |   |       |                  |
|-------------|---|-------|------------------|
| 開発者         | 有限会社 立花興産                                       |       |                  |
| 開発区域<br>の地名 | 北九州市小倉南区上貫三丁目1172-4ほか                           |       |                  |
| 図面種別        | 土地利用計画平面図                                       |       |                  |
| 図面番号        |   | 縮 尺   | 設計年月日            |
| 6           |   | 1/250 | 令和元 年 8 月 1 日    |
| 設計者         | 北九州市小倉小倉北区足立2丁目5-29-111<br>(株) 星和設計コンサルト 柿田 日出夫 |       | TEL 093-932-1156 |