土地利用竣工図

S=1:250

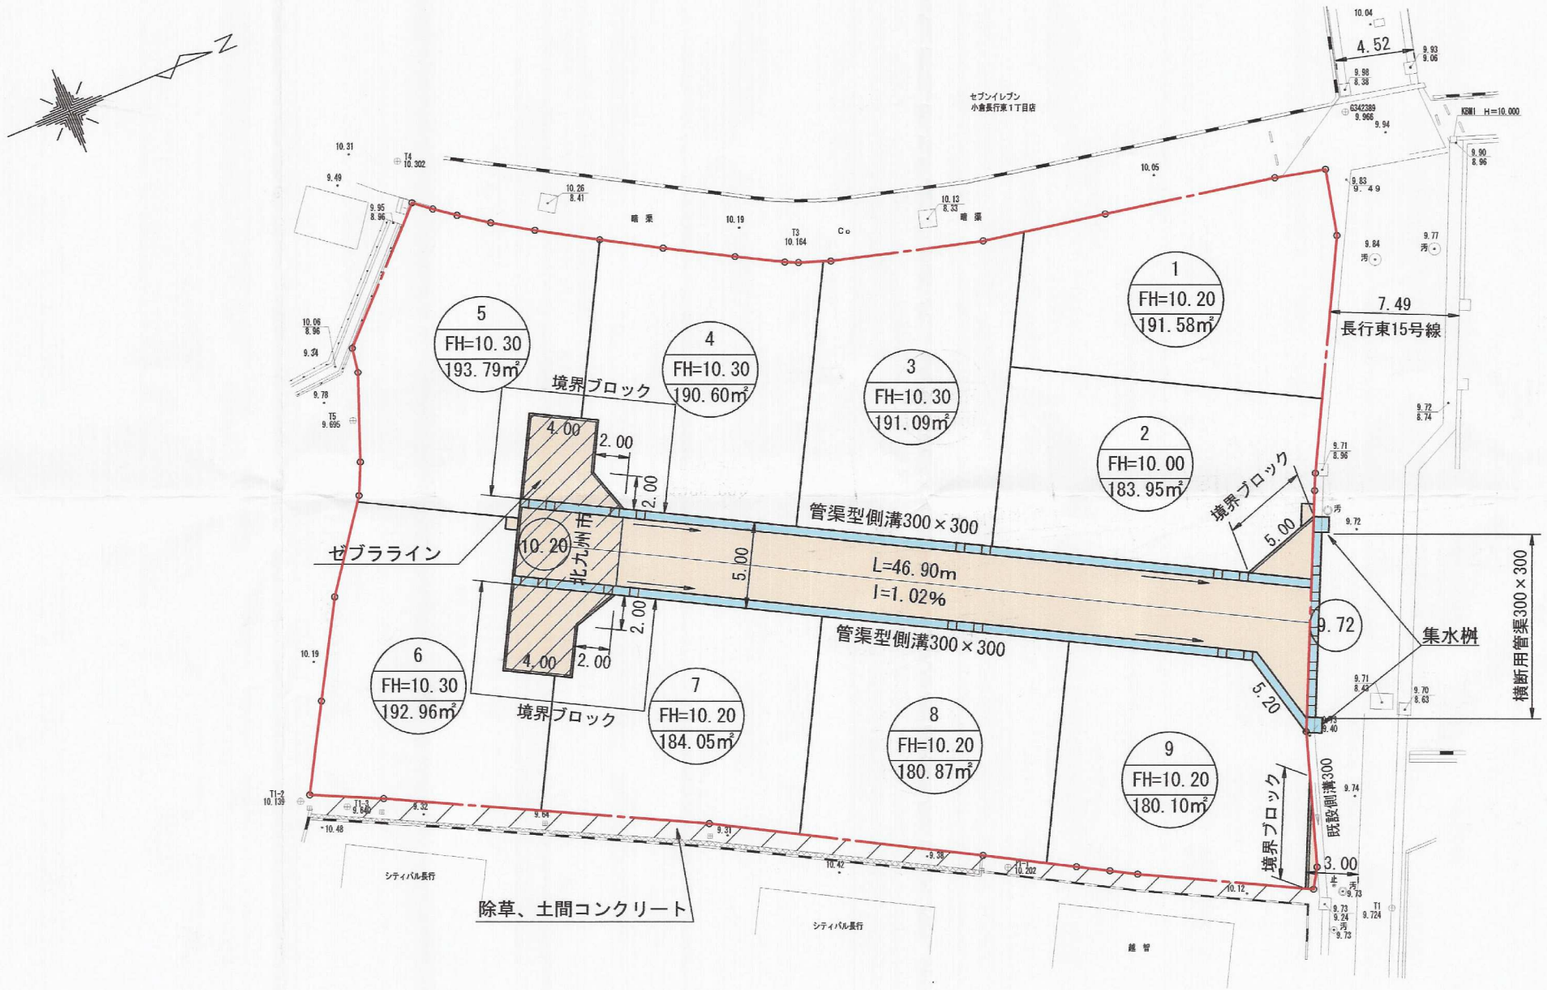

※グレーチング蓋細目〔固定〕

凡　例

	開発区域境界
	道　路
	宅　地
	側溝、桝

完　了

開発者	TEL 093-452-4131	南協商事株式会社	
開発区域の地名	北九州市小倉南区長行東一丁目		
図面種別	土地利用竣工図		
図面番号	縮　尺	設計年月日	
6	S=1:250	H22.8.20	
設計者	北九州市小倉北区馬借三丁目3番37号　(有)高尾設計事 TEL 093-511-4067　氏名　高尾容旦		

22107