


土地利用計画平面図 縮尺=1:300  
北九州市小倉南区蛭田若園三丁目850外

開発面積 A = 3,186.42m<sup>2</sup>  
緑地広場必要面積  
A=3,186.42×3%=95.60m<sup>2</sup> < 95.69m<sup>2</sup> 確保

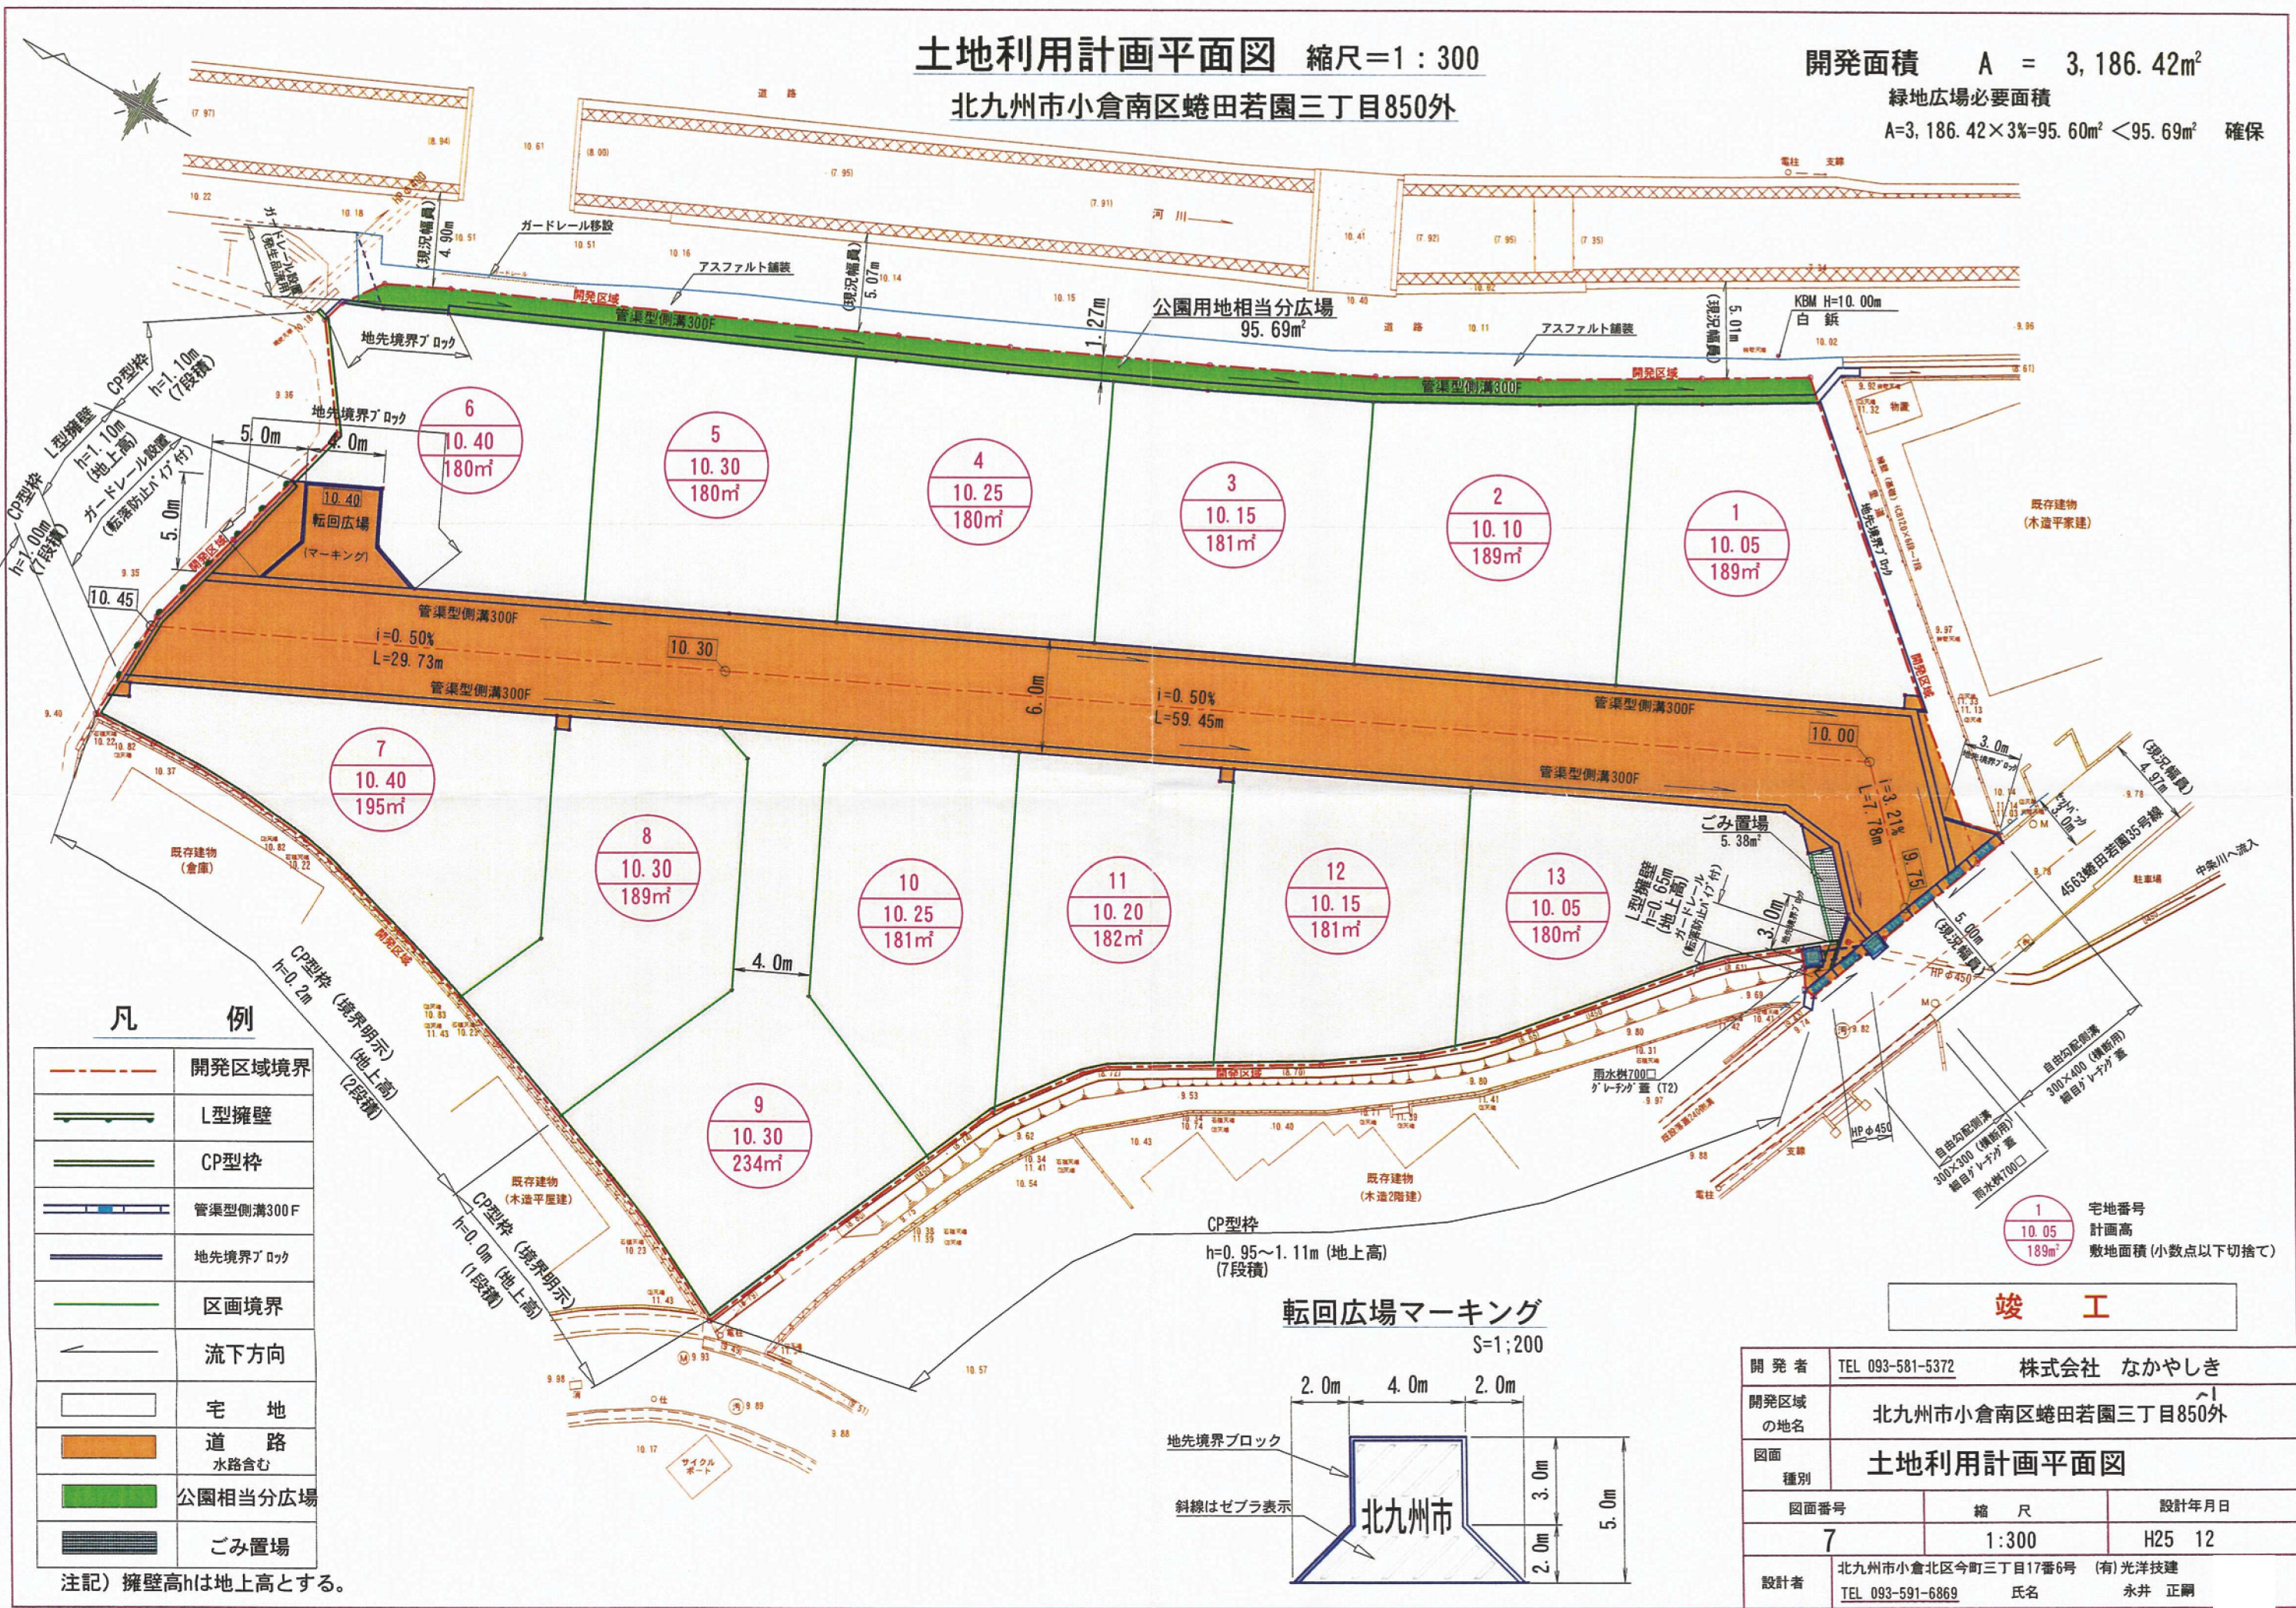


凡 例

	開発区域境界
	L型擁壁
	CP型柵
	管渠型側溝300F
	地先境界ブロック
	区画境界
	流下方向
	宅 地
	道 路 水路含む
	公園相当分広場
	ごみ置場

注記) 擁壁高hは地上高とする。

転回広場マーキング

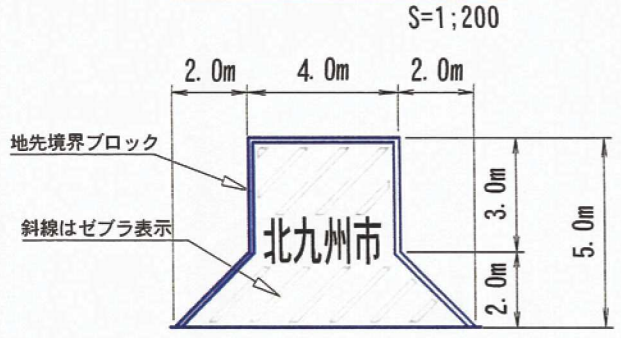

竣 工

開 発 者	TEL 093-581-5372	株式会社 なかやしき
開発区域 の地名	北九州市小倉南区蛭田若園三丁目850外	
図面 種別	土地利用計画平面図	
図面番号	縮 尺	設計年月日
7	1:300	H25 12
設計者	北九州市小倉北区今町三丁目17番6号 (有) 光洋技建 TEL 093-591-6869 氏名 永井 正嗣	