
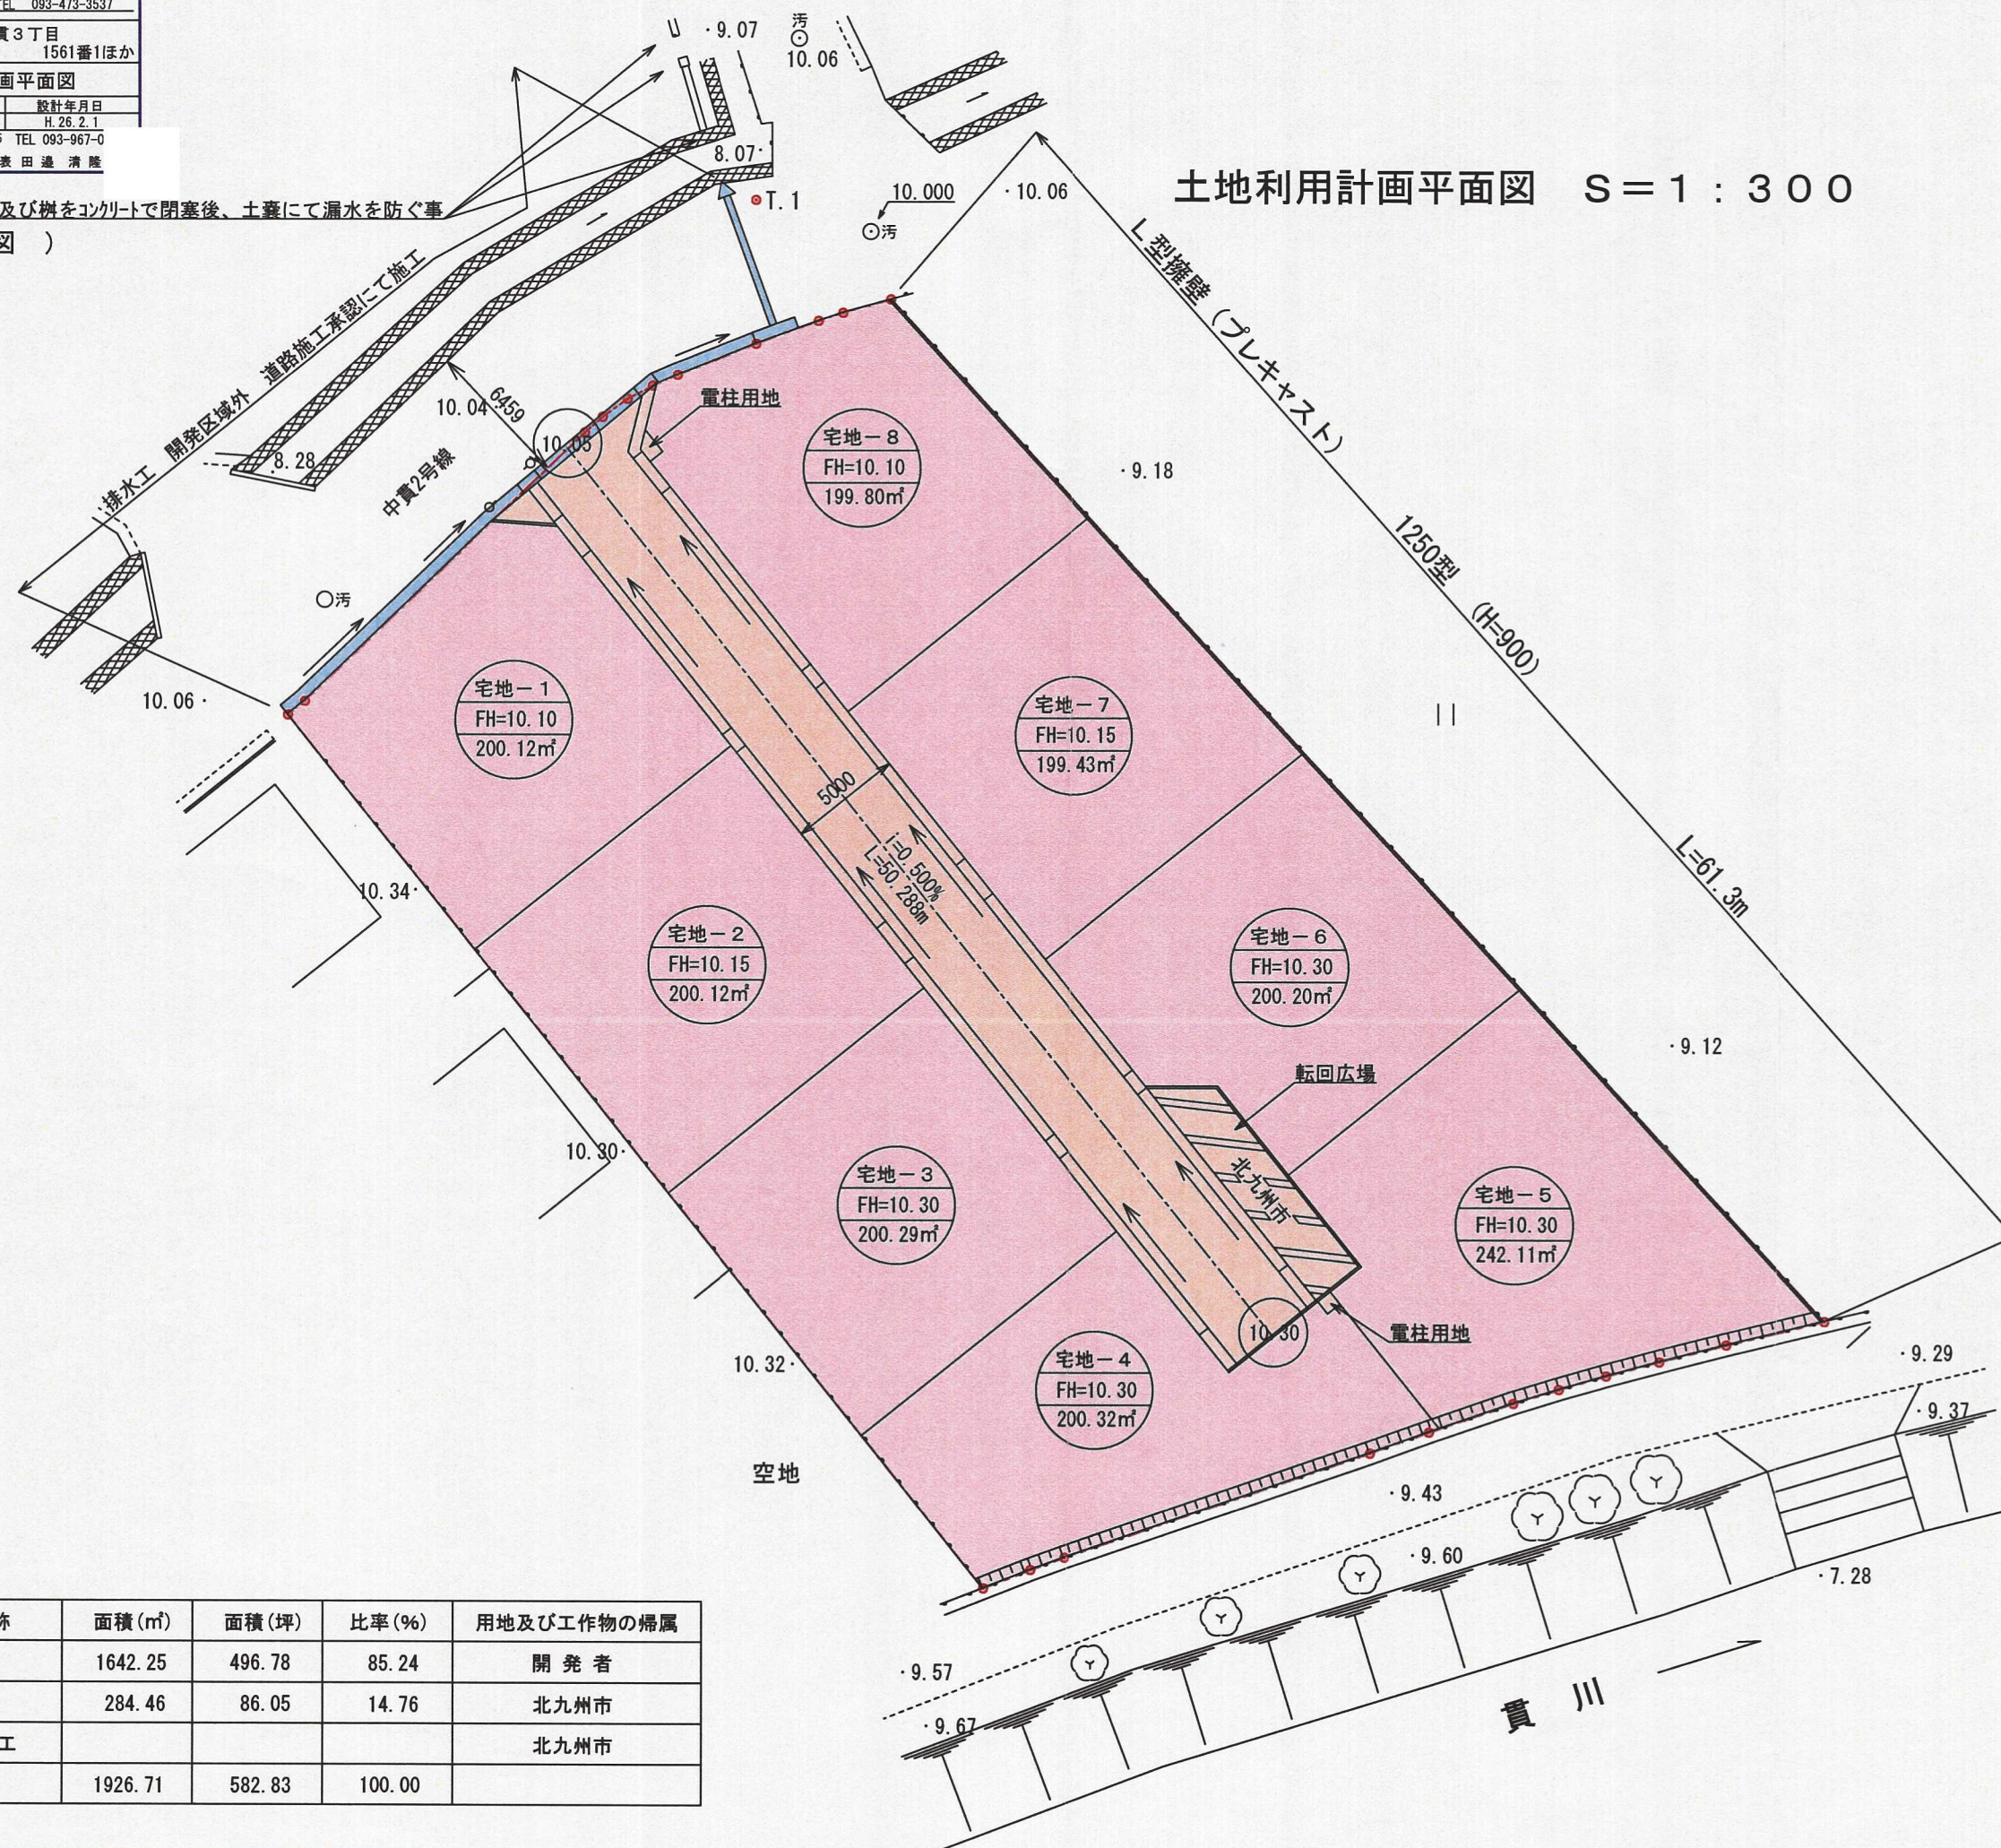


開 発 者	株式会社サントー食品 TEL. 093-473-3537	
開発区域の地名	北九州市小倉南区下貫3丁目 1561番1ほか	
図面種別	土地利用計画平面図	
図面番号	縮 尺	設計年月日
7	S=1:300	H.26.2.1
設計者	北九州市小倉南区八重洲町10-28-205 TEL. 093-967-0 タナベ設計事務所 代表 田邊 清隆	

上流側管及び樹をコンクリートで閉塞後、土嚢にて漏水を防ぐ事
(竣 工 図)

土地利用計画平面図 S=1:300

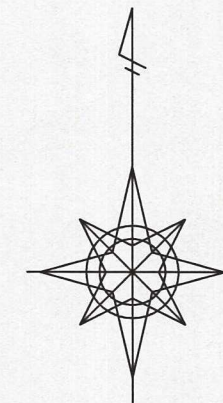

土地利用計画表

色 別	名 称	面積(㎡)	面積(坪)	比率(%)	用地及び工作物の帰属
	宅地用地	1642.25	496.78	85.24	開 発 者
	道路用地	284.46	86.05	14.76	北九州市
	排 水 工				北九州市
	開発面積	1926.71	582.83	100.00	