


土地利用計画平面図 S=1:200

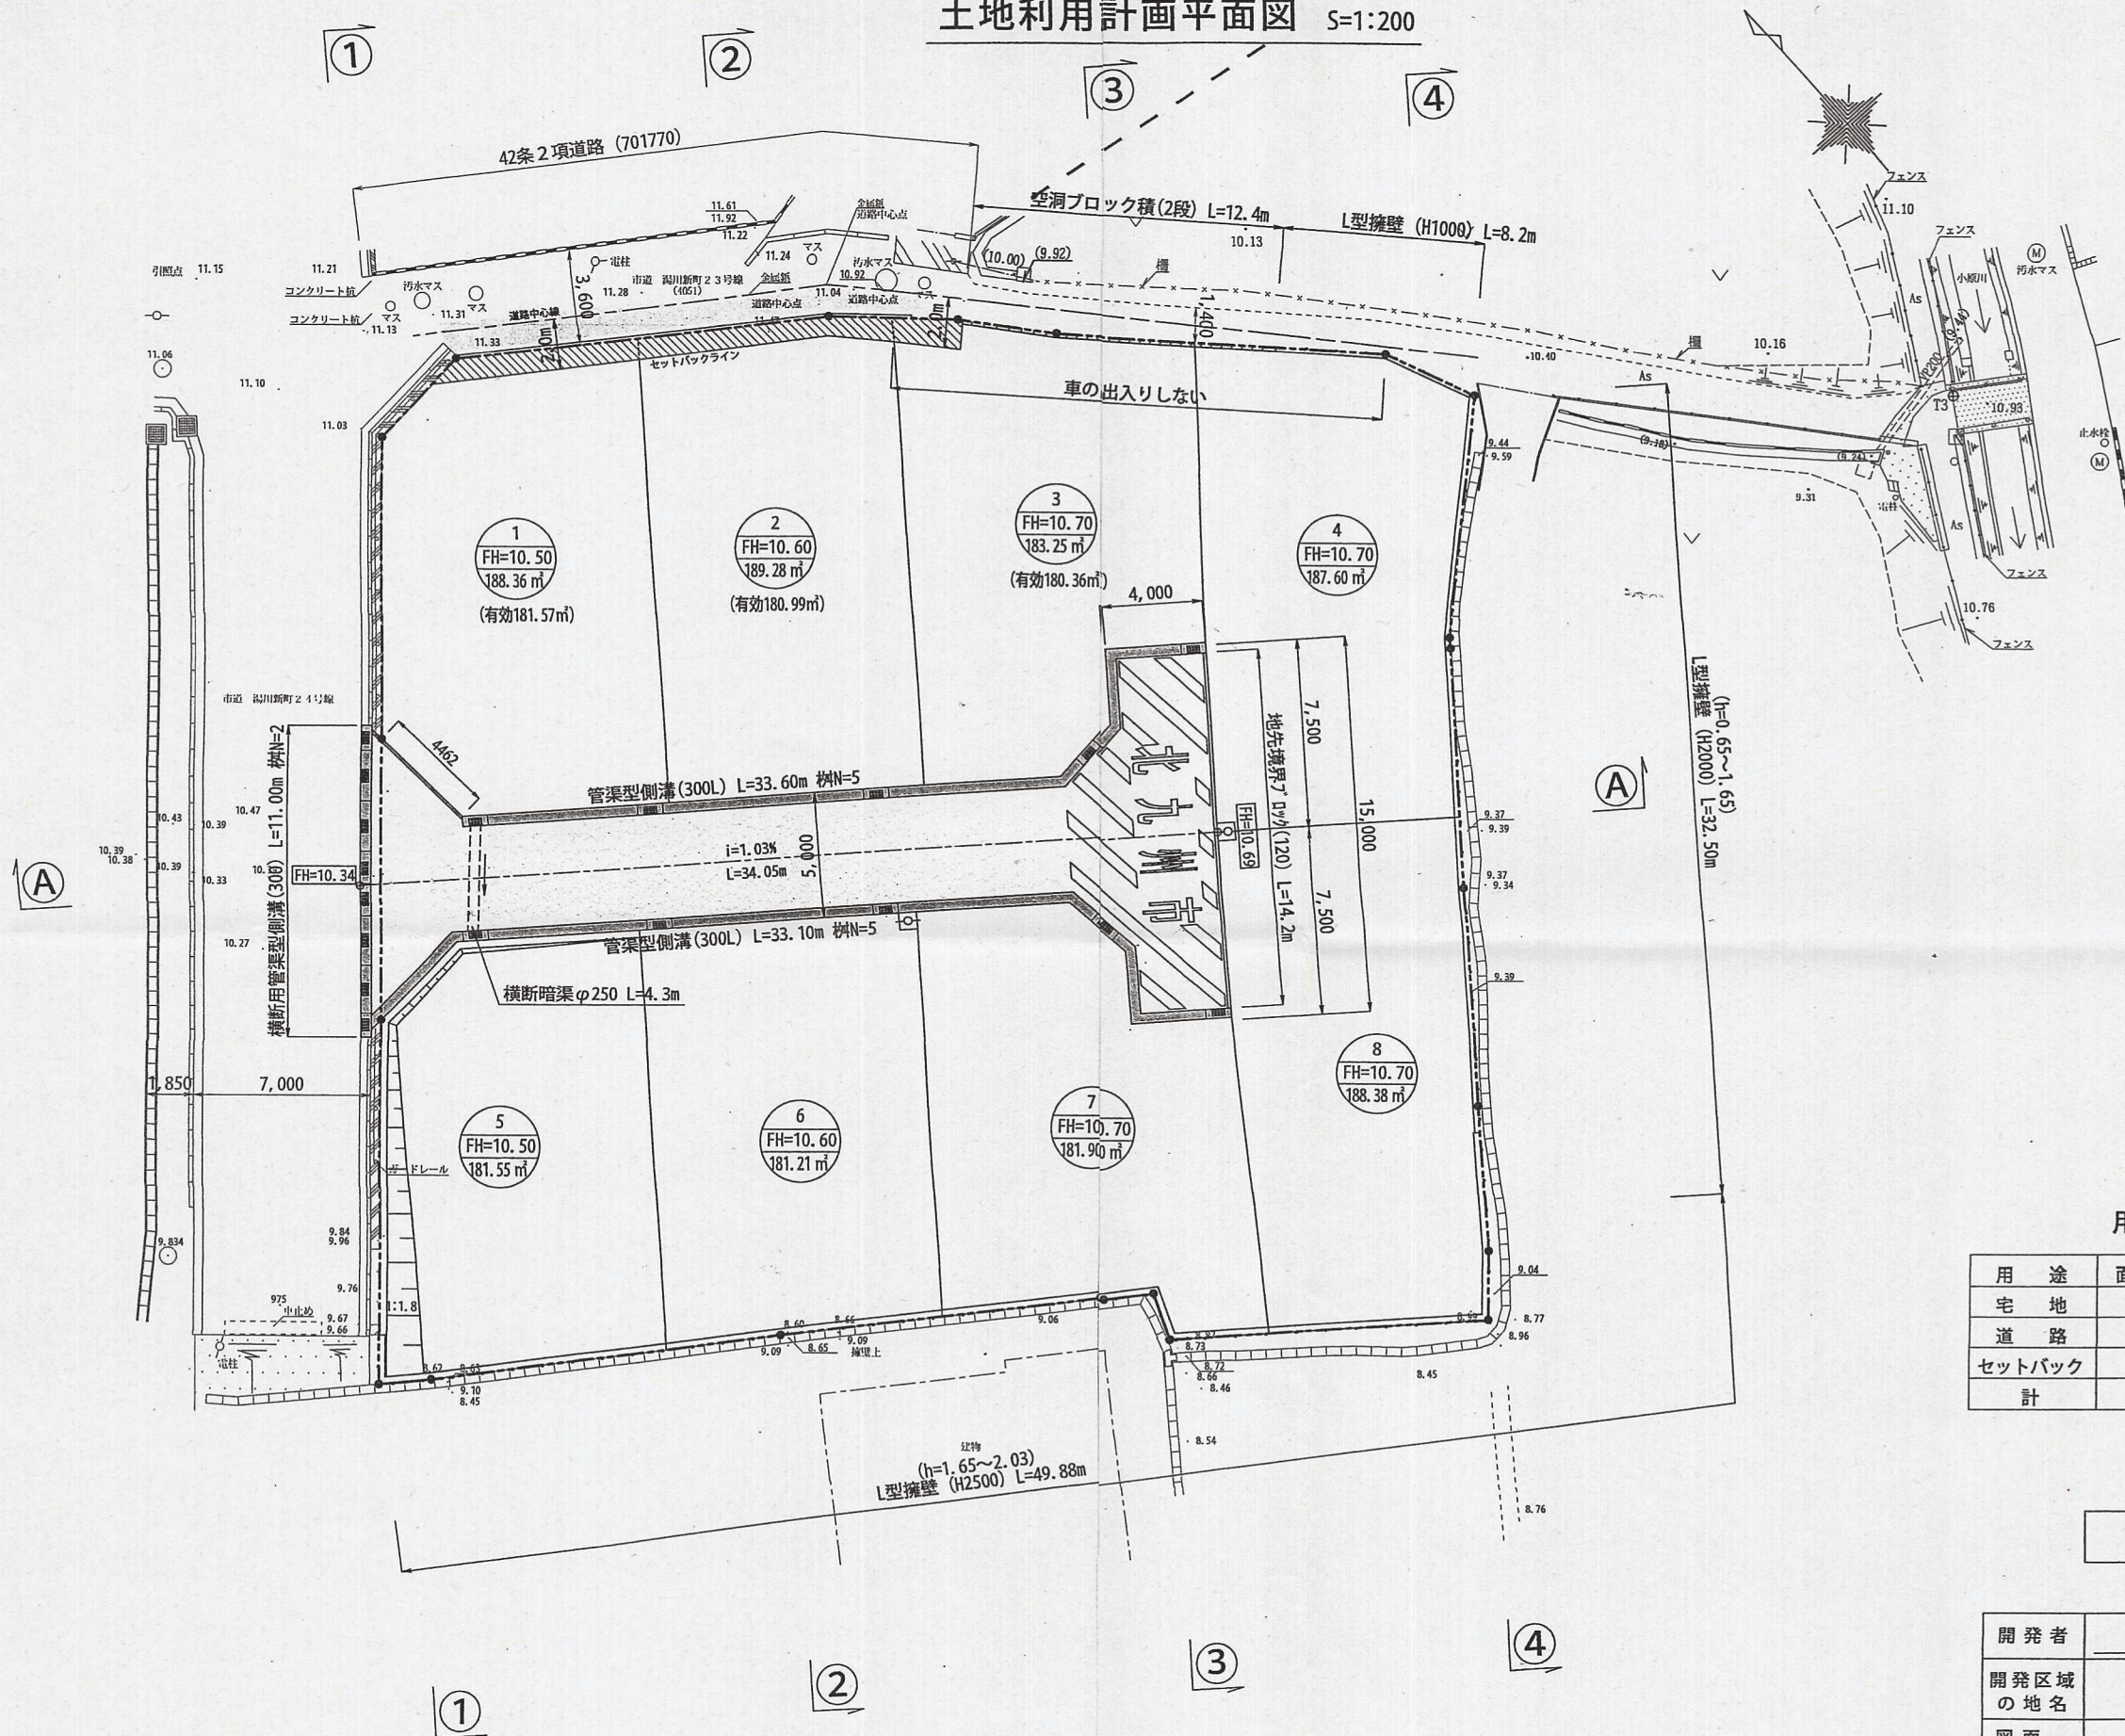

凡 例

記 号	名 称
---	開 発 区 域 境 界
- - -	
—	L 型 擁 壁
—	空 洞 ブ ロ ッ ク 積
—	VS側溝又は管渠型側溝
—	横 断 暗 渠 (φ 250)
—	雨 水 枳 (M1, M2, M3)
—	横断用管渠型側溝 (300F)
—	法 面
—	地先境界ブロック (100×100)
—	電 柱 敷 地
1 FH=50.00 200.00㎡	計 画 地 盤 高 用 途 又 は 住 宅 番 号 計 画 面 積

用途別面積集計表

用 途	面 積 (㎡)	比 率 (%)	備 考
宅 地	1,463.62	85.95	
道 路	221.32	13.00	
セットバック	17.97	1.05	
計	1,702.91	100.00	開発区域面積

竣 工 図 面

開 発 者	093 (882) 6604	有限会社 井手口興産
開 発 区 域 の 地 名	北九州市小倉南区湯川新町二丁目626番1ほか	
図 面 種 別	土地利用計画平面図	
図 面 番 号	縮 尺	設 計 年 月 日
5	1:200	2015年 4月 2日
設 計 者	株式会社創建コンサルタント 093 (964) 2257 森川 辰昭	

26120