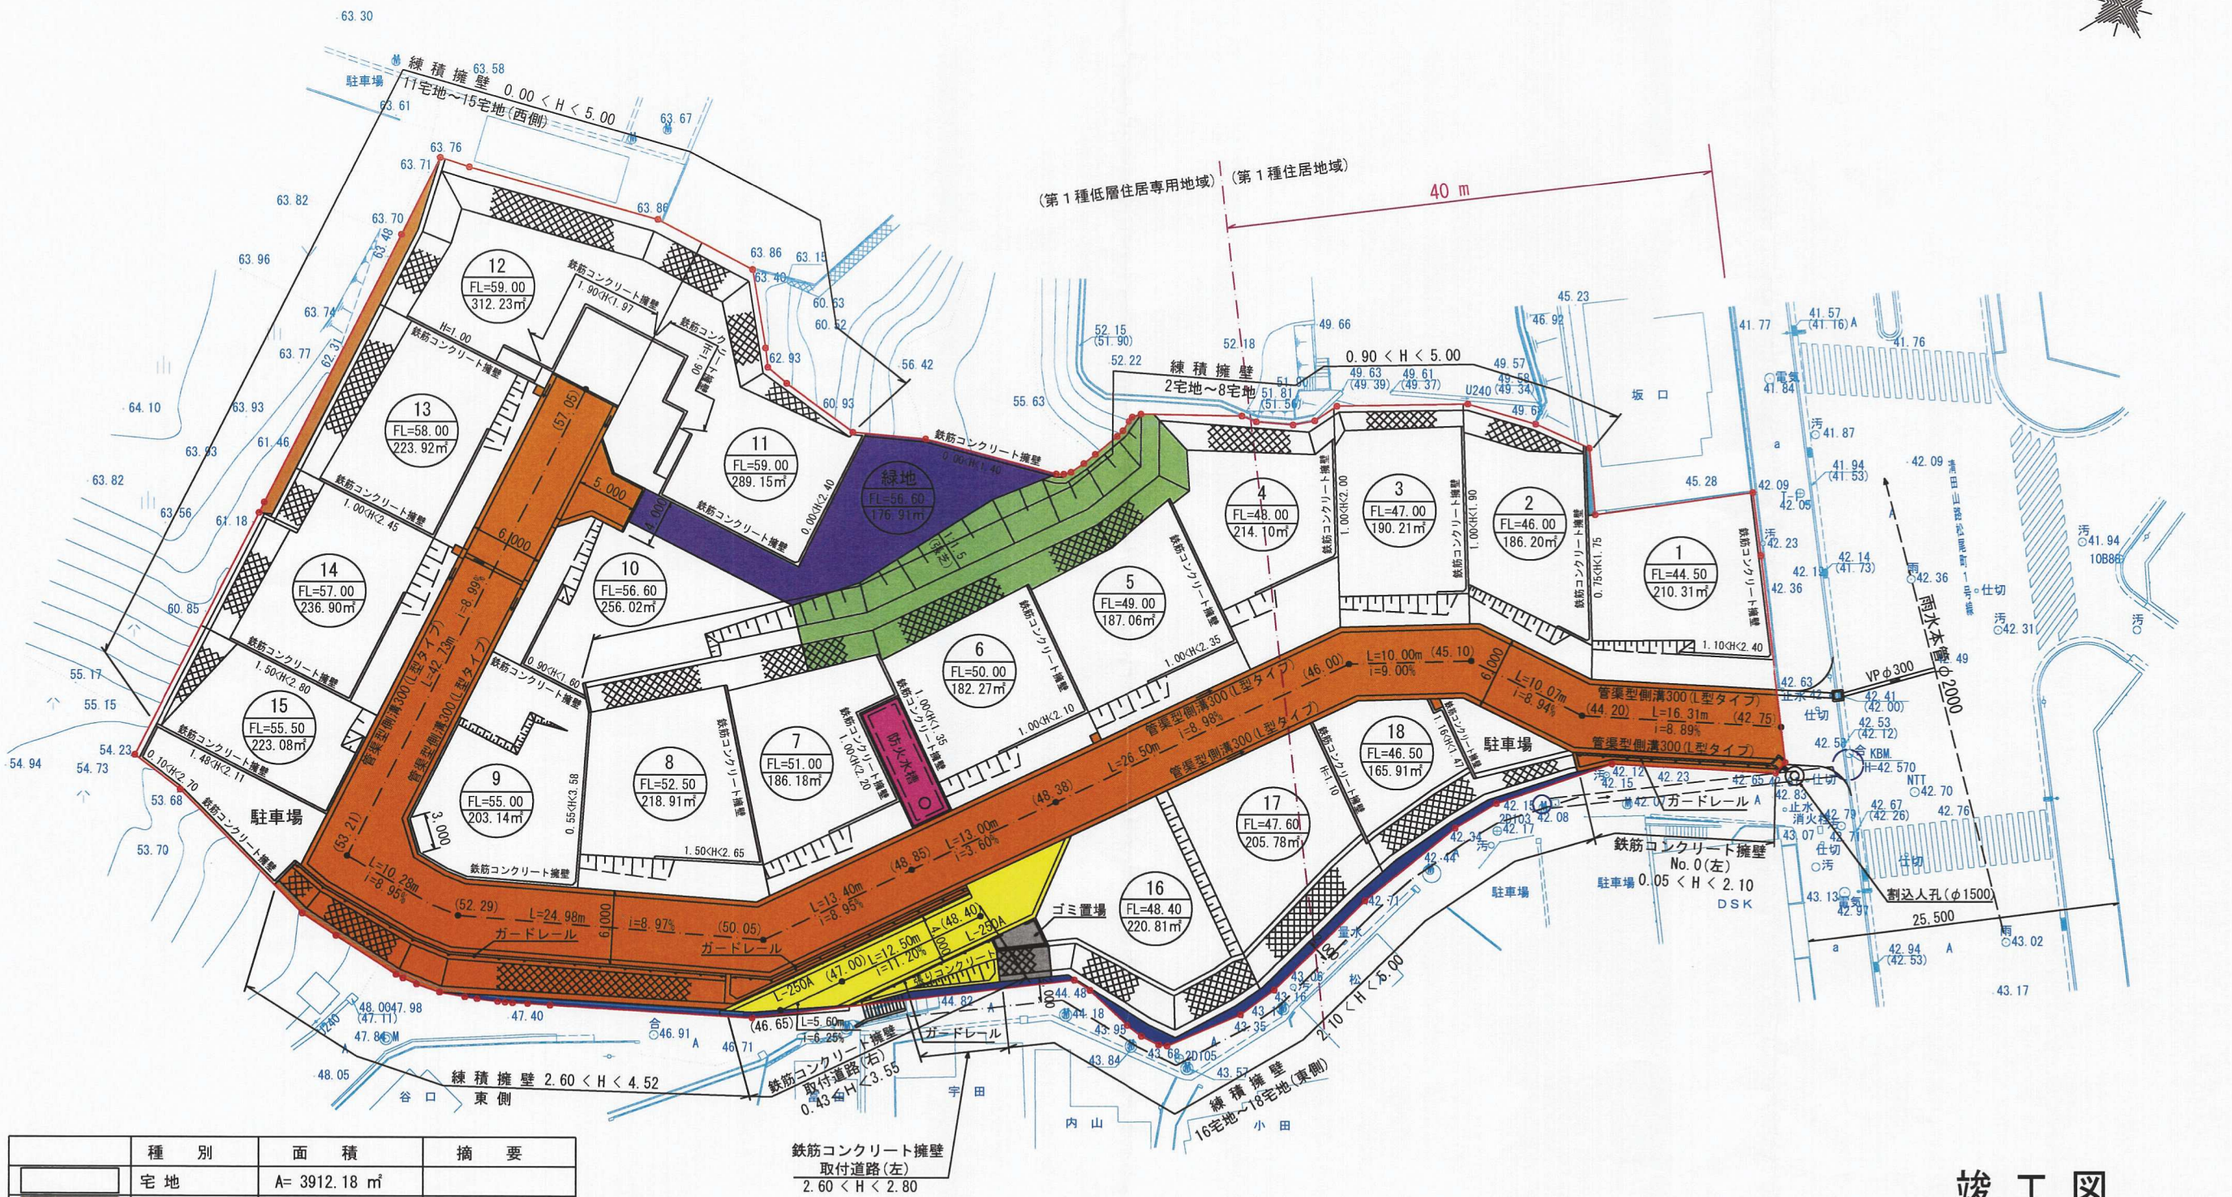

	種　別	面　積	摘　要
	宅 地	A= 3912.18 ㎡	
	6.0m 道 路	A= 1189.56 ㎡	北九州市帰属
	4.0m 道 路	A= 124.19 ㎡	北九州市帰属
	里 道	A= 29.83 ㎡	北九州市帰属
	セットバック	A= 58.82 ㎡	北九州市帰属
	消防用地	A= 36.06 ㎡	北九州市帰属
	緑 地	A= 176.91 ㎡	開発者管理
	ゴミ置場	A= 17.89 ㎡	開発者管理
	法 面	A= 248.41 ㎡	開発者管理
	残 地	A= 2.49 ㎡	開発者管理

竣工図

開発者	（有）コムサイト		
開発区域の地名	北九州市八幡東区清田二丁目15-2ほか		
図面種別	土 地 利 用 計 画 図		
図面番号	縮　尺	設計年月日	
NO.6	1:500	H.30.4.18	
設計者	北九州市八幡東区荒生田二丁目1-19 093-652-3170　㈱岩城組　岩城裕二		

28117