


# 北九州市八幡西区木屋瀬五丁目 平面図 S=1:250

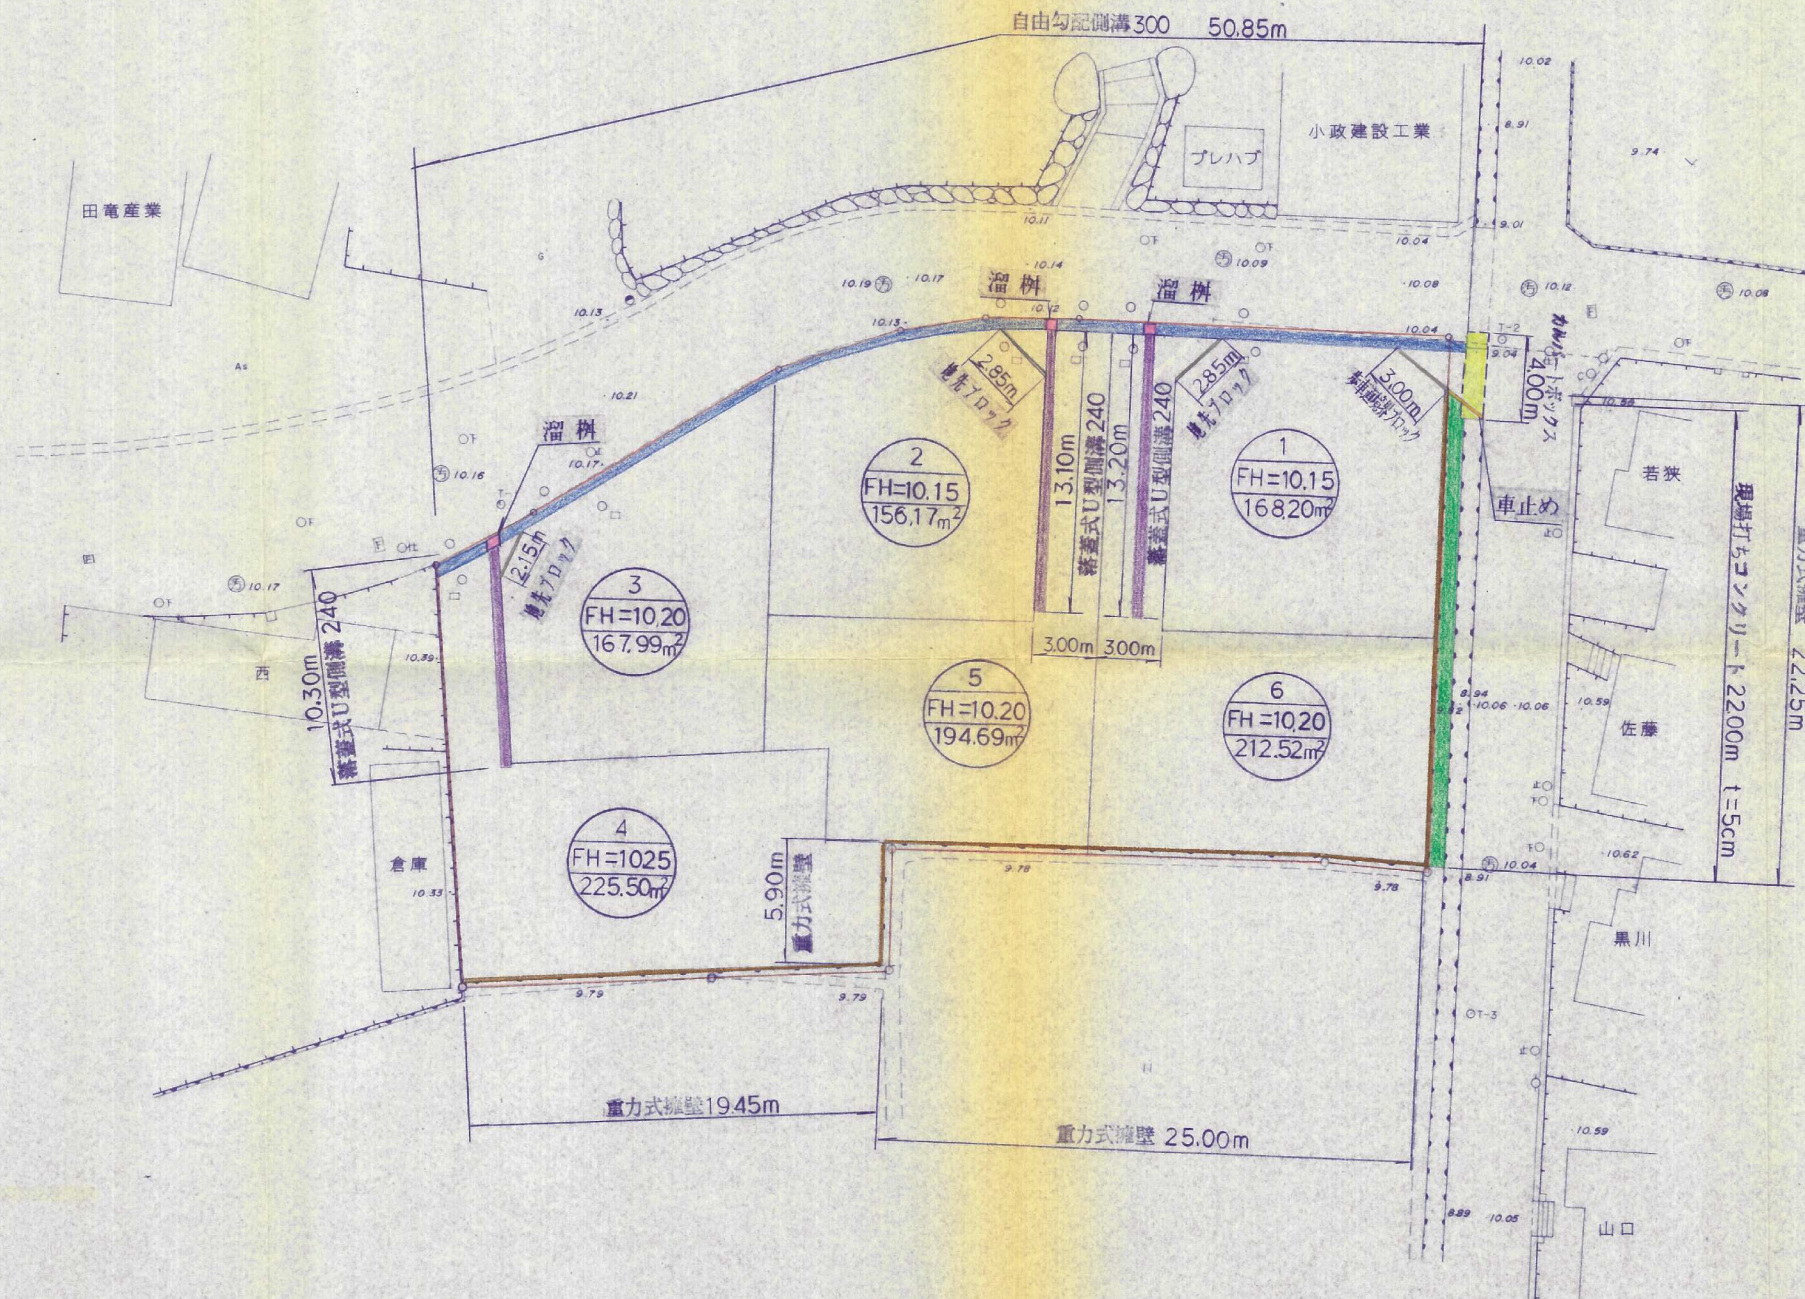

凡 例		
記 号	名 称	備 考
○—○	開 発 区 域	
—	重力式擁壁	
—	自由勾配側溝	300
—	落蓋式U型側溝	240×240
—	カルバートボックス	1000×800×2000
—	地先ブロック	120×120
■	溜 樹	
—	現場打ちコンクリート	t=5cm
—	車止め	
—	歩車道境界ブロック	200×100

## 完了図面

開発者	TEL09492419770	株式会社 大 徳
開発区域 の地名	北九州市八幡西区木屋瀬五丁目124-1	
図面 種類	土地利用・造成計画平面図	
図面番号	縮 尺	設計年月日
全 12 葉 中 6 号	S=1:250	
設 計 者	旭測量設計株式会社 TEL 093(616)3180	氏名 熊 谷 要 平