


土地利 用 計 画 表

土地利用区分	面 積 (㎡)	比率 (%)	備 考
宅 地	3343.02	92.7	集合住宅 1棟 戸数 90戸(集会室含む)
敷地内道路	111.04	3.1	巾員=7.0m
公 園	150.04	4.2	開発者管理 1ヶ所
合 計 面 積	3604.10	100.0	

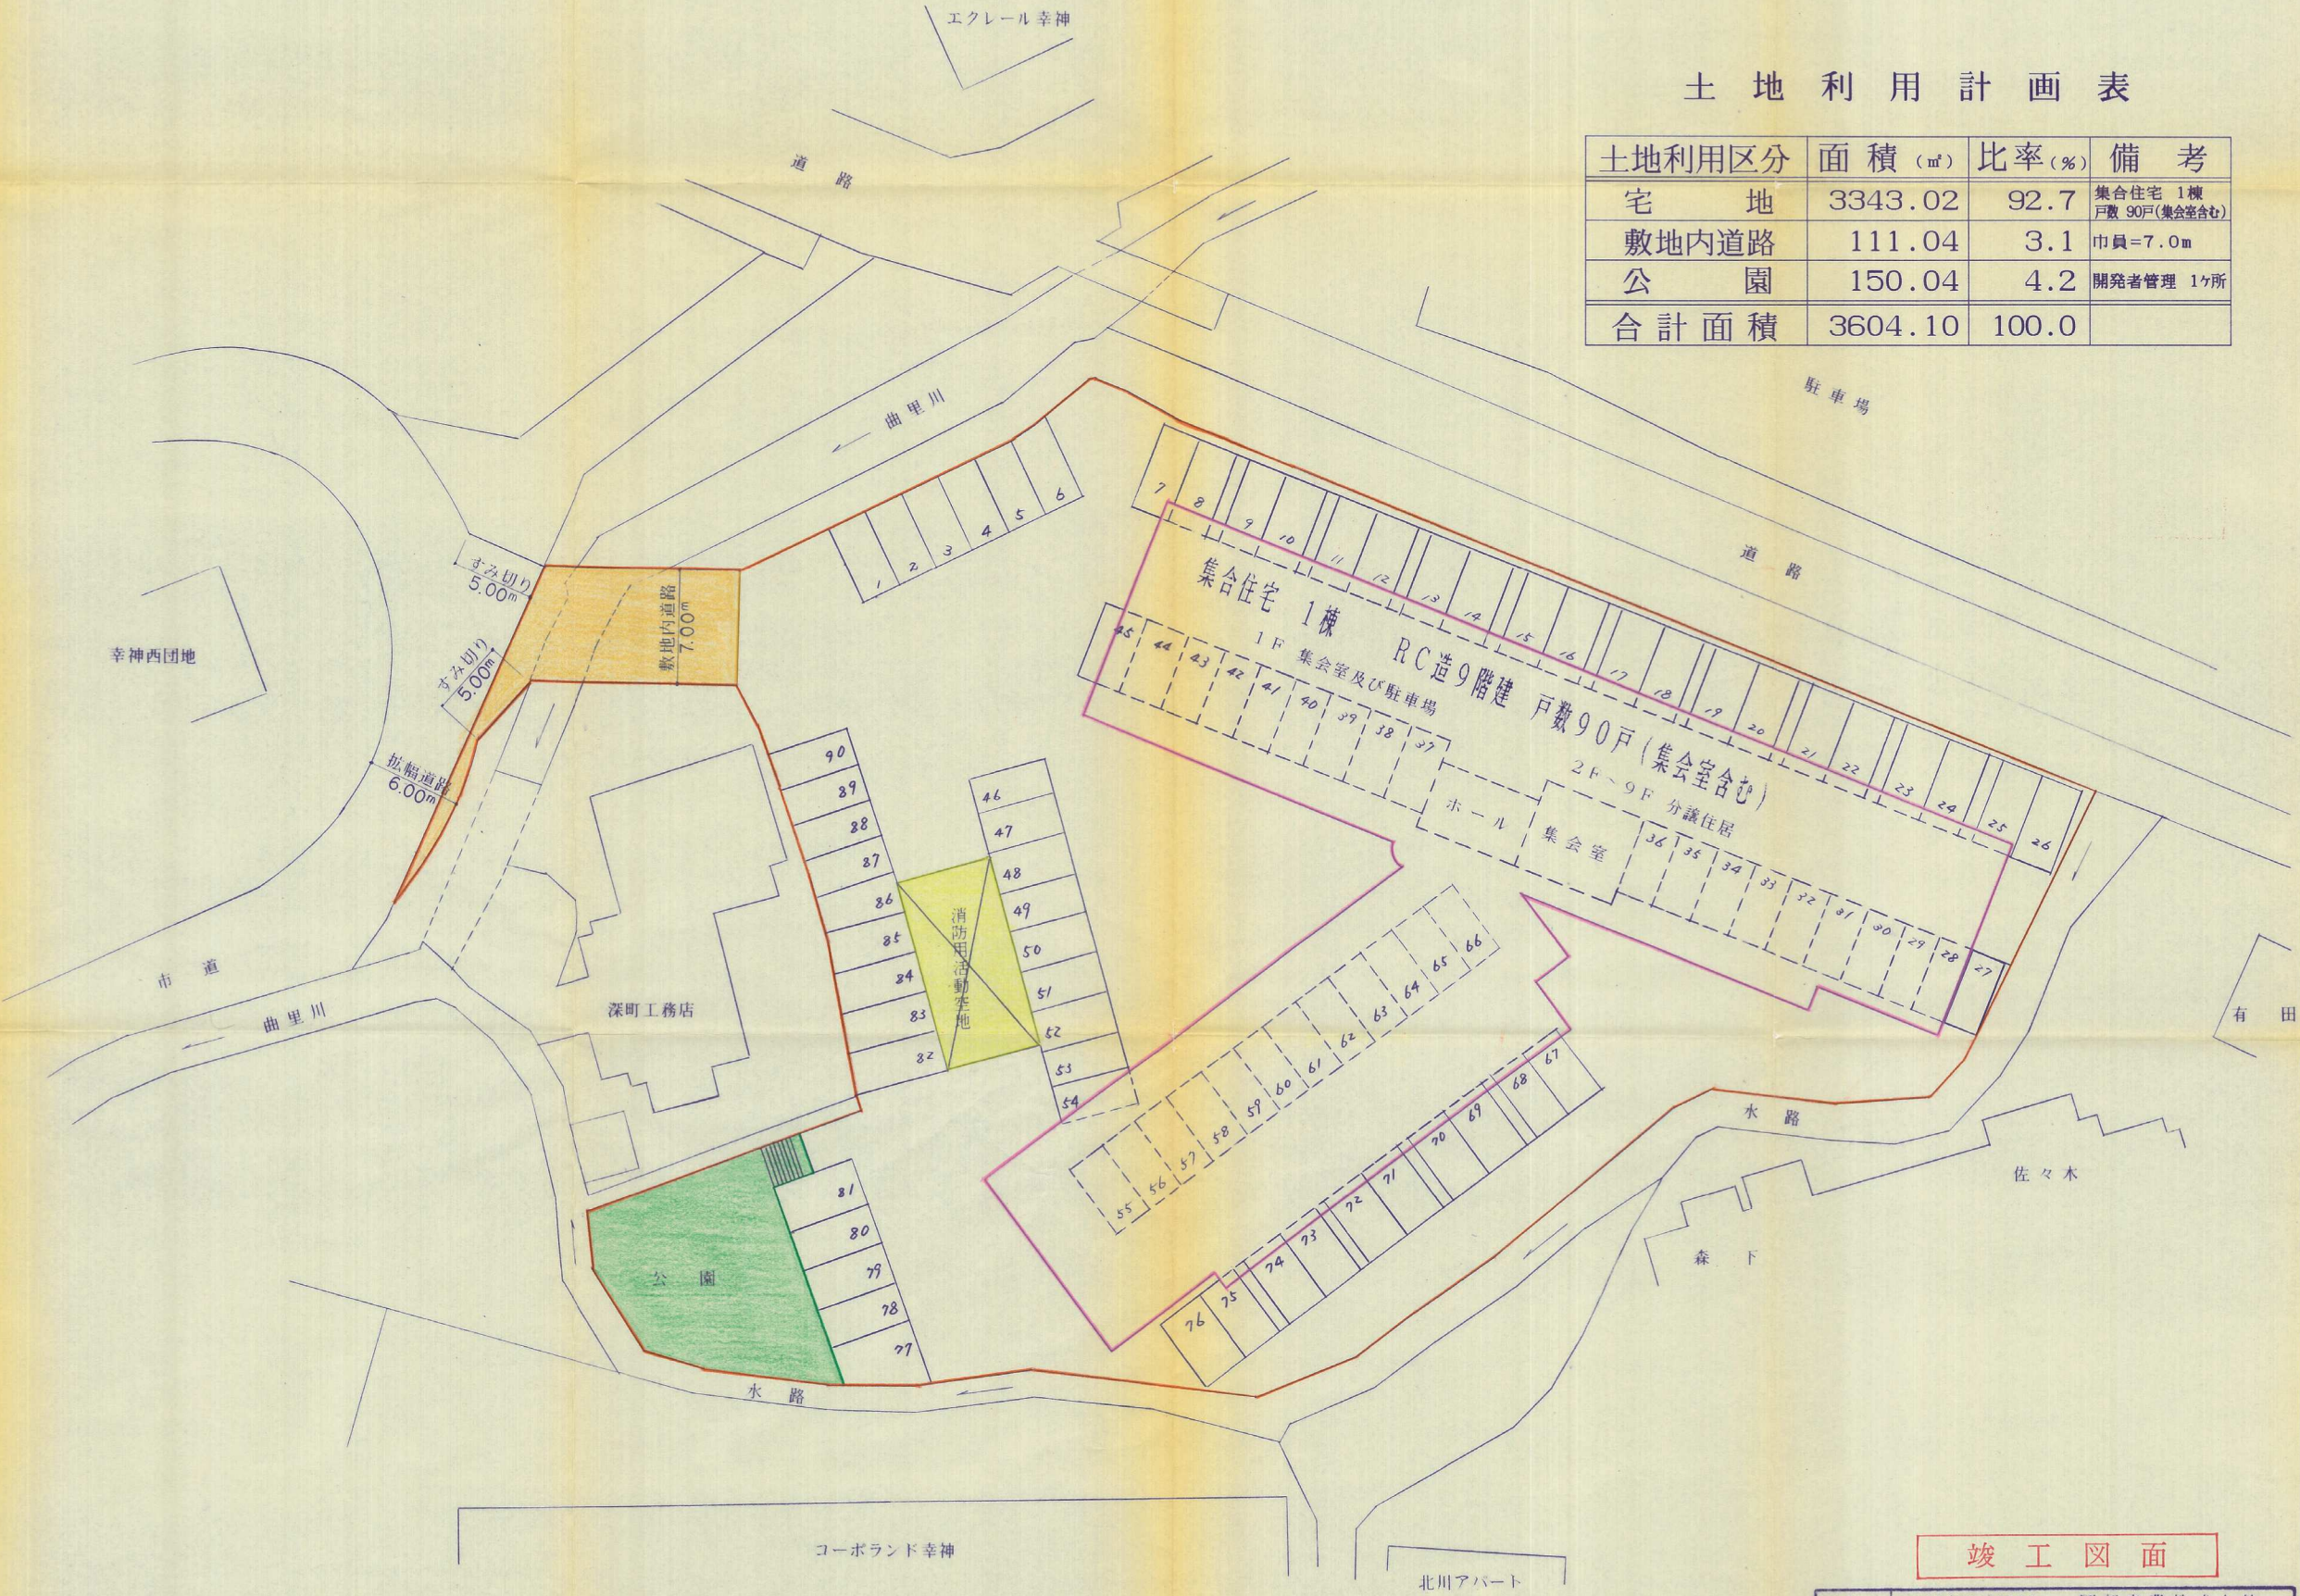

竣 工 図 面

開発者	☎093(923)0881 岡部産業株式会社		
開発区域の地名	北九州市八幡西区幸神三丁目54番ほか		
図面種別	土地利用計画図		
図面番号	縮 尺	設計年月日	
5 / 14	S=1:250	1984.6.4.15	
設計者	株式会社 宇都宮設計 ☎093(641)2334 氏名 武 田 忠 美		