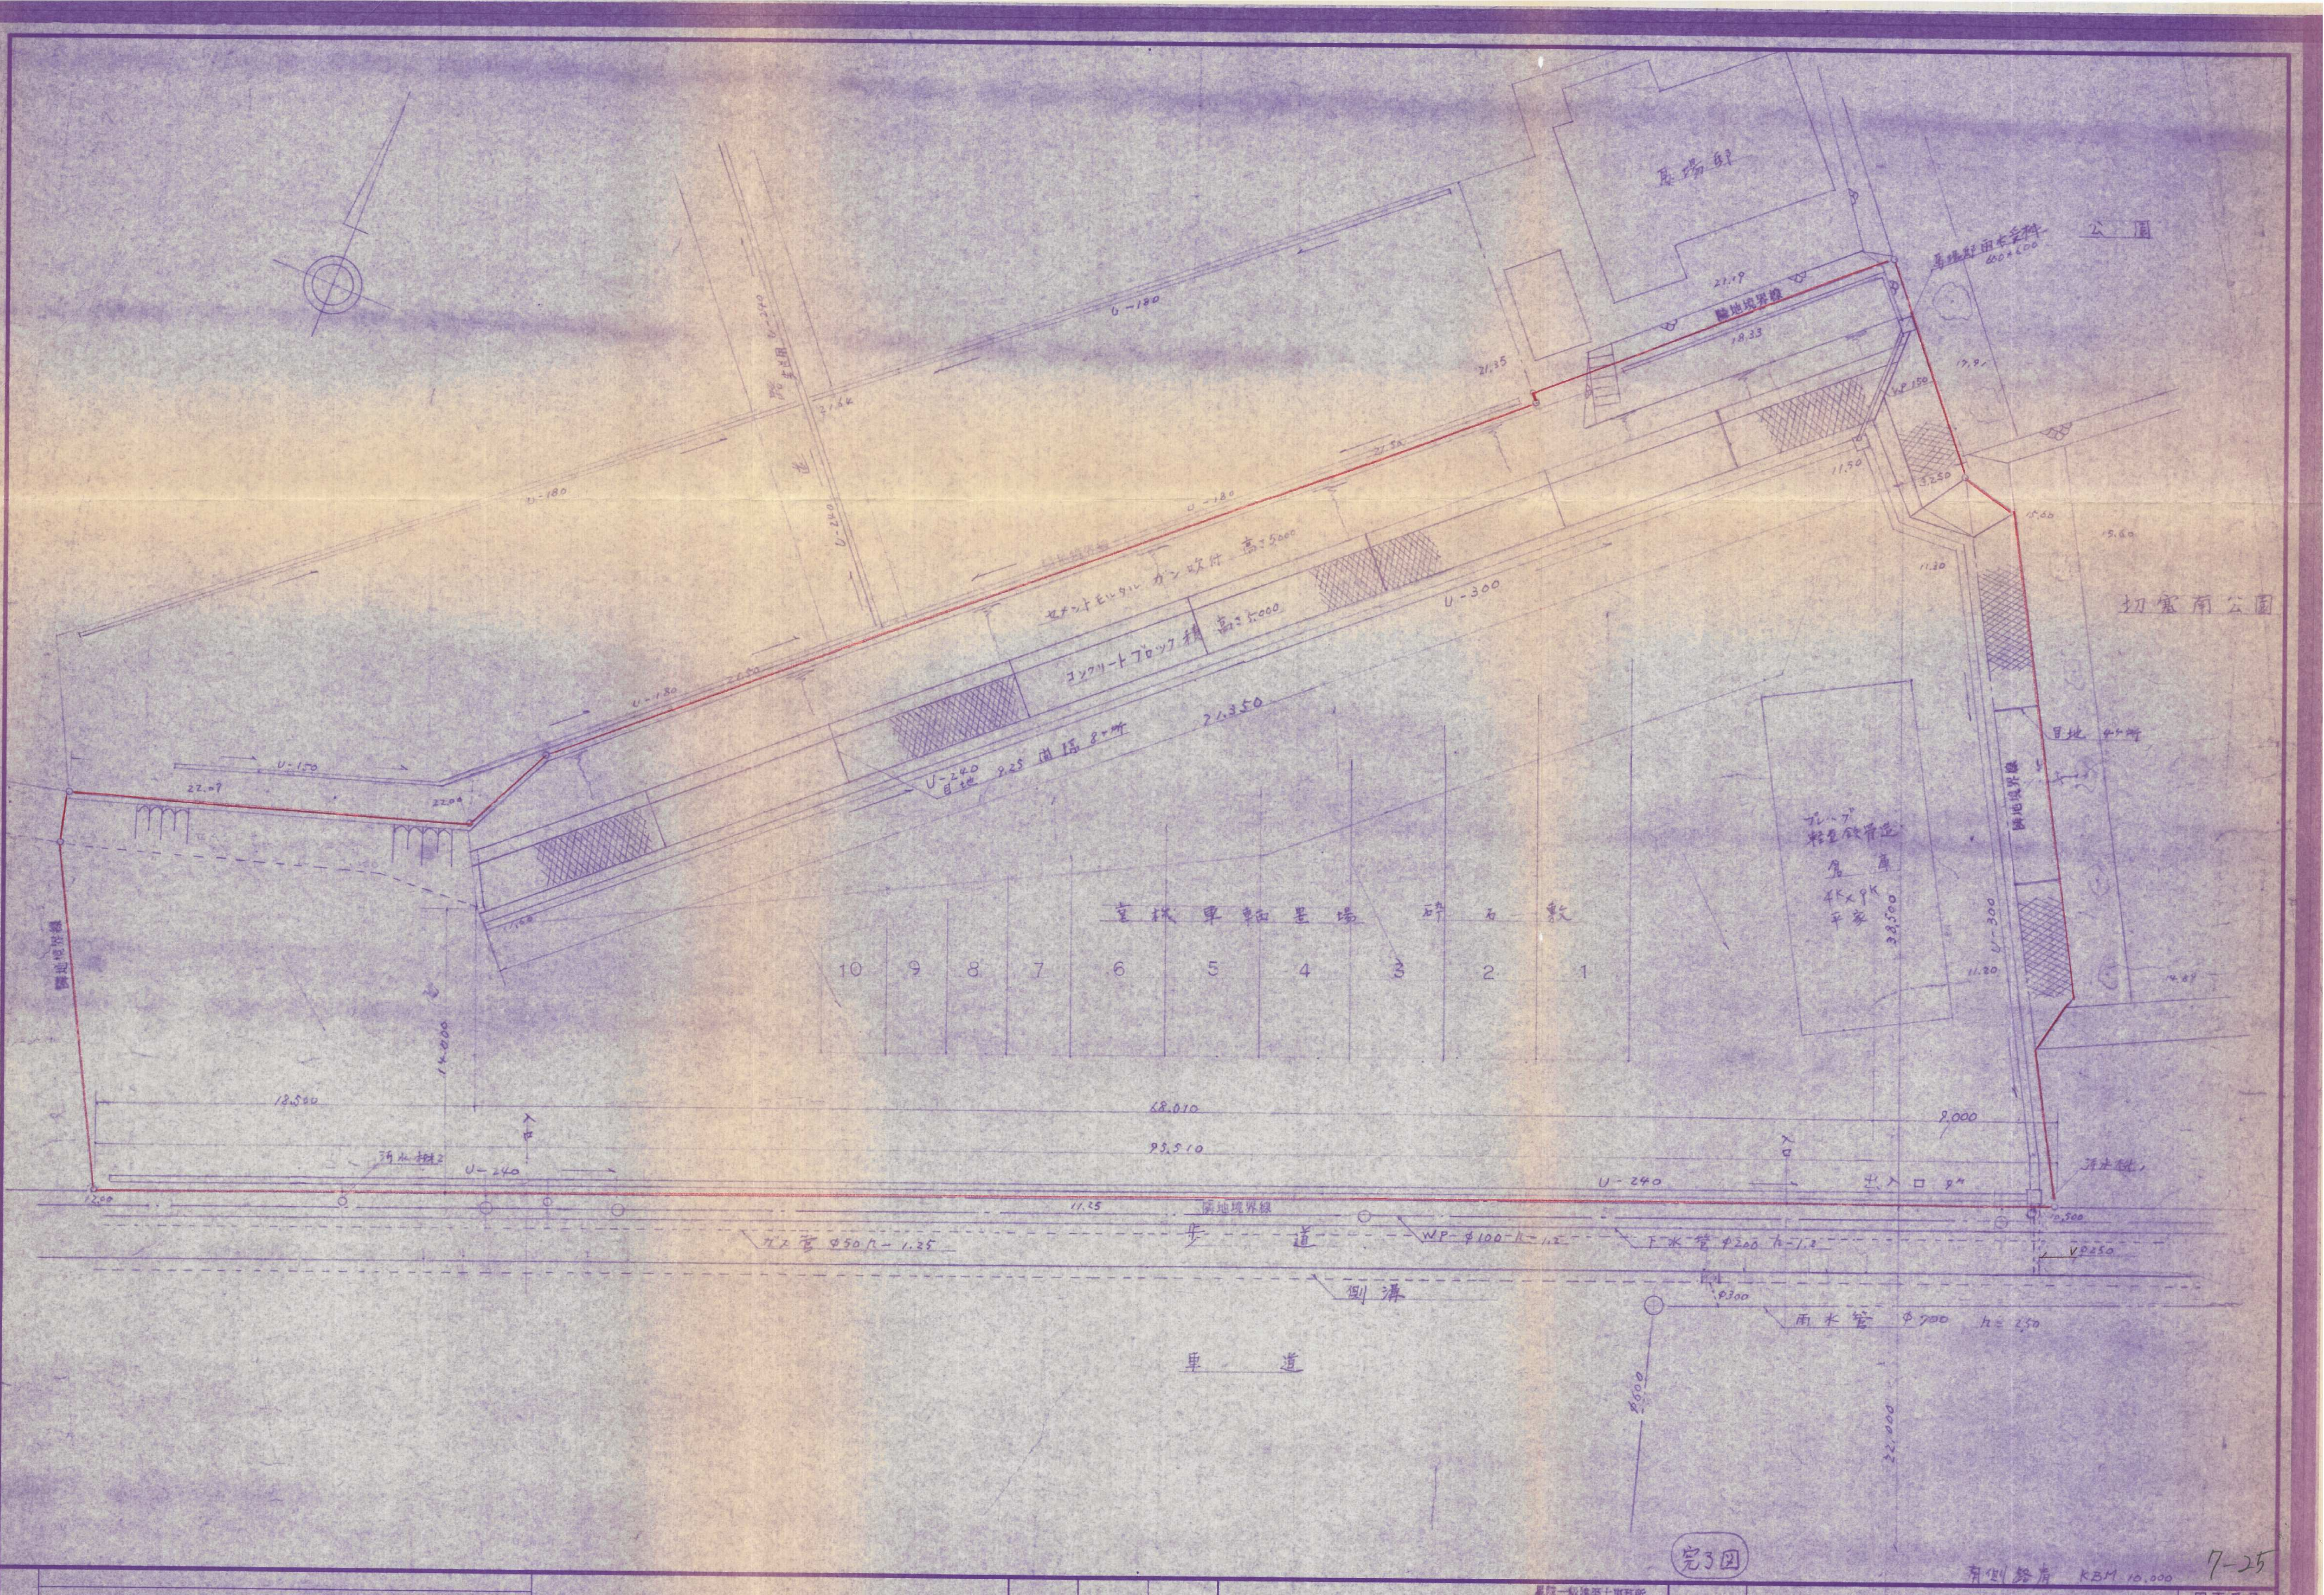
墓場部
公園
墓場部雨水受枡 600×600
隣地境界線
21.19
18.33
21.35
17.91
VP150
11.50
3.250
15.60
15.60
11.30
切窪南公園
U-180
U-240
U-150
22.09
22.04
セメントモルタル ガン吹付 高さ5.000
コンクリートブロック積 高さ5.000
U-300
U-240
目地 9.25 間隔 8ヶ所
71.350
室様車輌置場 砕石敷
10
9
8
7
6
5
4
3
2
1
プレハブ
軽量鉄骨造
倉庫
4K×9K
平家
38.500
11.20
目地 4ヶ所
14.89
14.000
18.500
68.010
93.510
8.000
入口
汚水桝2
汚水桝1
出入口 9m
12.00
11.25
10.500
歩道
ガス管 φ50 h-1.25
WP-φ100 h-1.2
下水管 φ200 h-1.2
VPφ250
φ300
側溝
雨水管 φ700 h=2.50
車道
φ600
22.000

完了図

有側舗盾 KBM 10.000

7-25

星陵一級建築士事務所
星井一三

8-29-22
27-色.排

工事名	永大丸西町4丁目用地造成工事		図面番号
図名	利用計画		整理番号
作図年月日	7年6月22日	縮尺 1/200	