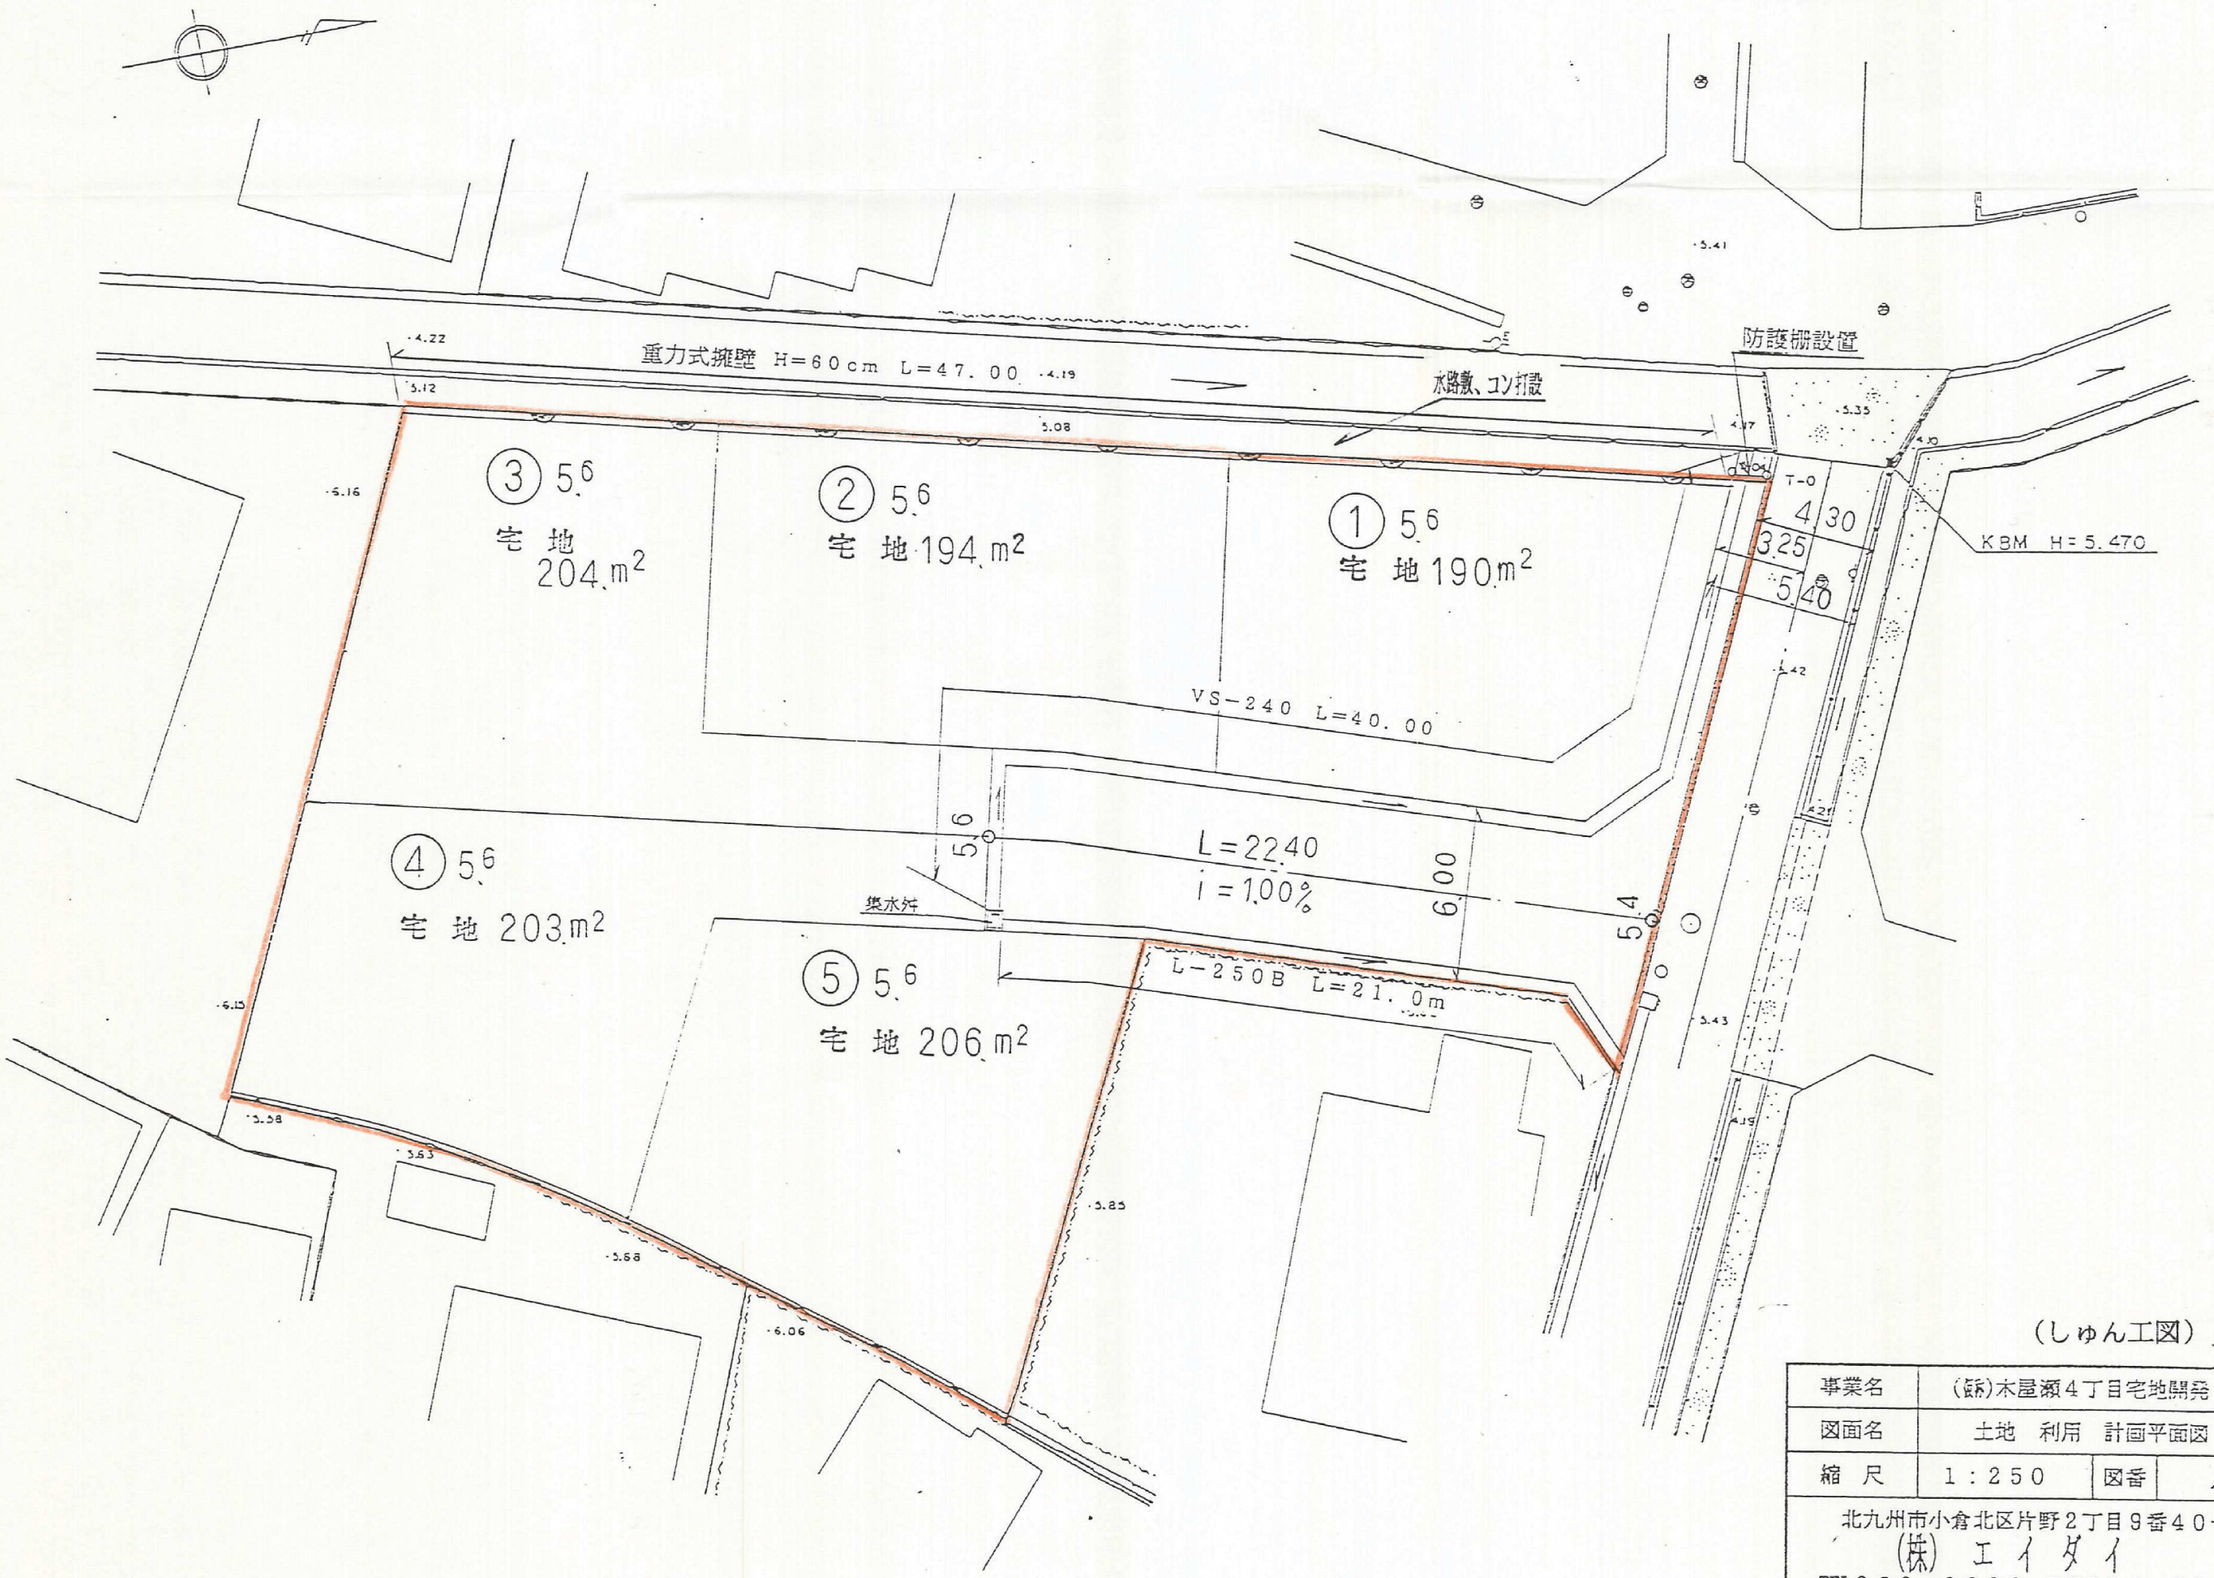

(しゅん工図) 2-76

事業名	(仮)木屋瀬4丁目宅地開発		
図面名	土地 利用 計画平面図		
縮 尺	1:250	図番	/

北九州市小倉北区片野2丁目9番40号
(株) エイダイ
TEL923-0230 FAX923-0224