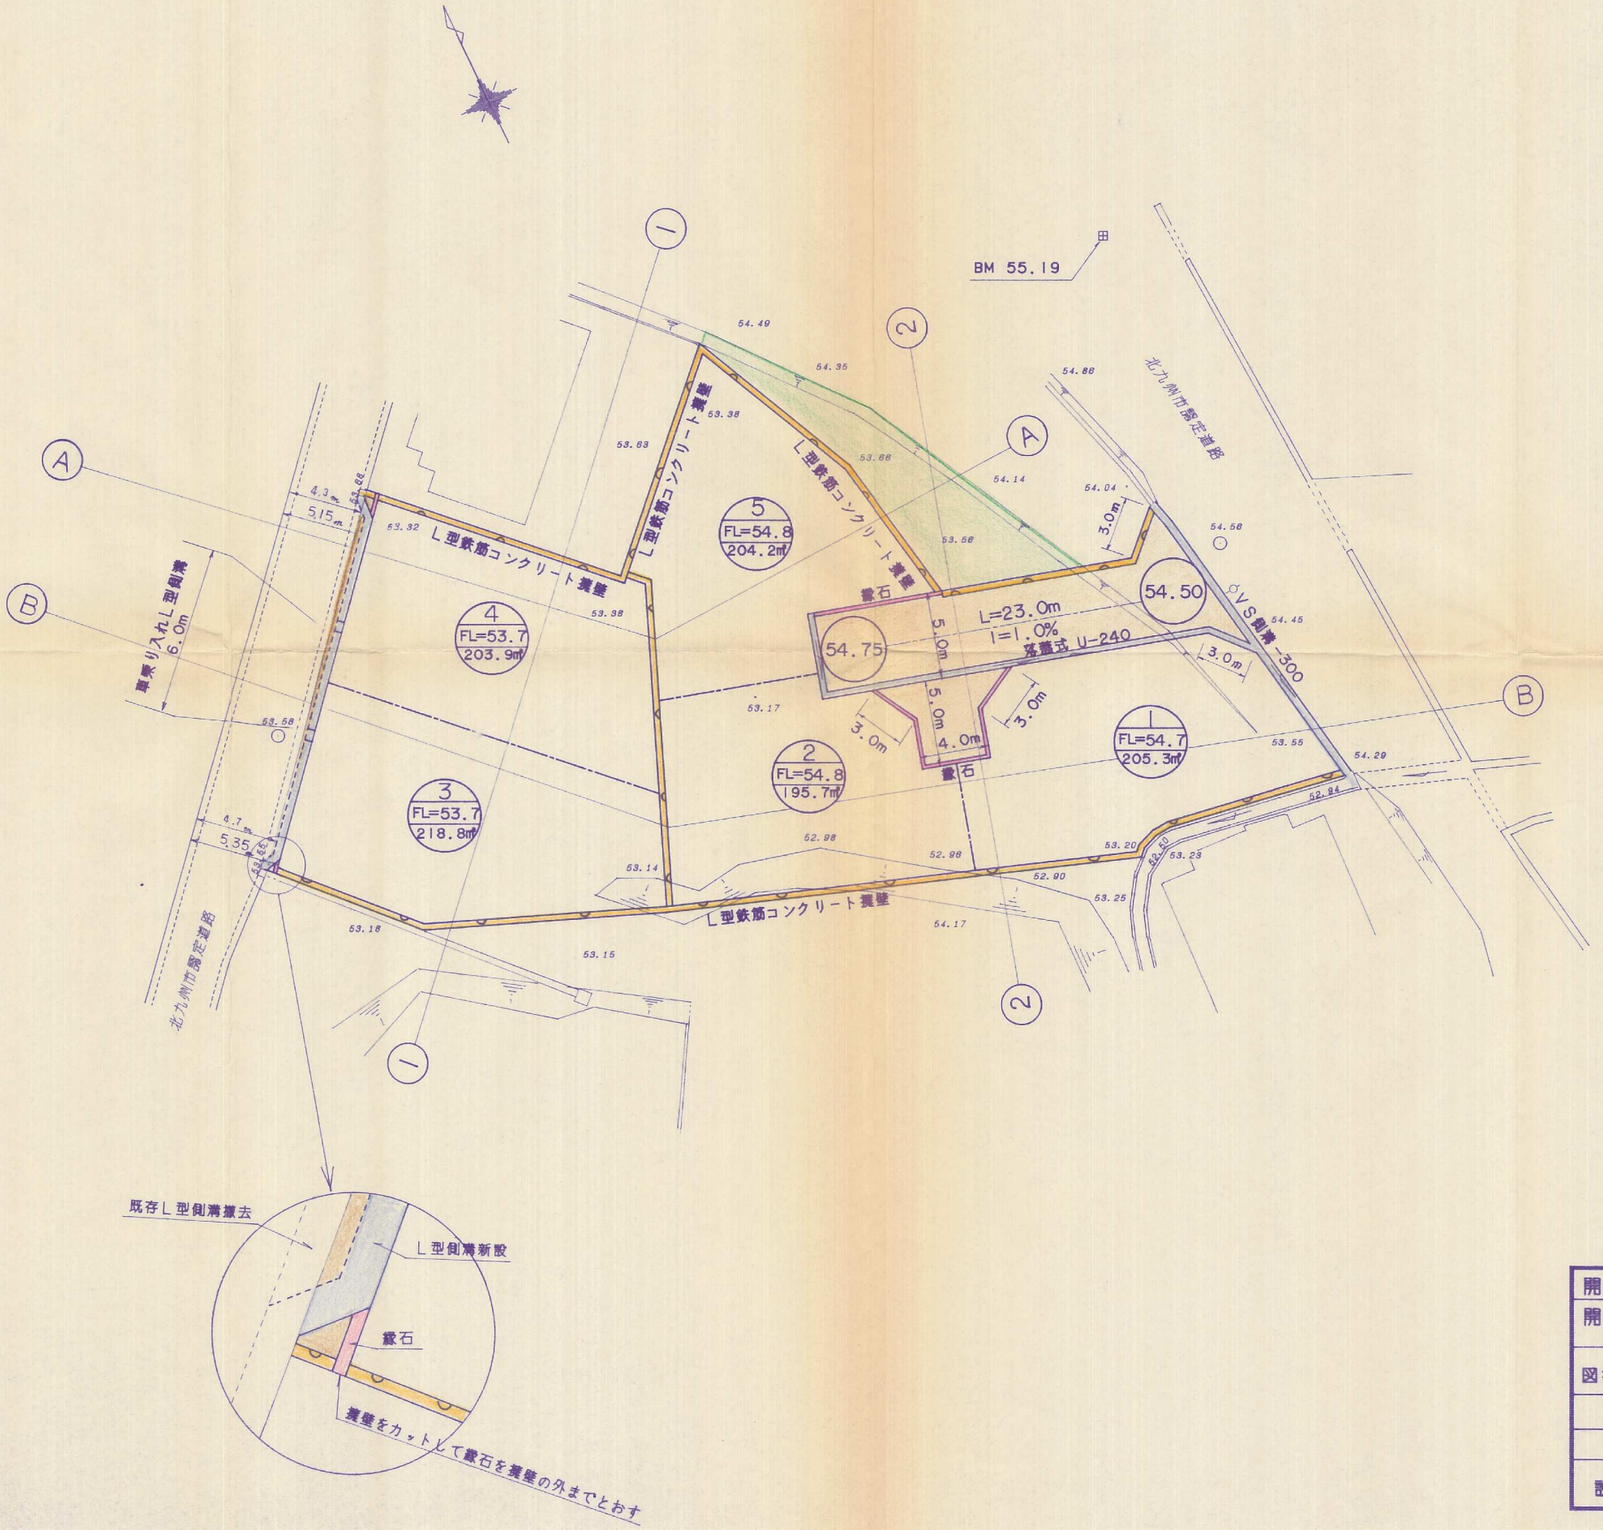

竣工図

開発者	西日本大和ハウス販売株式会社
開発区域の地名	北九州市八幡西区上の原2丁目293-1 他
図名種別	造成計画平面図・土地利用計画図

図面番号	縮尺	設計年月日	担当
NO 4	S=1/250	平成 5年 6月17日	

設計者 北九州市小倉南区下城野1丁目16番11号
有限会社 アサオ TEL093-922-3846

5-20