


# 土地利用計画図 S = 1:500

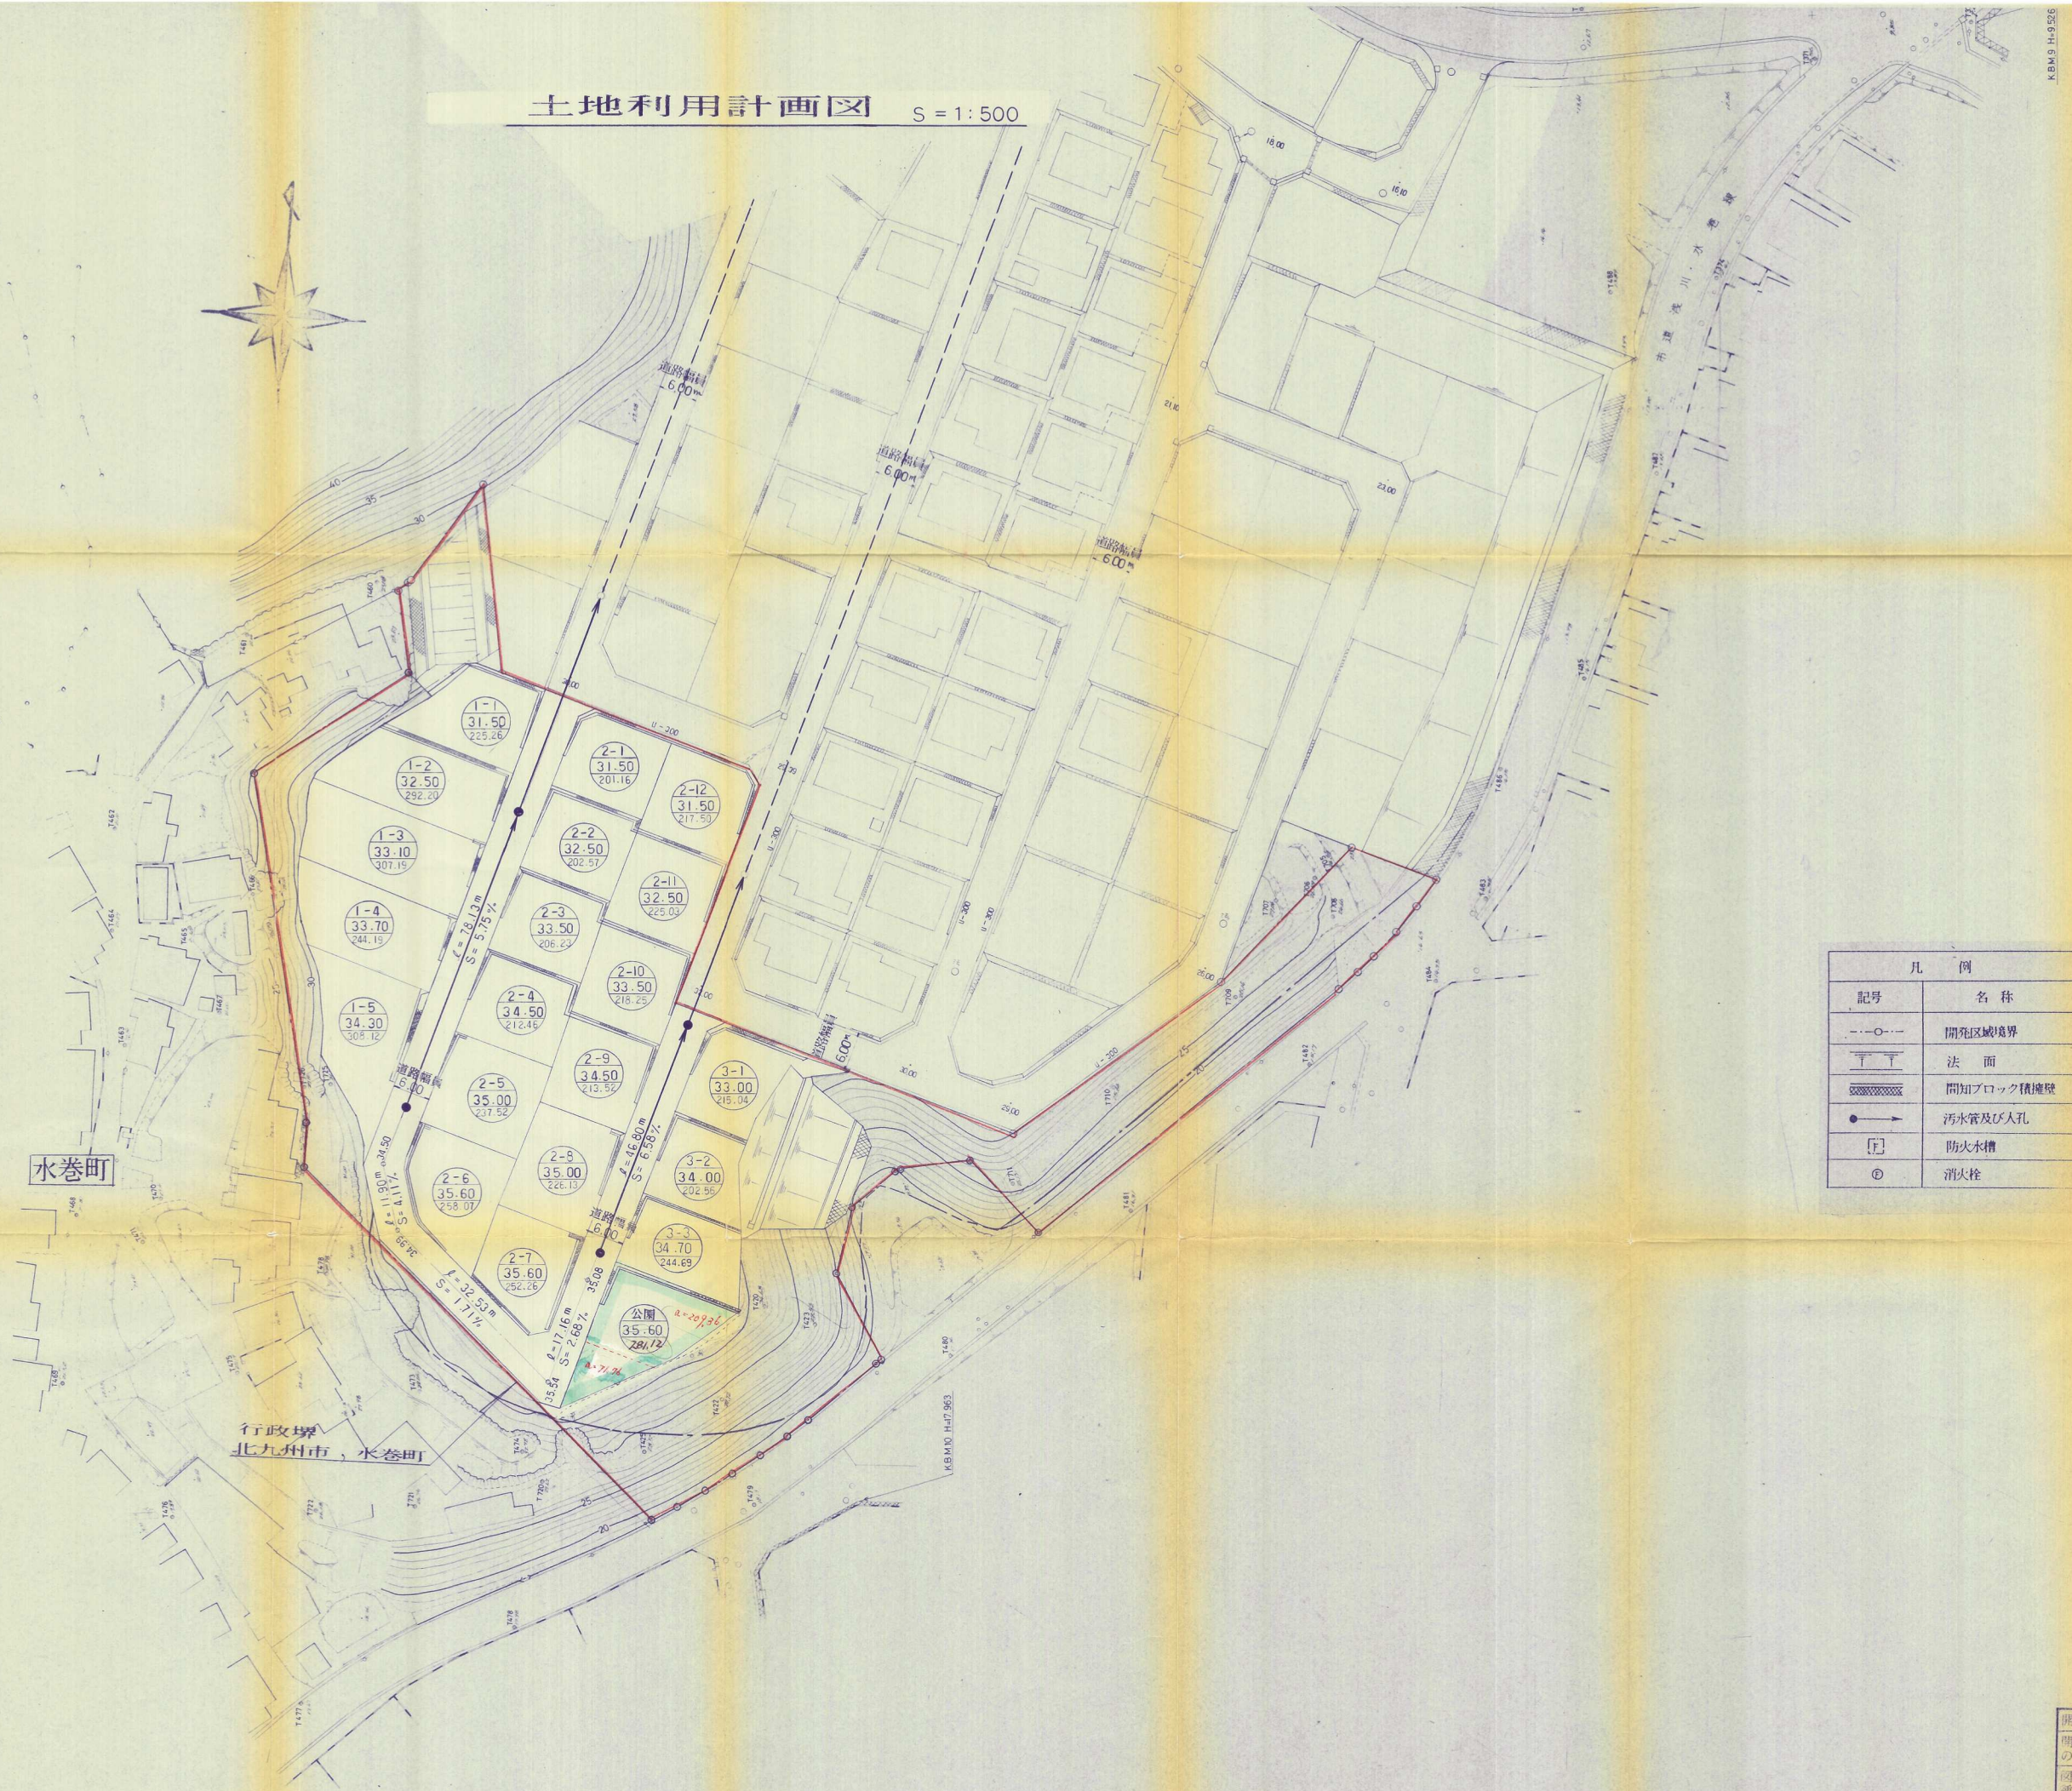

凡 例	
記号	名 称
---○---	開発区域境界
---	法 面
	開知ブロック積擁壁
●→	污水管及び人孔
□	防火水槽
⊙	消火栓

H. 4 年

第 1 回変更申請図面

開 発 者	株式会社 高田屋 TEL 561-1700		
開発区域の 地名	八幡西区大字浅川地内		
図 面 別	土 地 利 用 計 画 図		
図 面 番 号	縮 尺	設 計 年 月 日	
8	1:500		
設 計 者	TEL 562-1413 株式会社 太平設計 氏名 清本英二		