


土地利用計画図

縮尺 1:500

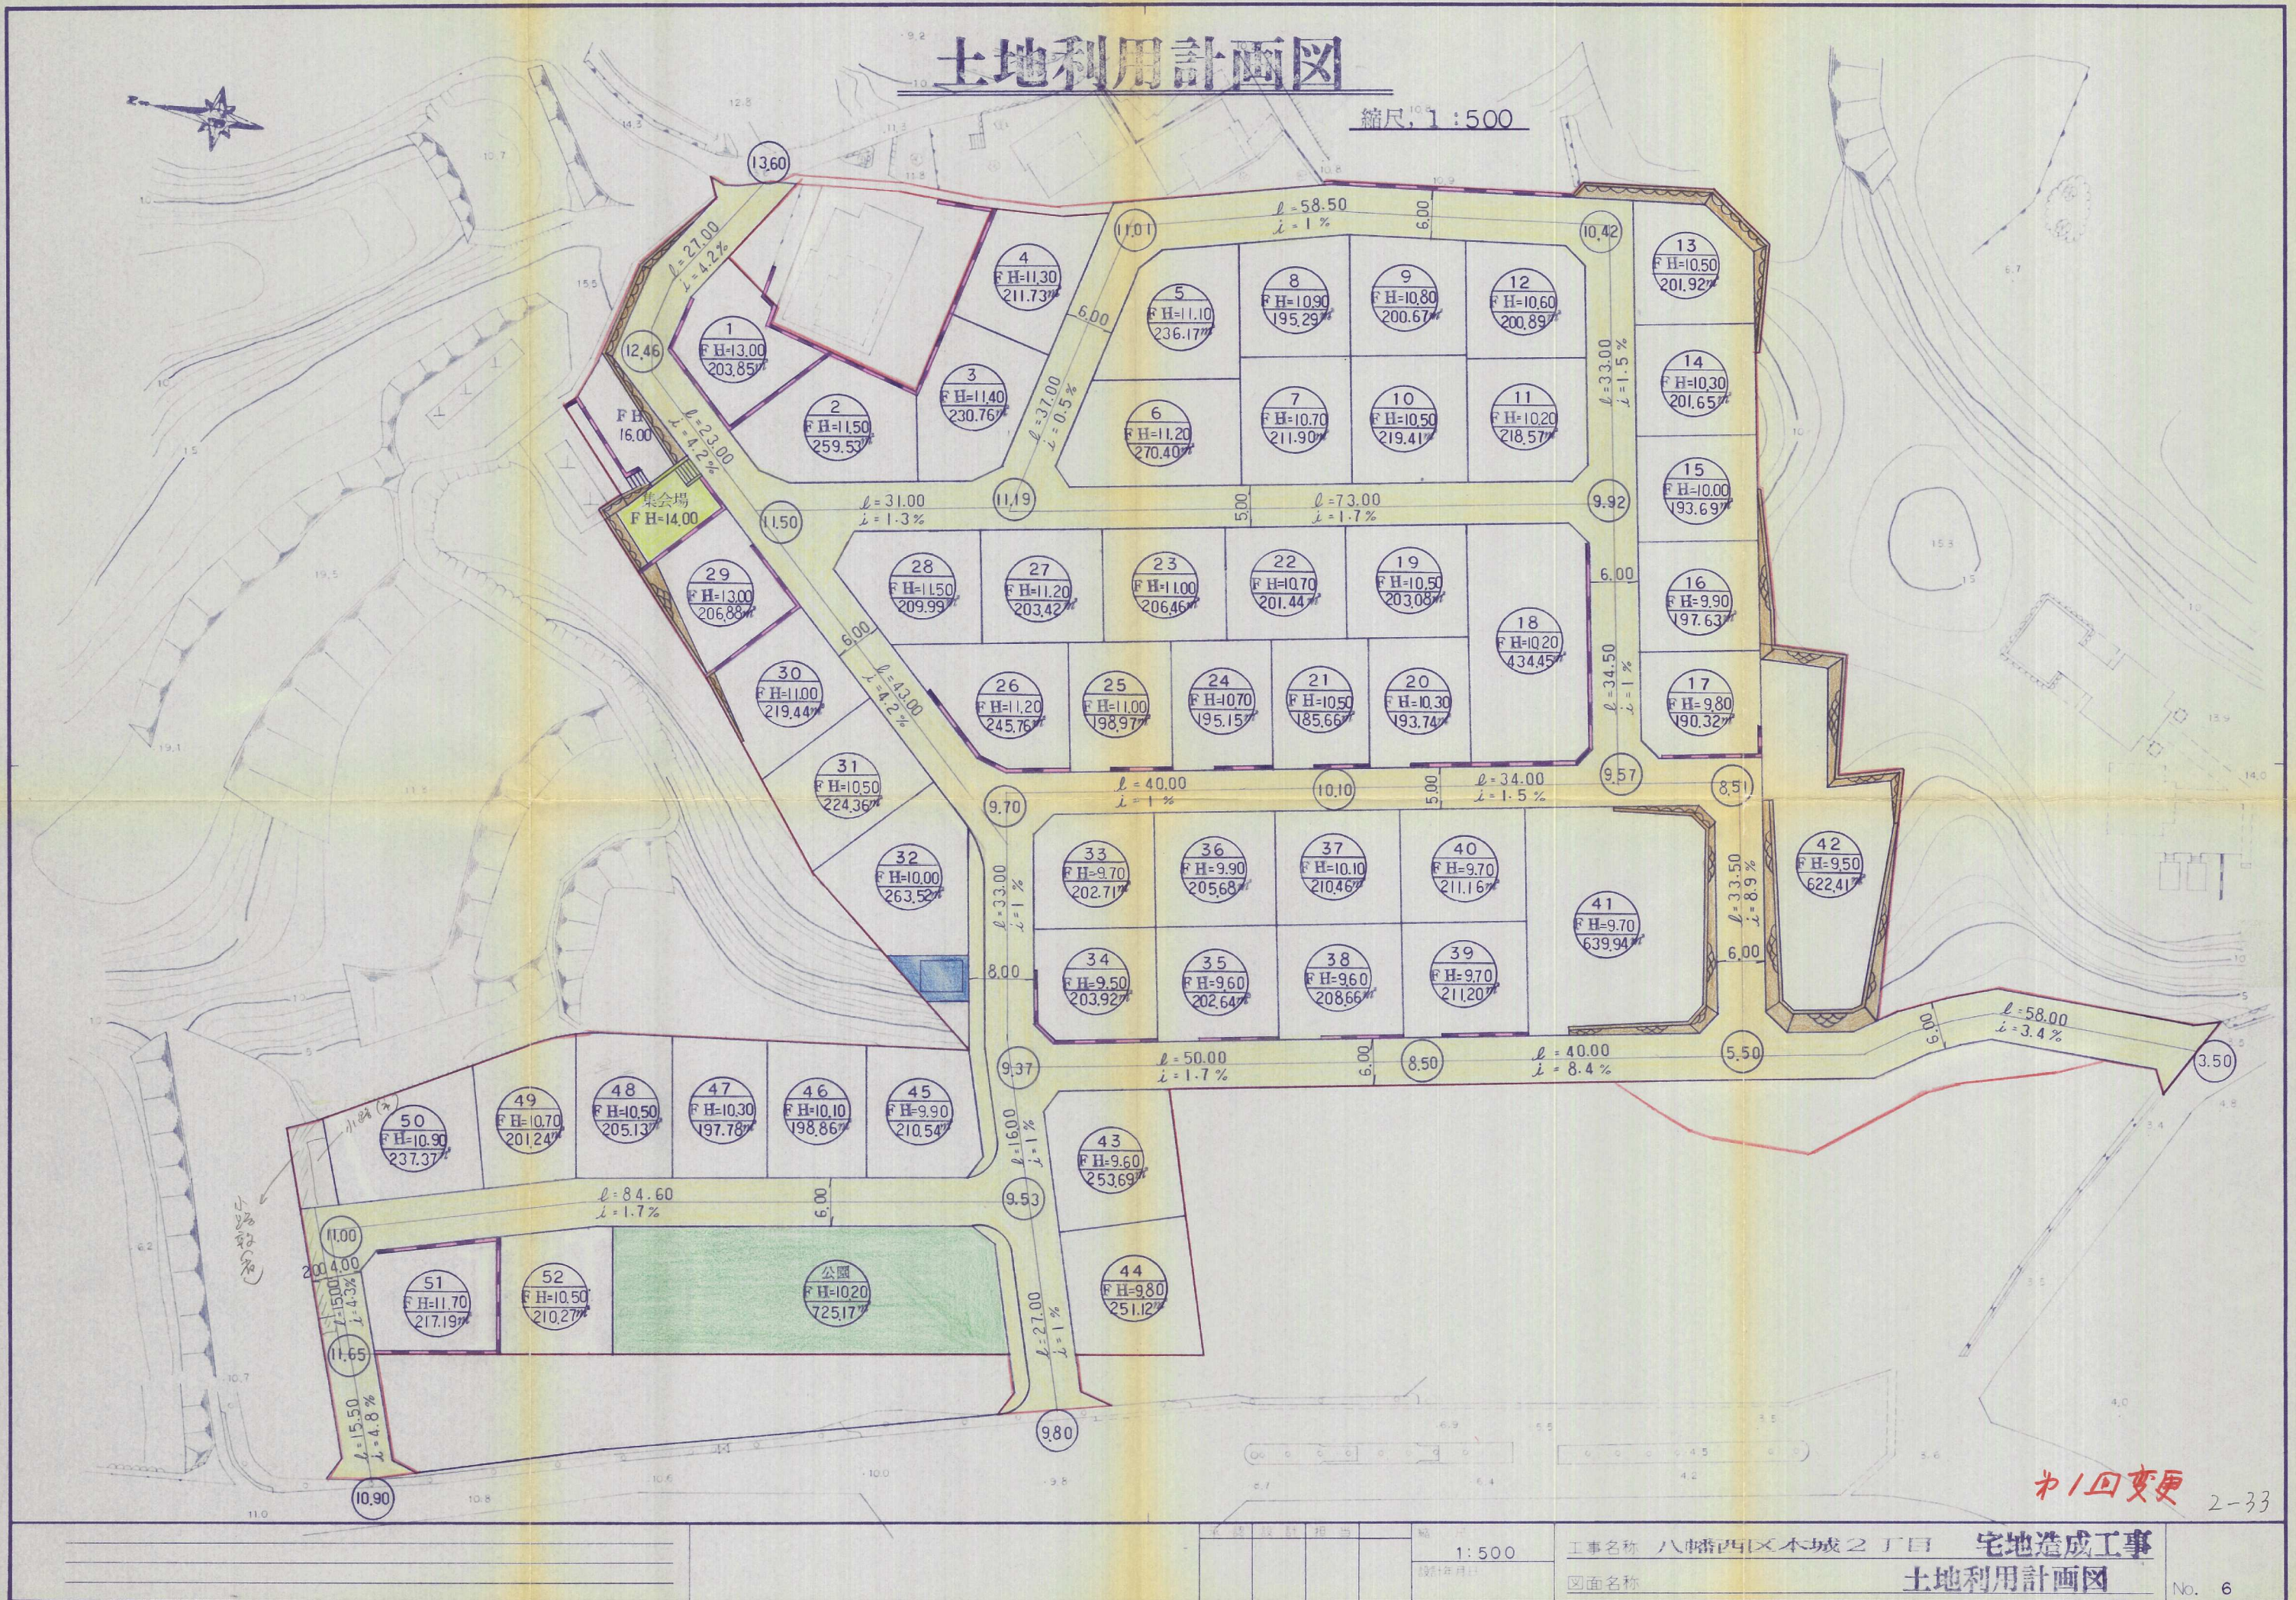

第1回変更 2-33

1:500

工事名称 八幡西区本城2丁目 宅地造成工事
図面名称 土地利用計画図

No. 6