土地利用計画図

S=1:250

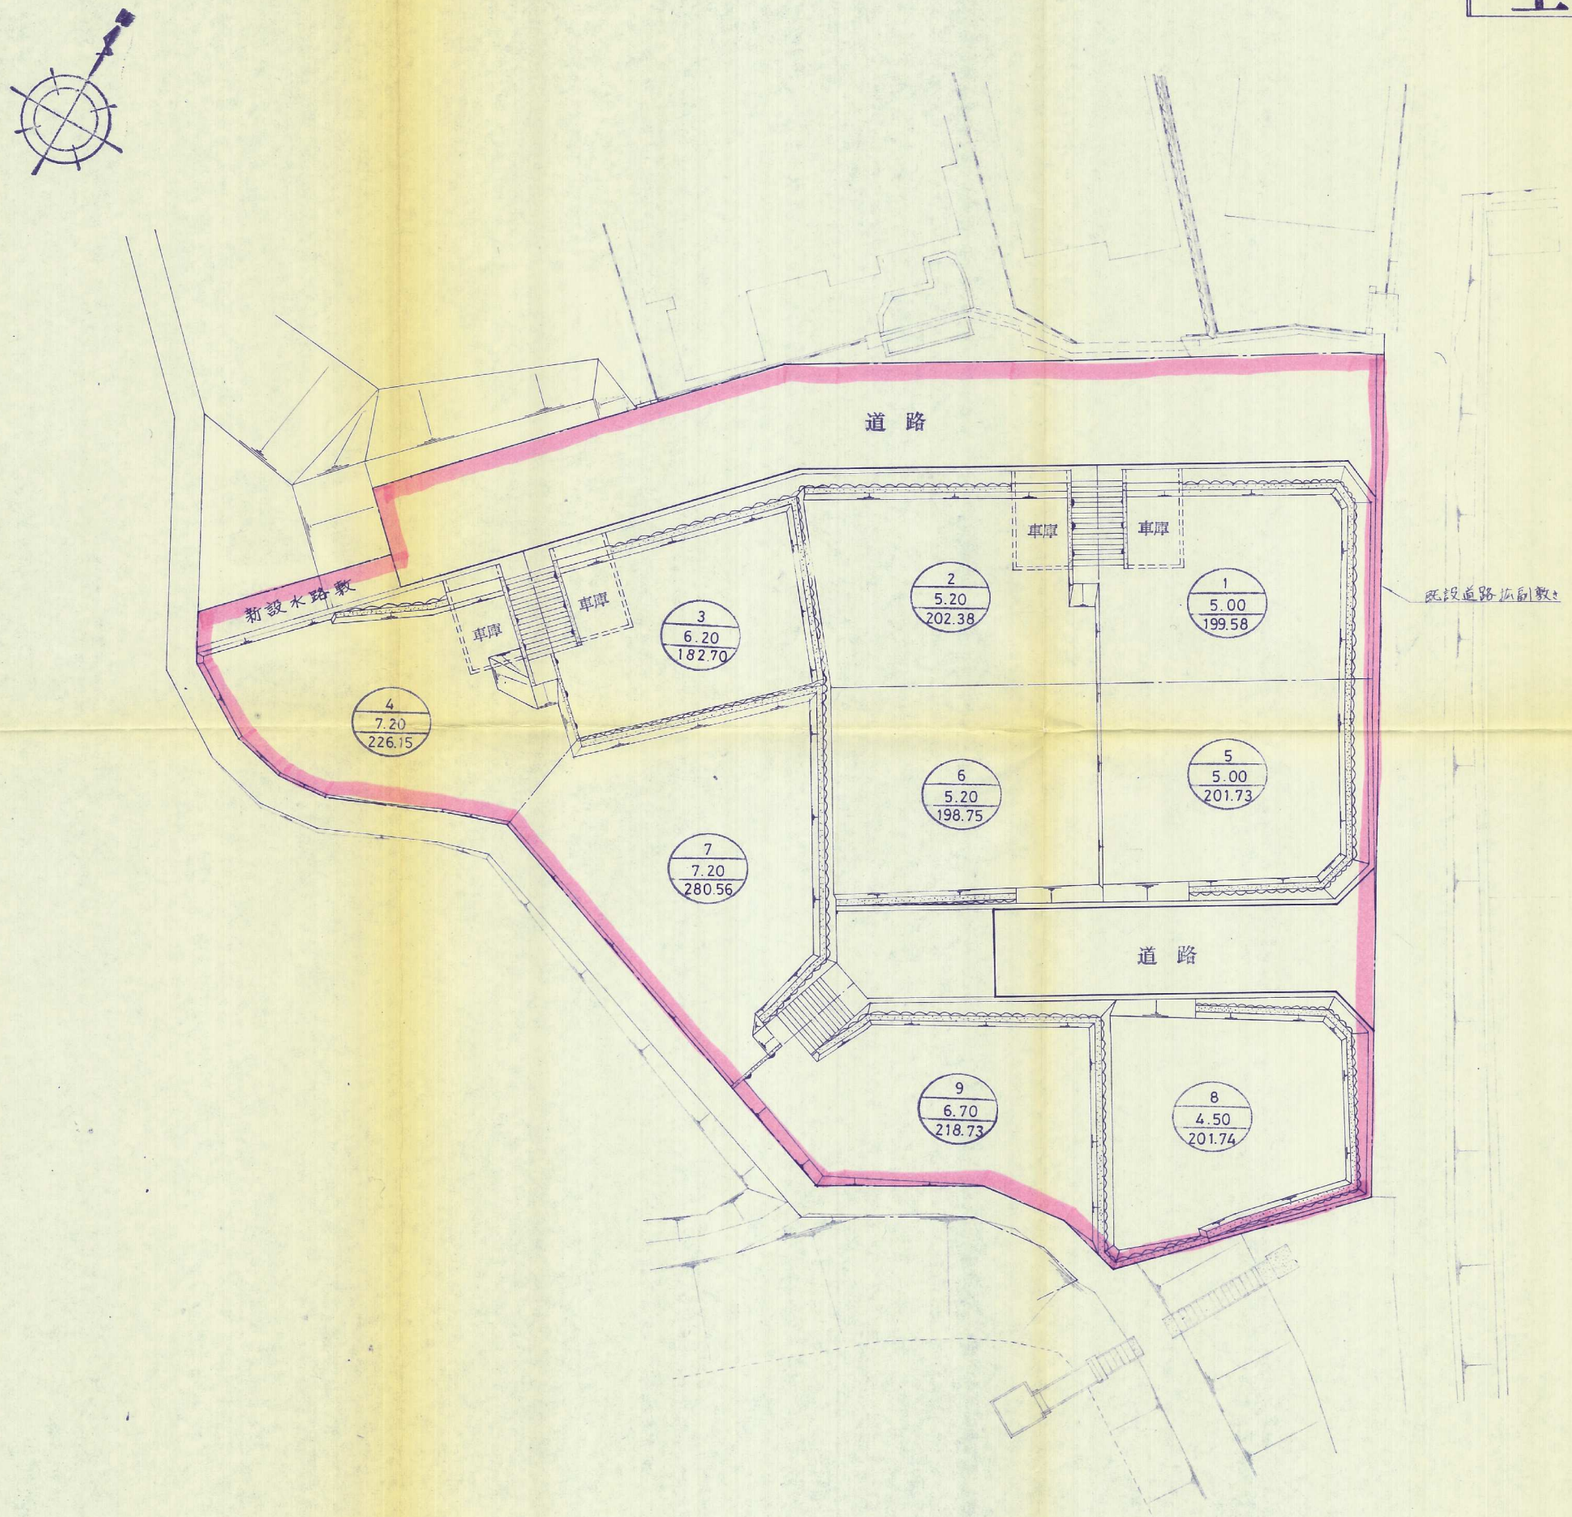

凡例

- 施行区域
- 宅地
- 道路

1 / 5.00 / 199.58
- 区画番号
- 計画地盤高
- 面積

竣工申請図

開発者	☎ 951-8818 明生開発 株式会社		
開発区域の地名	北九州市八幡西区大字本城 2671 ほか		
図面種別	土地利用計画図		
図面番号	縮尺	設計年月日	
6	S = 1：	平成 年 月 日	
設計者	北九州市八幡東区中央1丁目3番10号 株式会社 上村設計 ☎ 093(661)6773		

3-44

★star WA 208