


土地利用竣功図

縮尺, 1:500

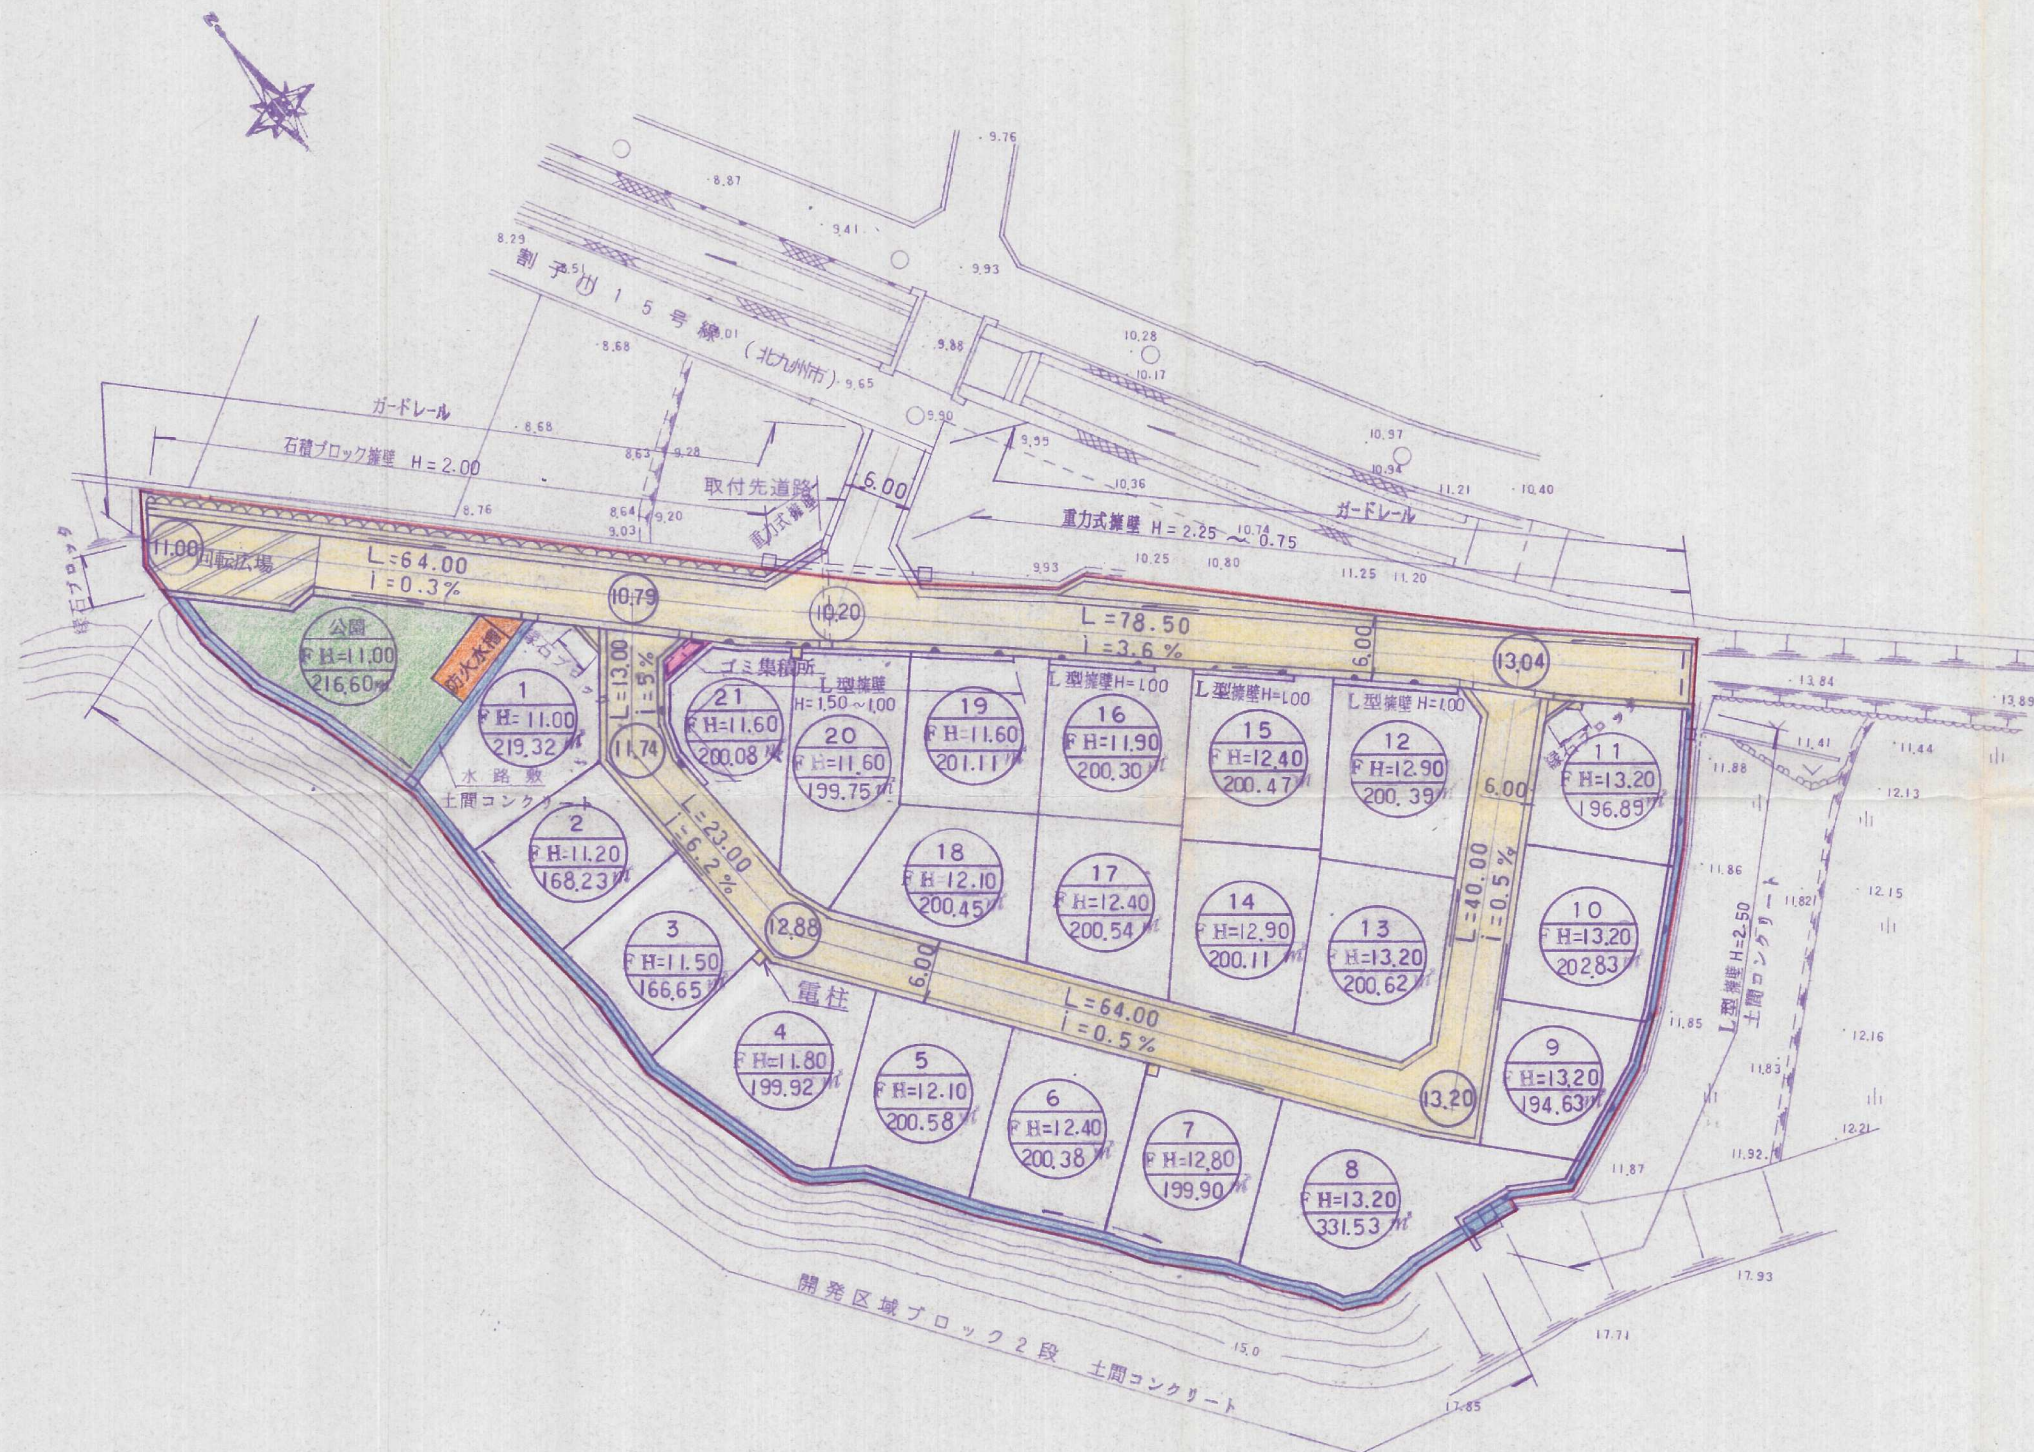

開発者	601-1400 鶴山雄次
開発区域の地名	八幡西区割子川二丁目
図面種別	土地利用竣功図
図面番号	7
縮尺	1:500
設計年月日	
設計者	北九州市小倉北区馬場3丁目3-87 (有)高尾設計事務所 ☎ (代) 511-4067 氏名 高尾 容 旦