




土地利用竣功図

縮尺 1:500

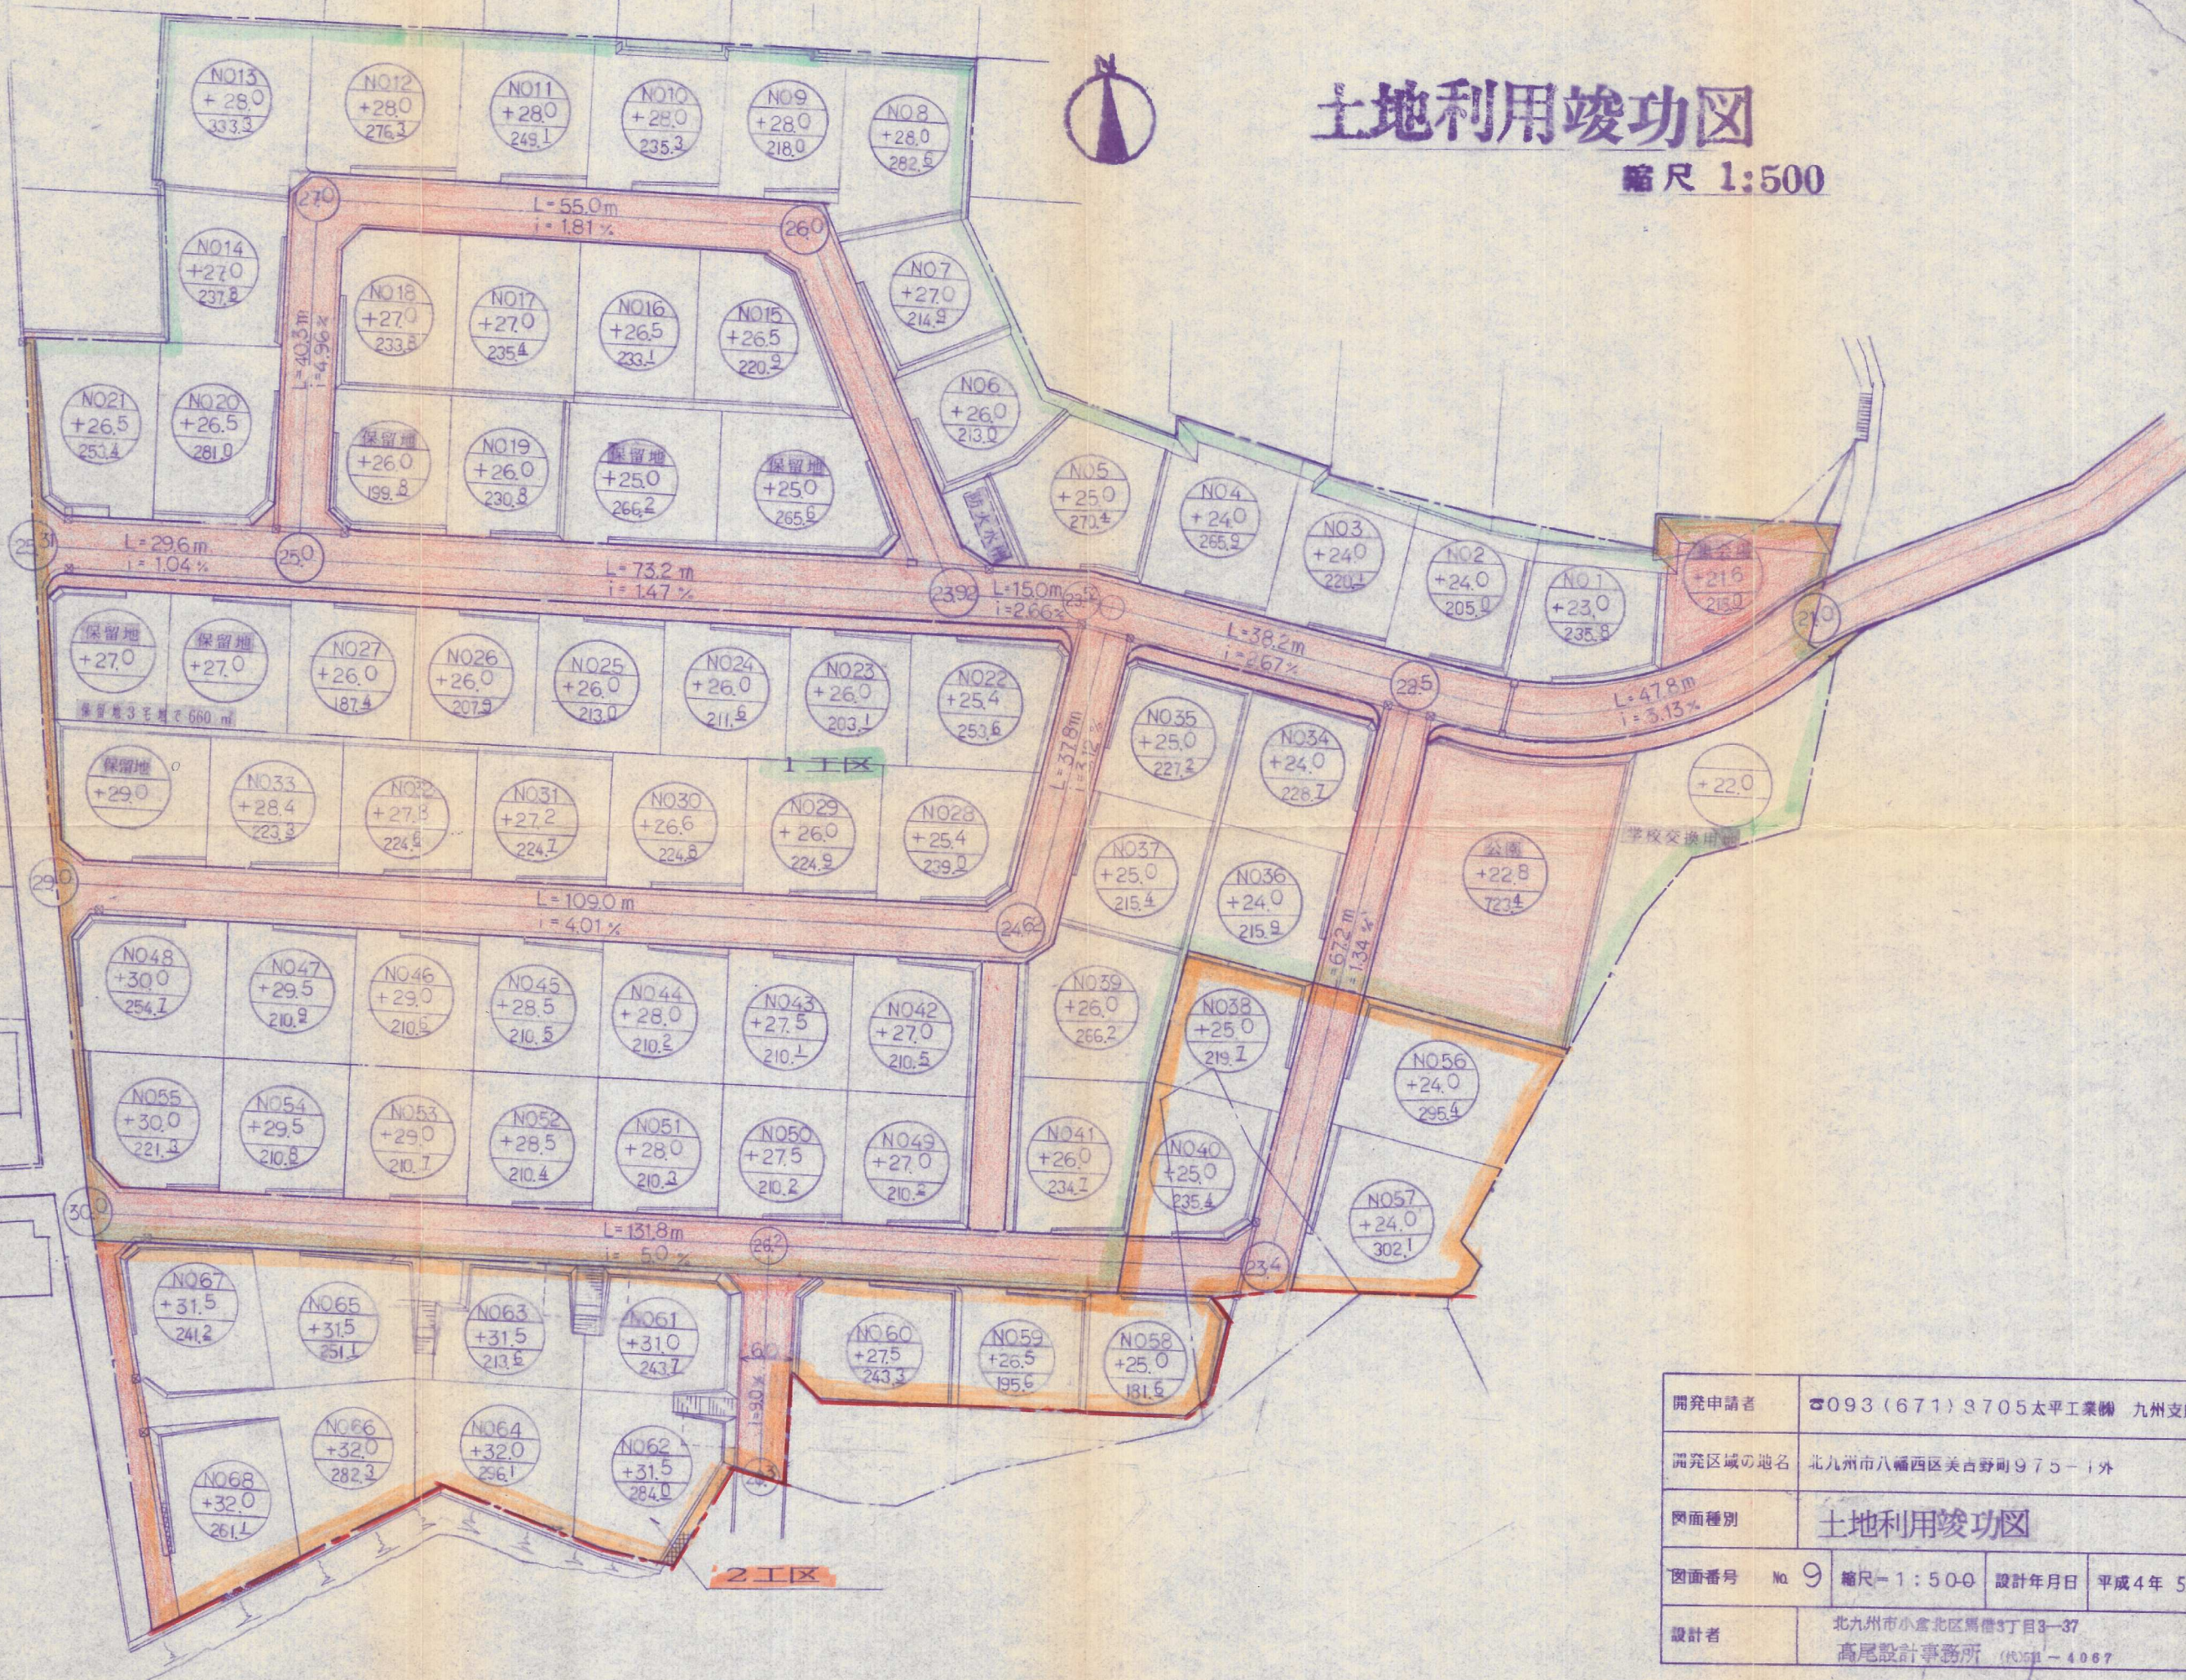

開発申請者	093(671)3705 太平工業 九州支店			
開発区域の地名	北九州市八幡西区美古野町975-1外			
図面種別	土地利用竣功図			
図面番号	No. 9	縮尺	1:500	設計年月日 平成4年 5月
設計者	北九州市小倉北区馬場3丁目3-37 高尾設計事務所 (TEL) 4067			