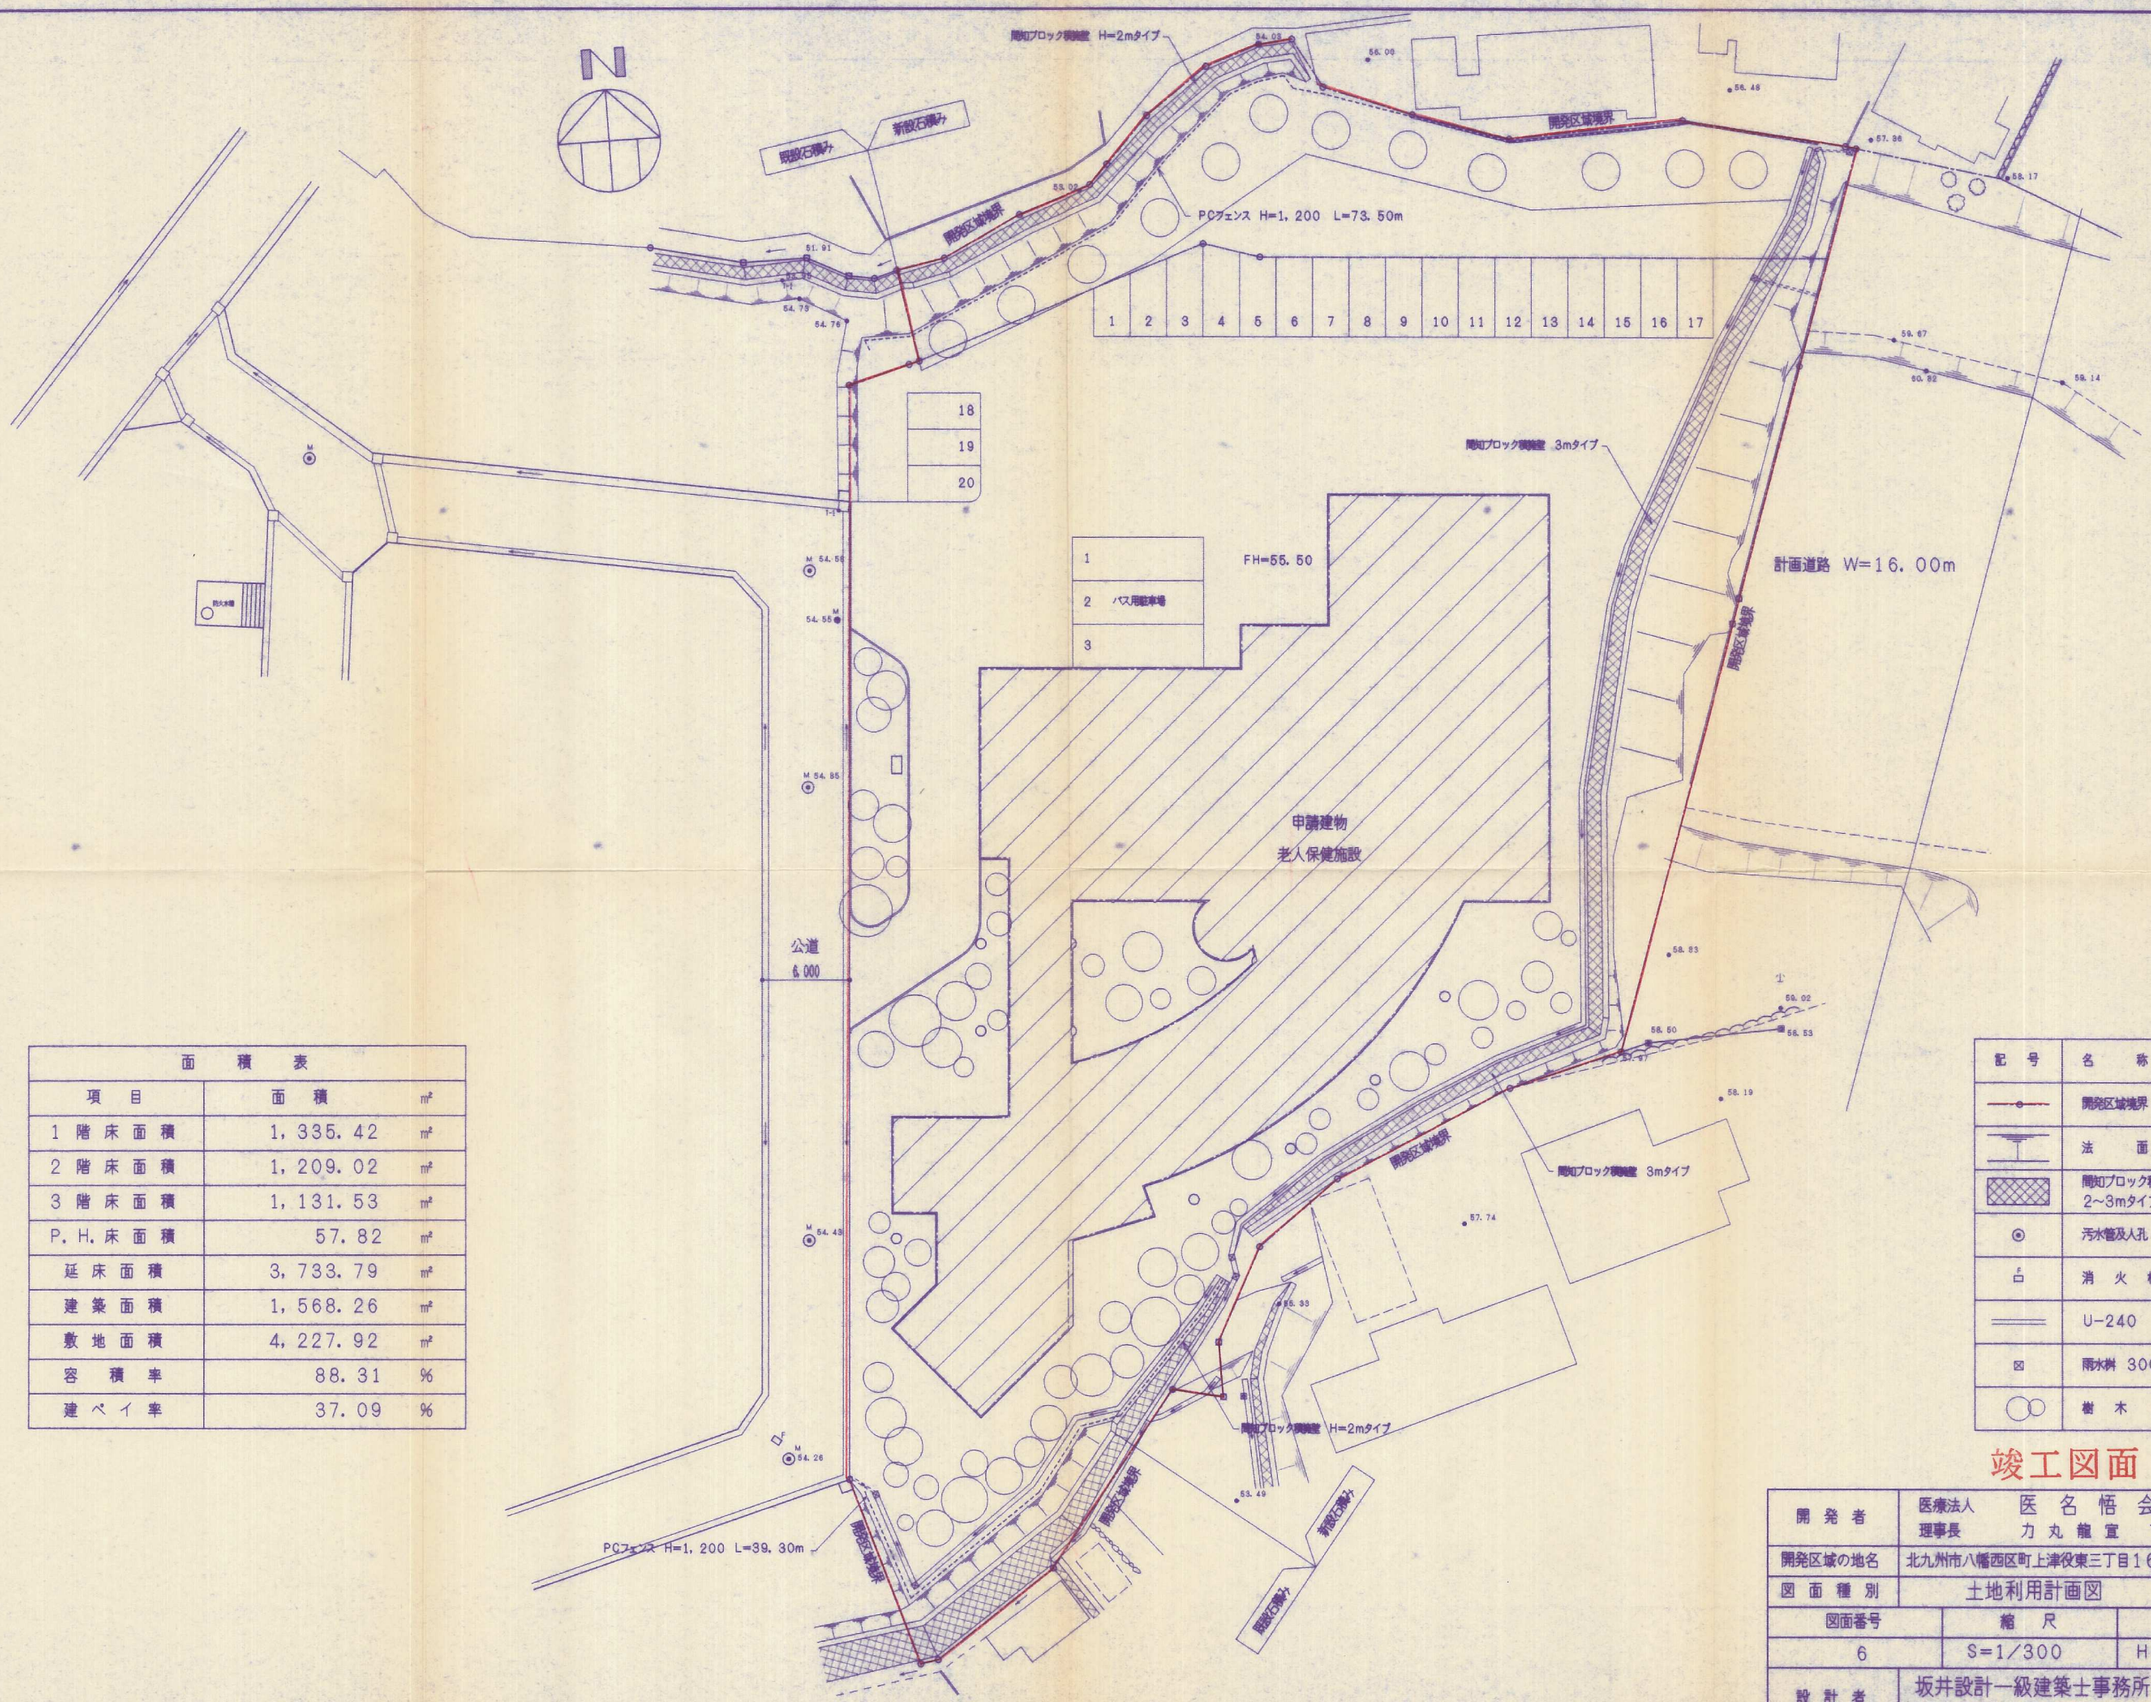

面積表		
項目	面積	㎡
1階床面積	1,335.42	㎡
2階床面積	1,209.02	㎡
3階床面積	1,131.53	㎡
P.H.床面積	57.82	㎡
延床面積	3,733.79	㎡
建築面積	1,568.26	㎡
敷地面積	4,227.92	㎡
容積率	88.31	%
建ペイ率	37.09	%

記号	名称
	開発区域境界
	法面
	開知ブロック積擁壁 2~3mタイプ
	汚水管及人孔
	消火栓
	U-240
	雨水桝 300
	樹木

竣工図面

開発者	医療法人 理事長	医名悟会 力丸龍宣 TEL 612-3100
開発区域の地名	北九州市八幡西区町上津役東三丁目166-1, 34, 35	
図面種別	土地利用計画図	
図面番号	縮尺	設計年月日
6	S=1/300	H10. 10. 12
設計者	坂井設計一級建築士事務所 TEL 652-7365 坂井和	

10-48