


土地利用竣功図

縮尺, 1:250

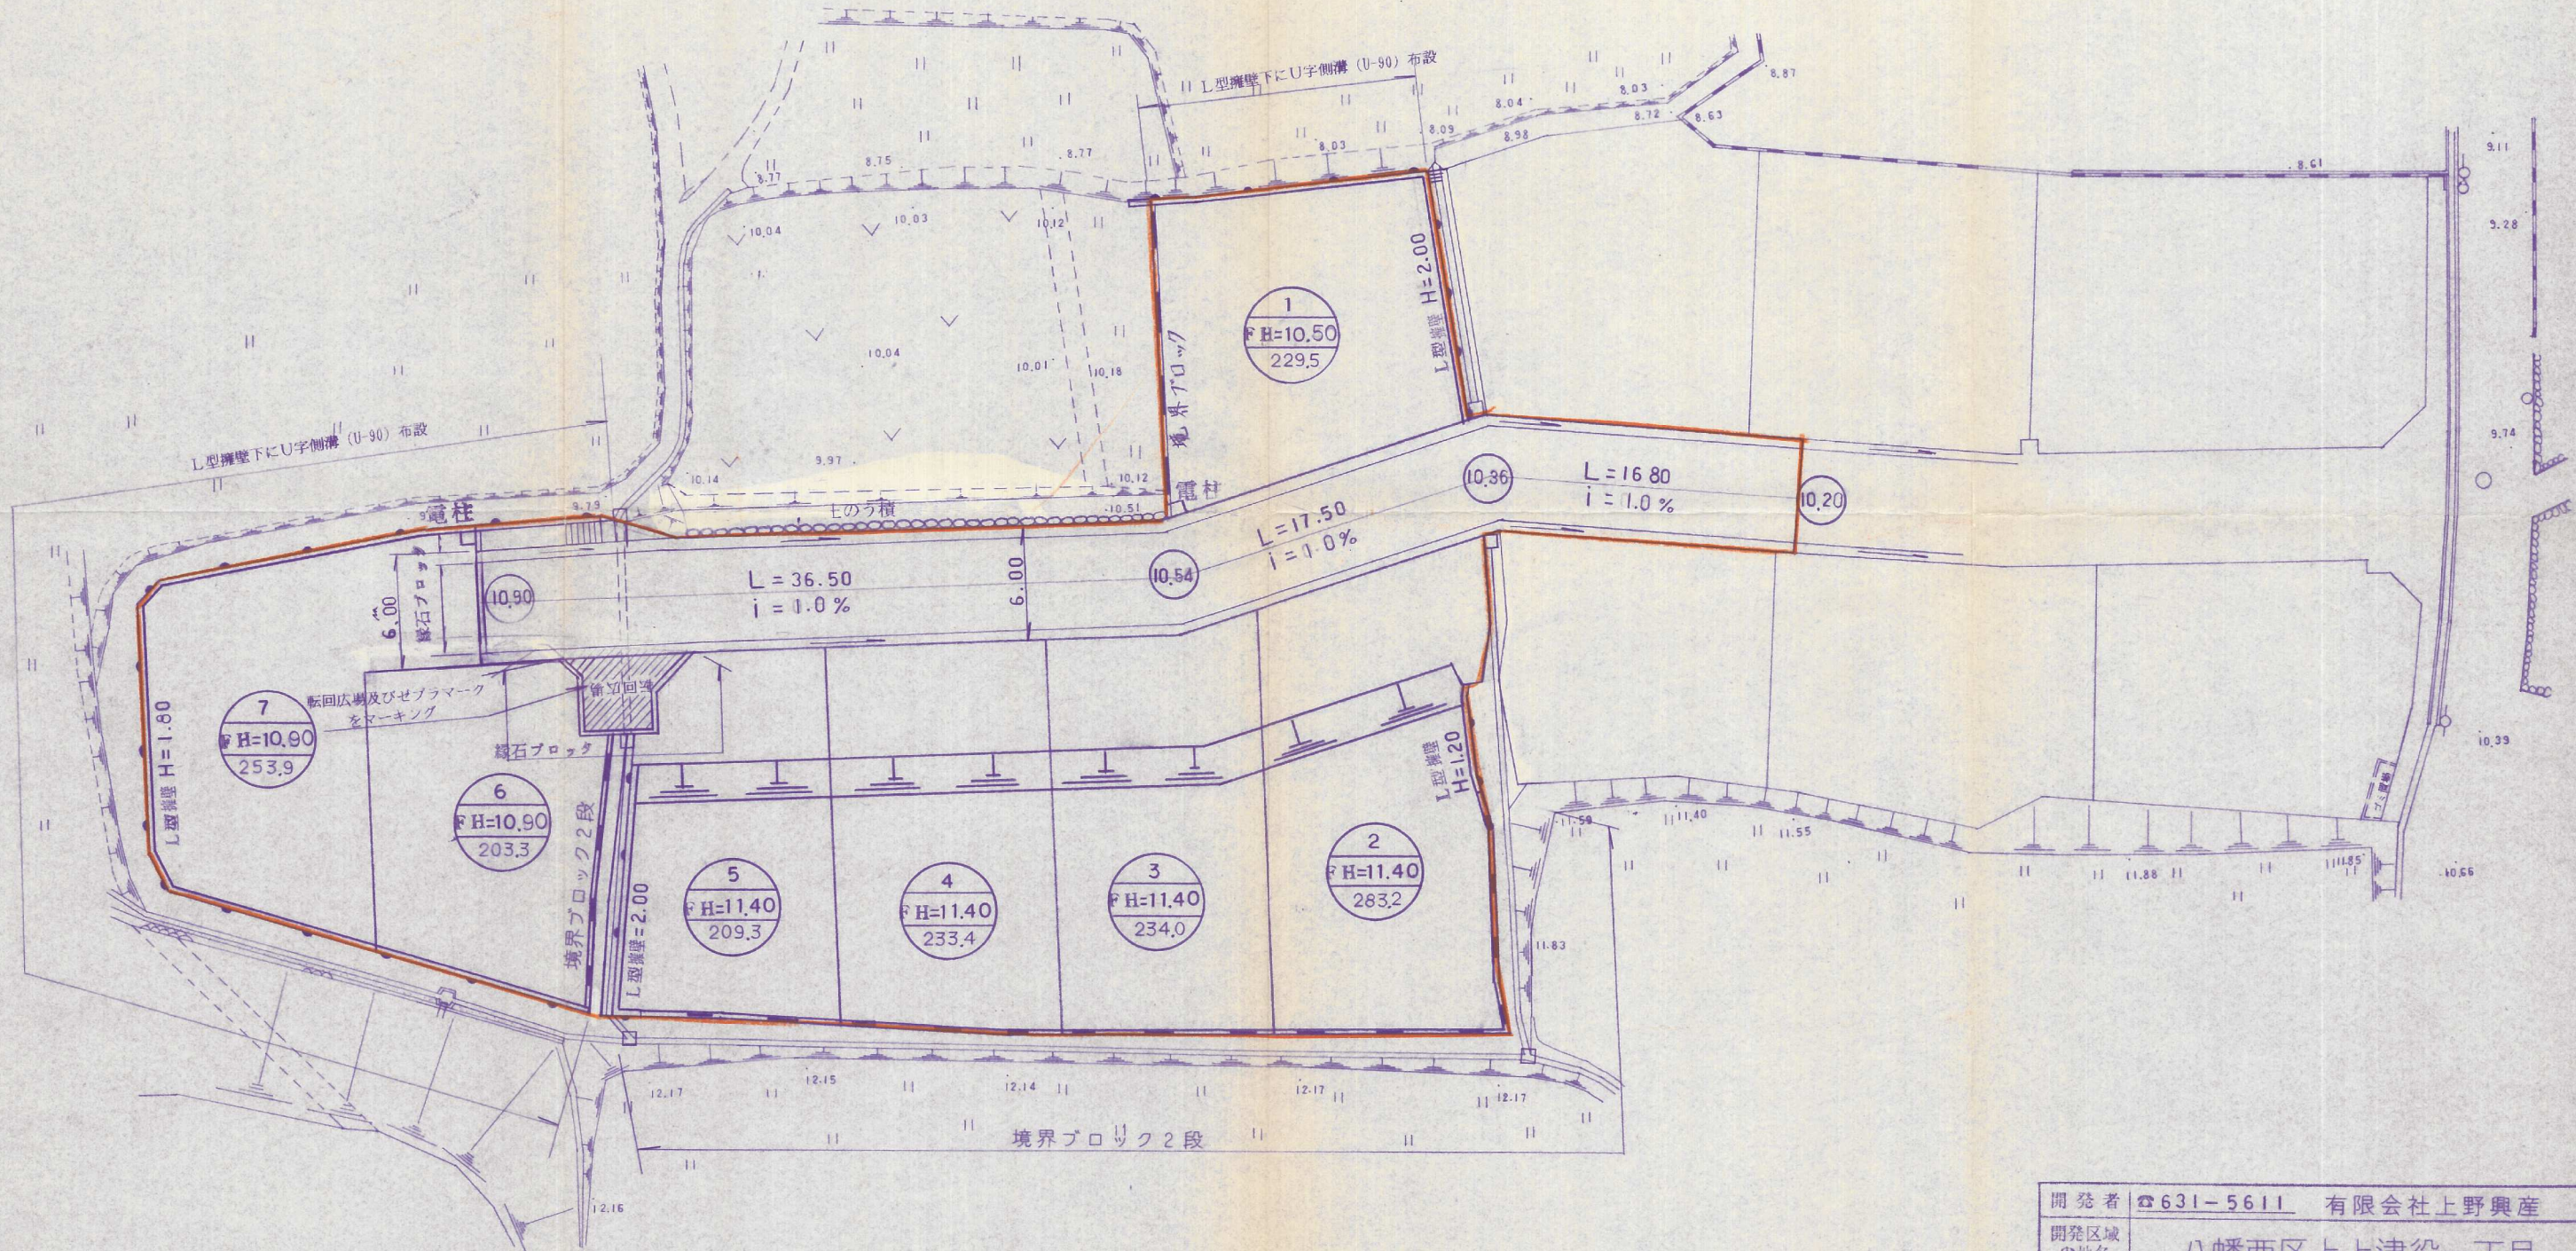

※電柱用地は、宅地内に設けること。

開 発 者	☎ 631-5611 有限会社上野興産		
開発区域 の地名	八幡西区上上津役一丁目		
図面 種別	土地利用竣功図		
図面番号	縮 尺	設計年月日	
6	S=1:250		
設 計 者	〒990-4484 氏名 太 田 隆 則		