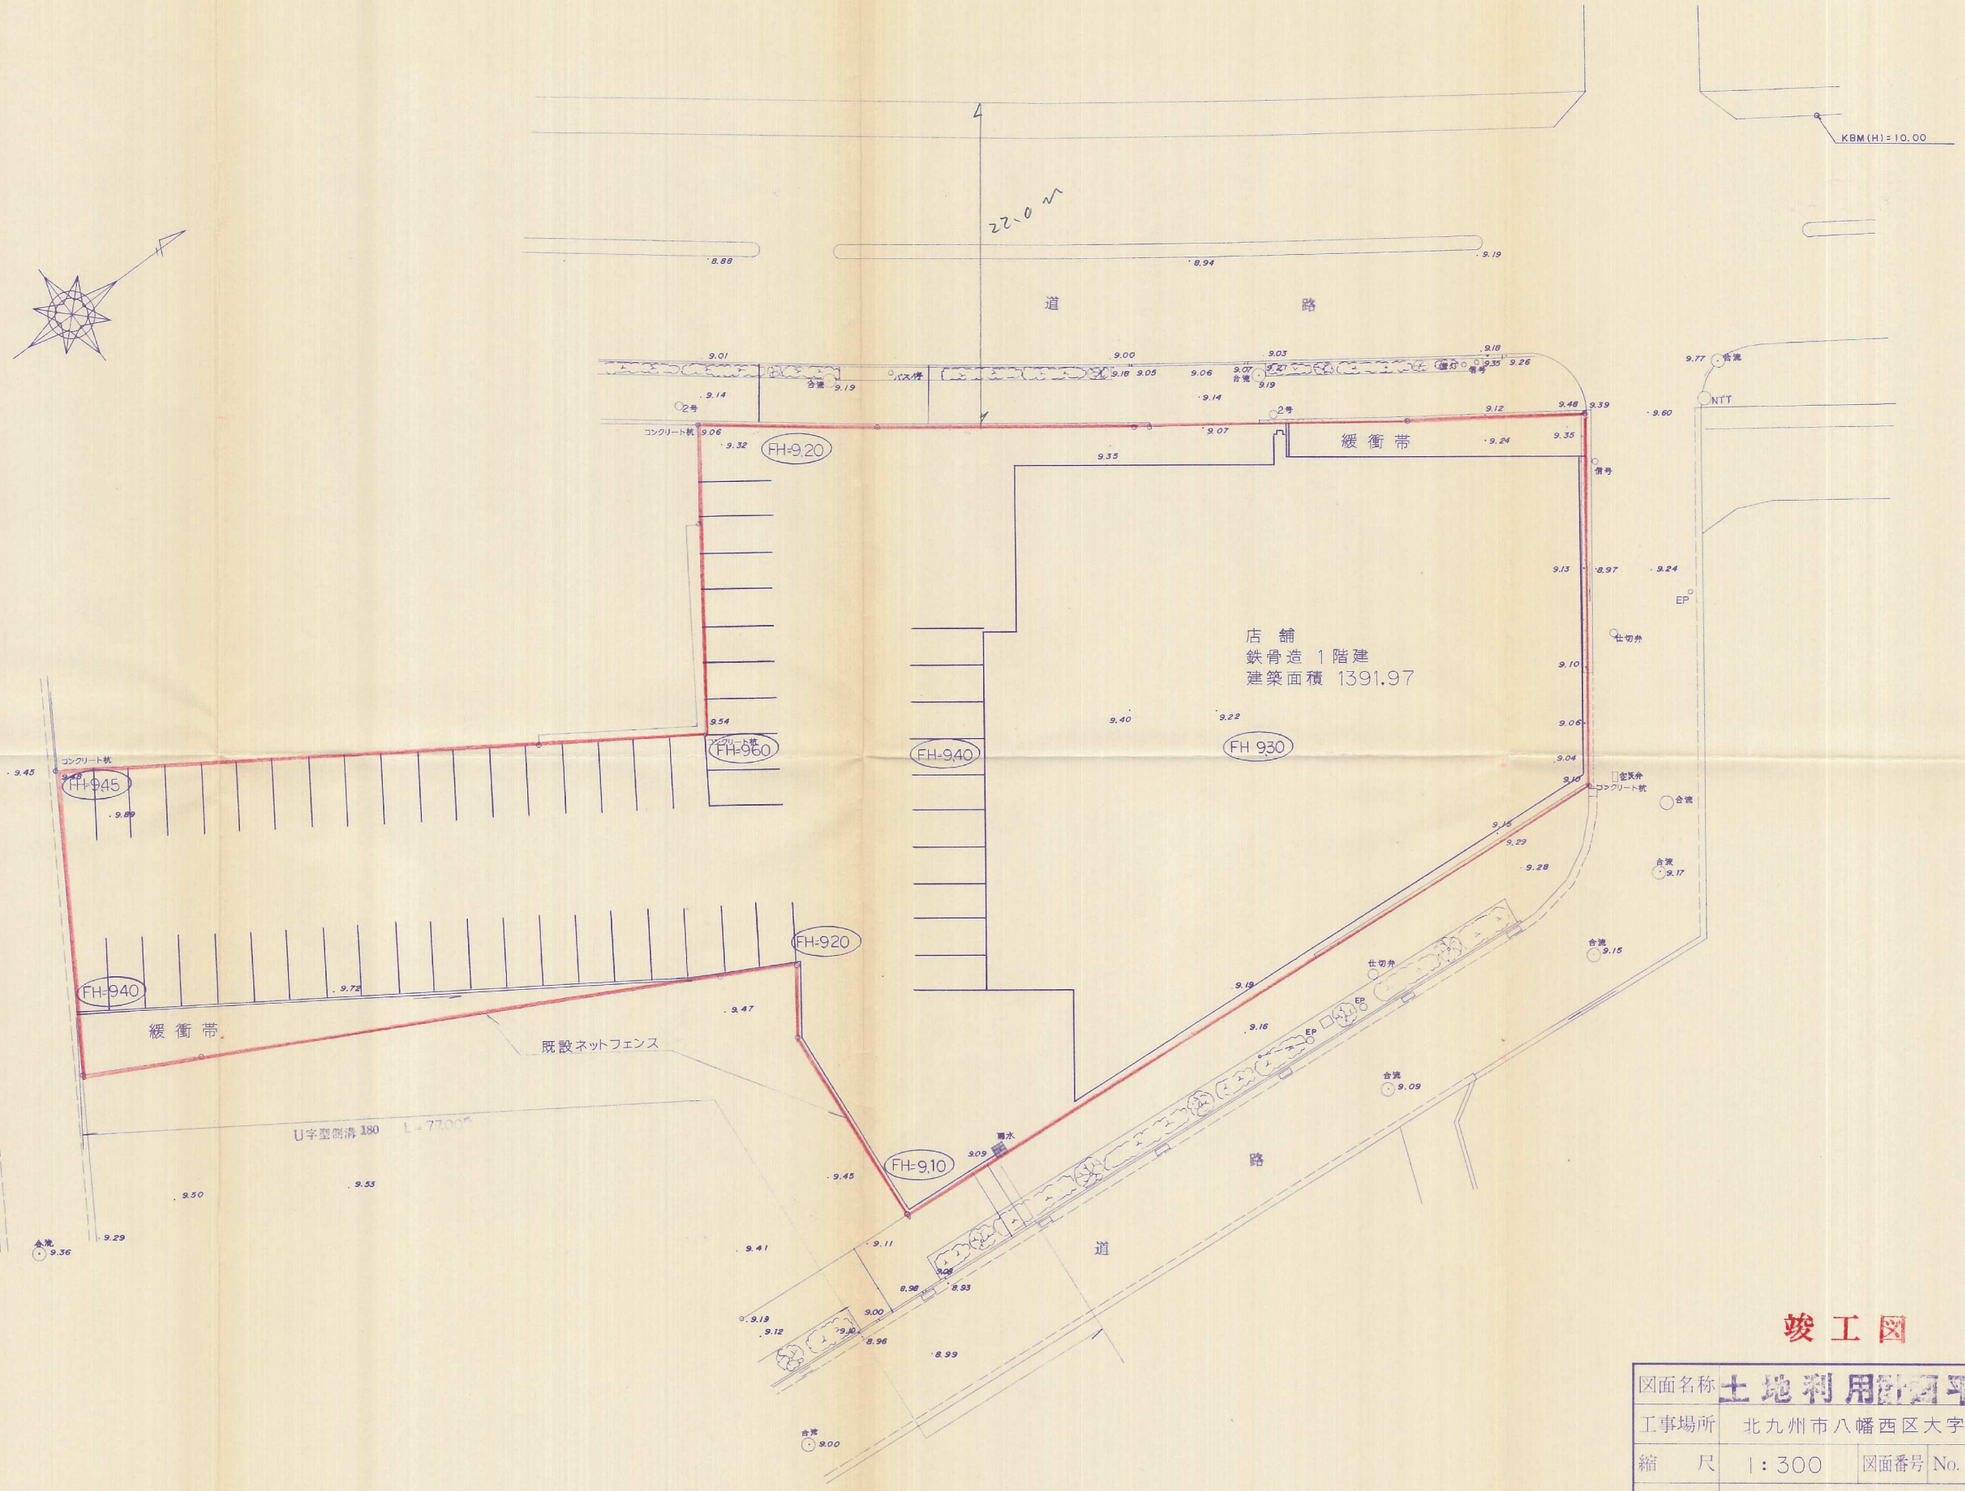

竣工図

図面名称	土地利用計画平面図
工事場所	北九州市八幡西区大字本城
縮尺	1:300 図面番号 No. 4/8
設計年月日	平成 5 年 2 月 25 日
