
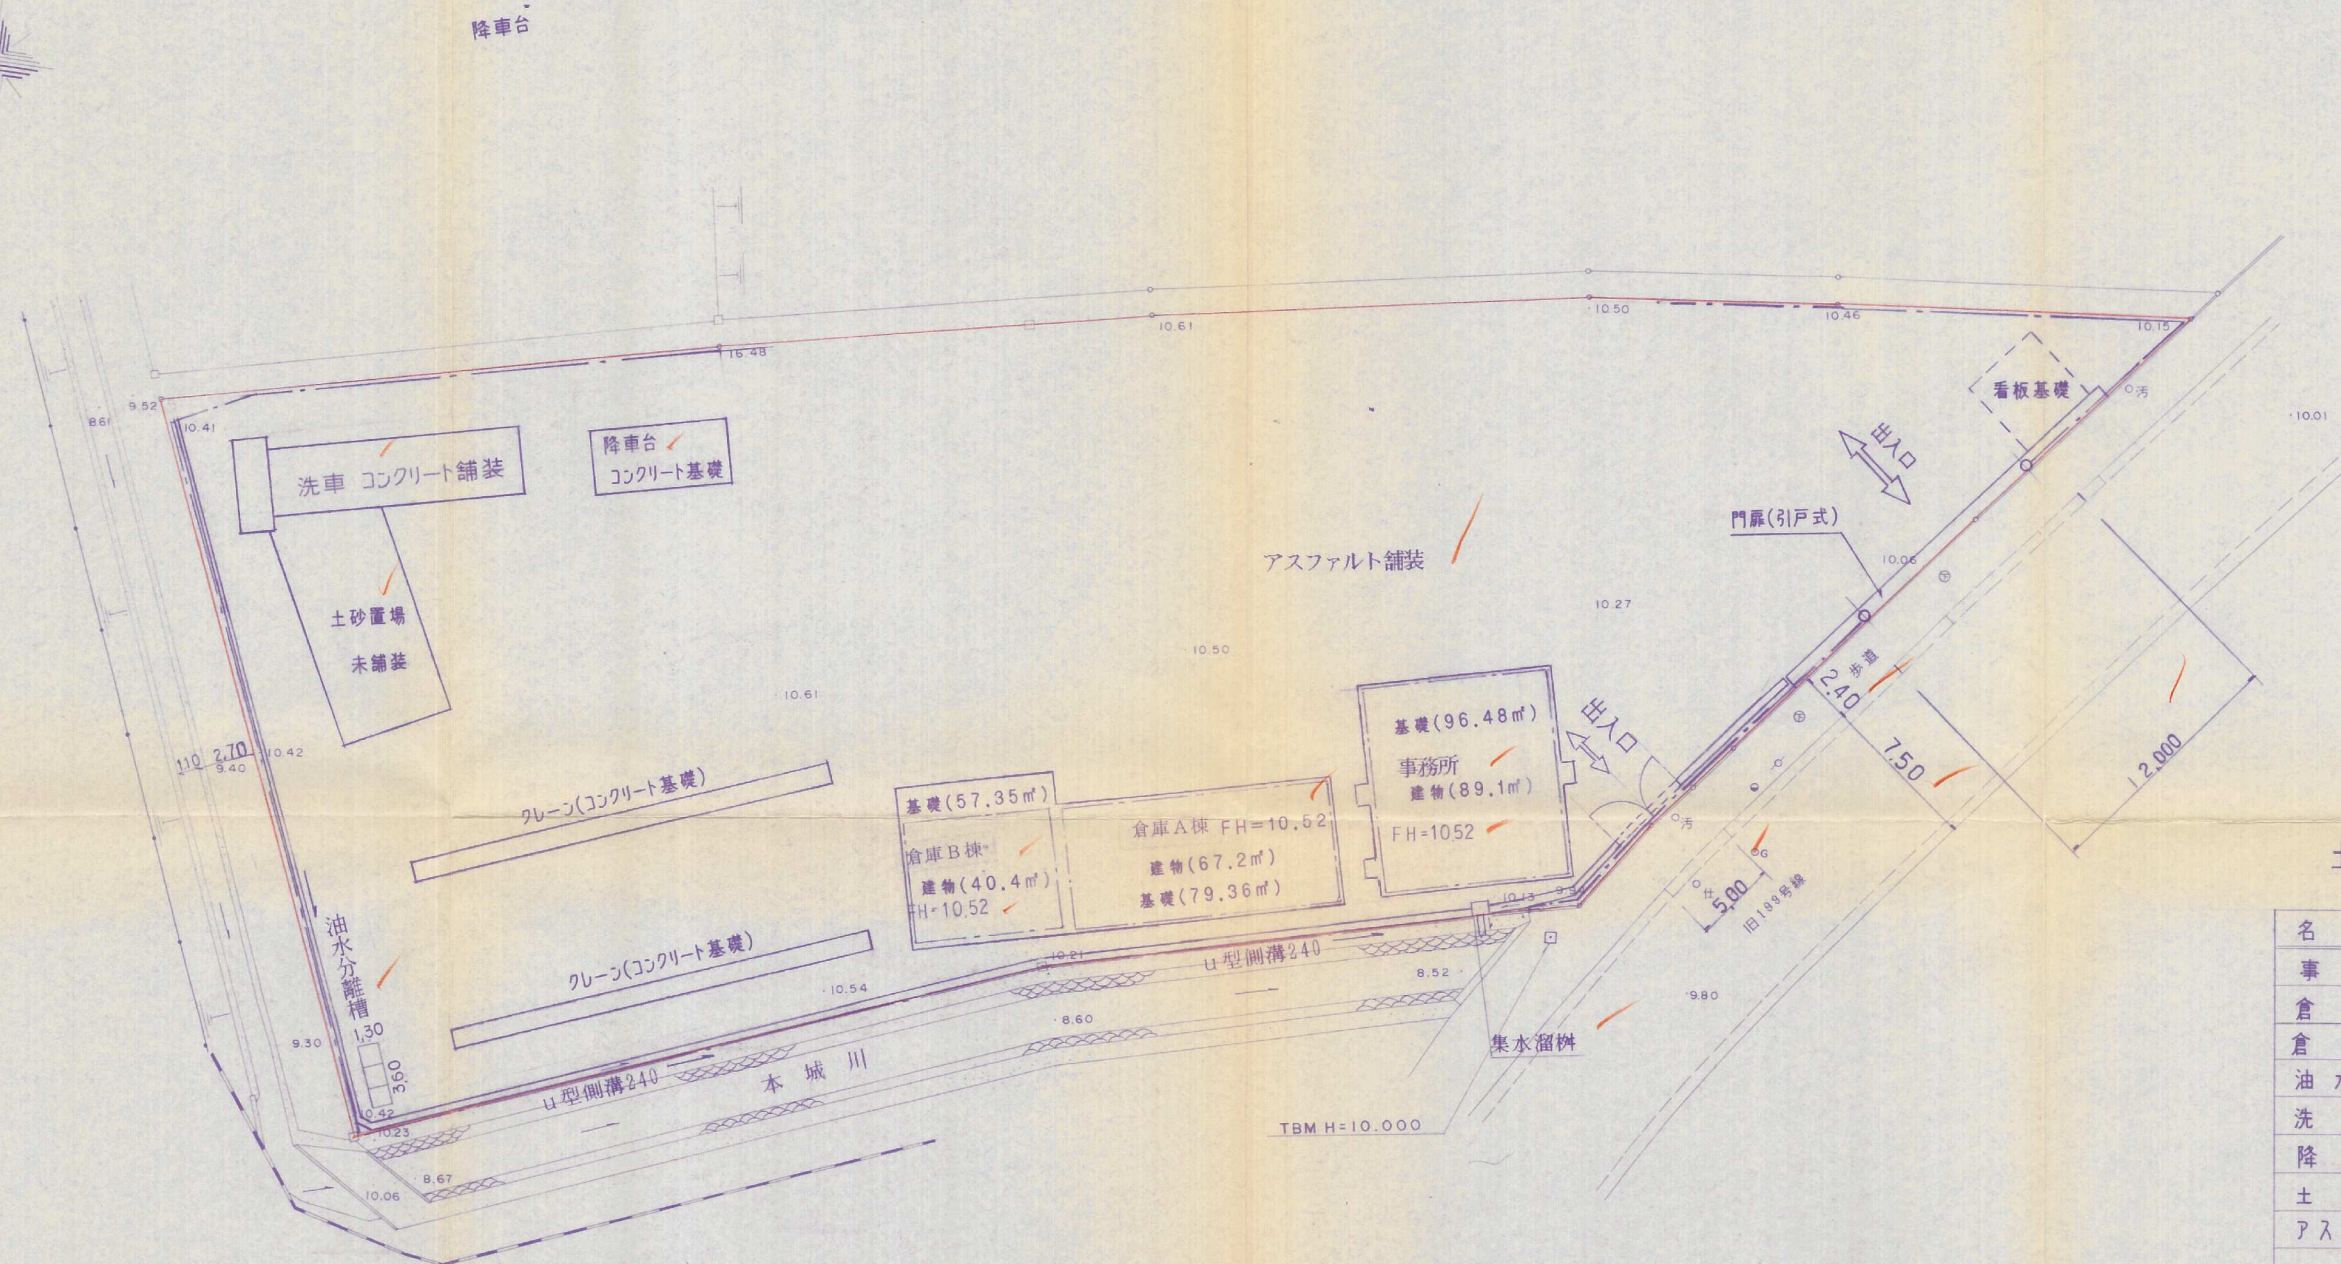


土地利用計画図 S=1:250

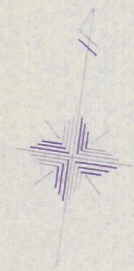

土地利用求積表

名 称	面 積 (m ²)
事 務 所	96.48
倉 庫 A 棟	79.36
倉 庫 B 棟	57.35
油 水 分 離 槽	4.68
洗 車	41.85
降 車 台	19.20
土 砂 置 場	54.39
アスファルト舗装	1596.78
その他(水路等)	407.93
計	2358.02

境界線

8-33

開発者	0942-35-5840	株式会社 西建
開発区域 の地名	北九州市八幡西区本城3丁目2263-1	
図面 種別	土地利用計画図	
図面番号	縮 尺	設計年月日
6	1:250	平成 8 年 9 月 日
設計者	093	821-1212 株式会社ジェクト 氏名 田嶋伸二