


土地利用竣功図

縮尺, 1:250

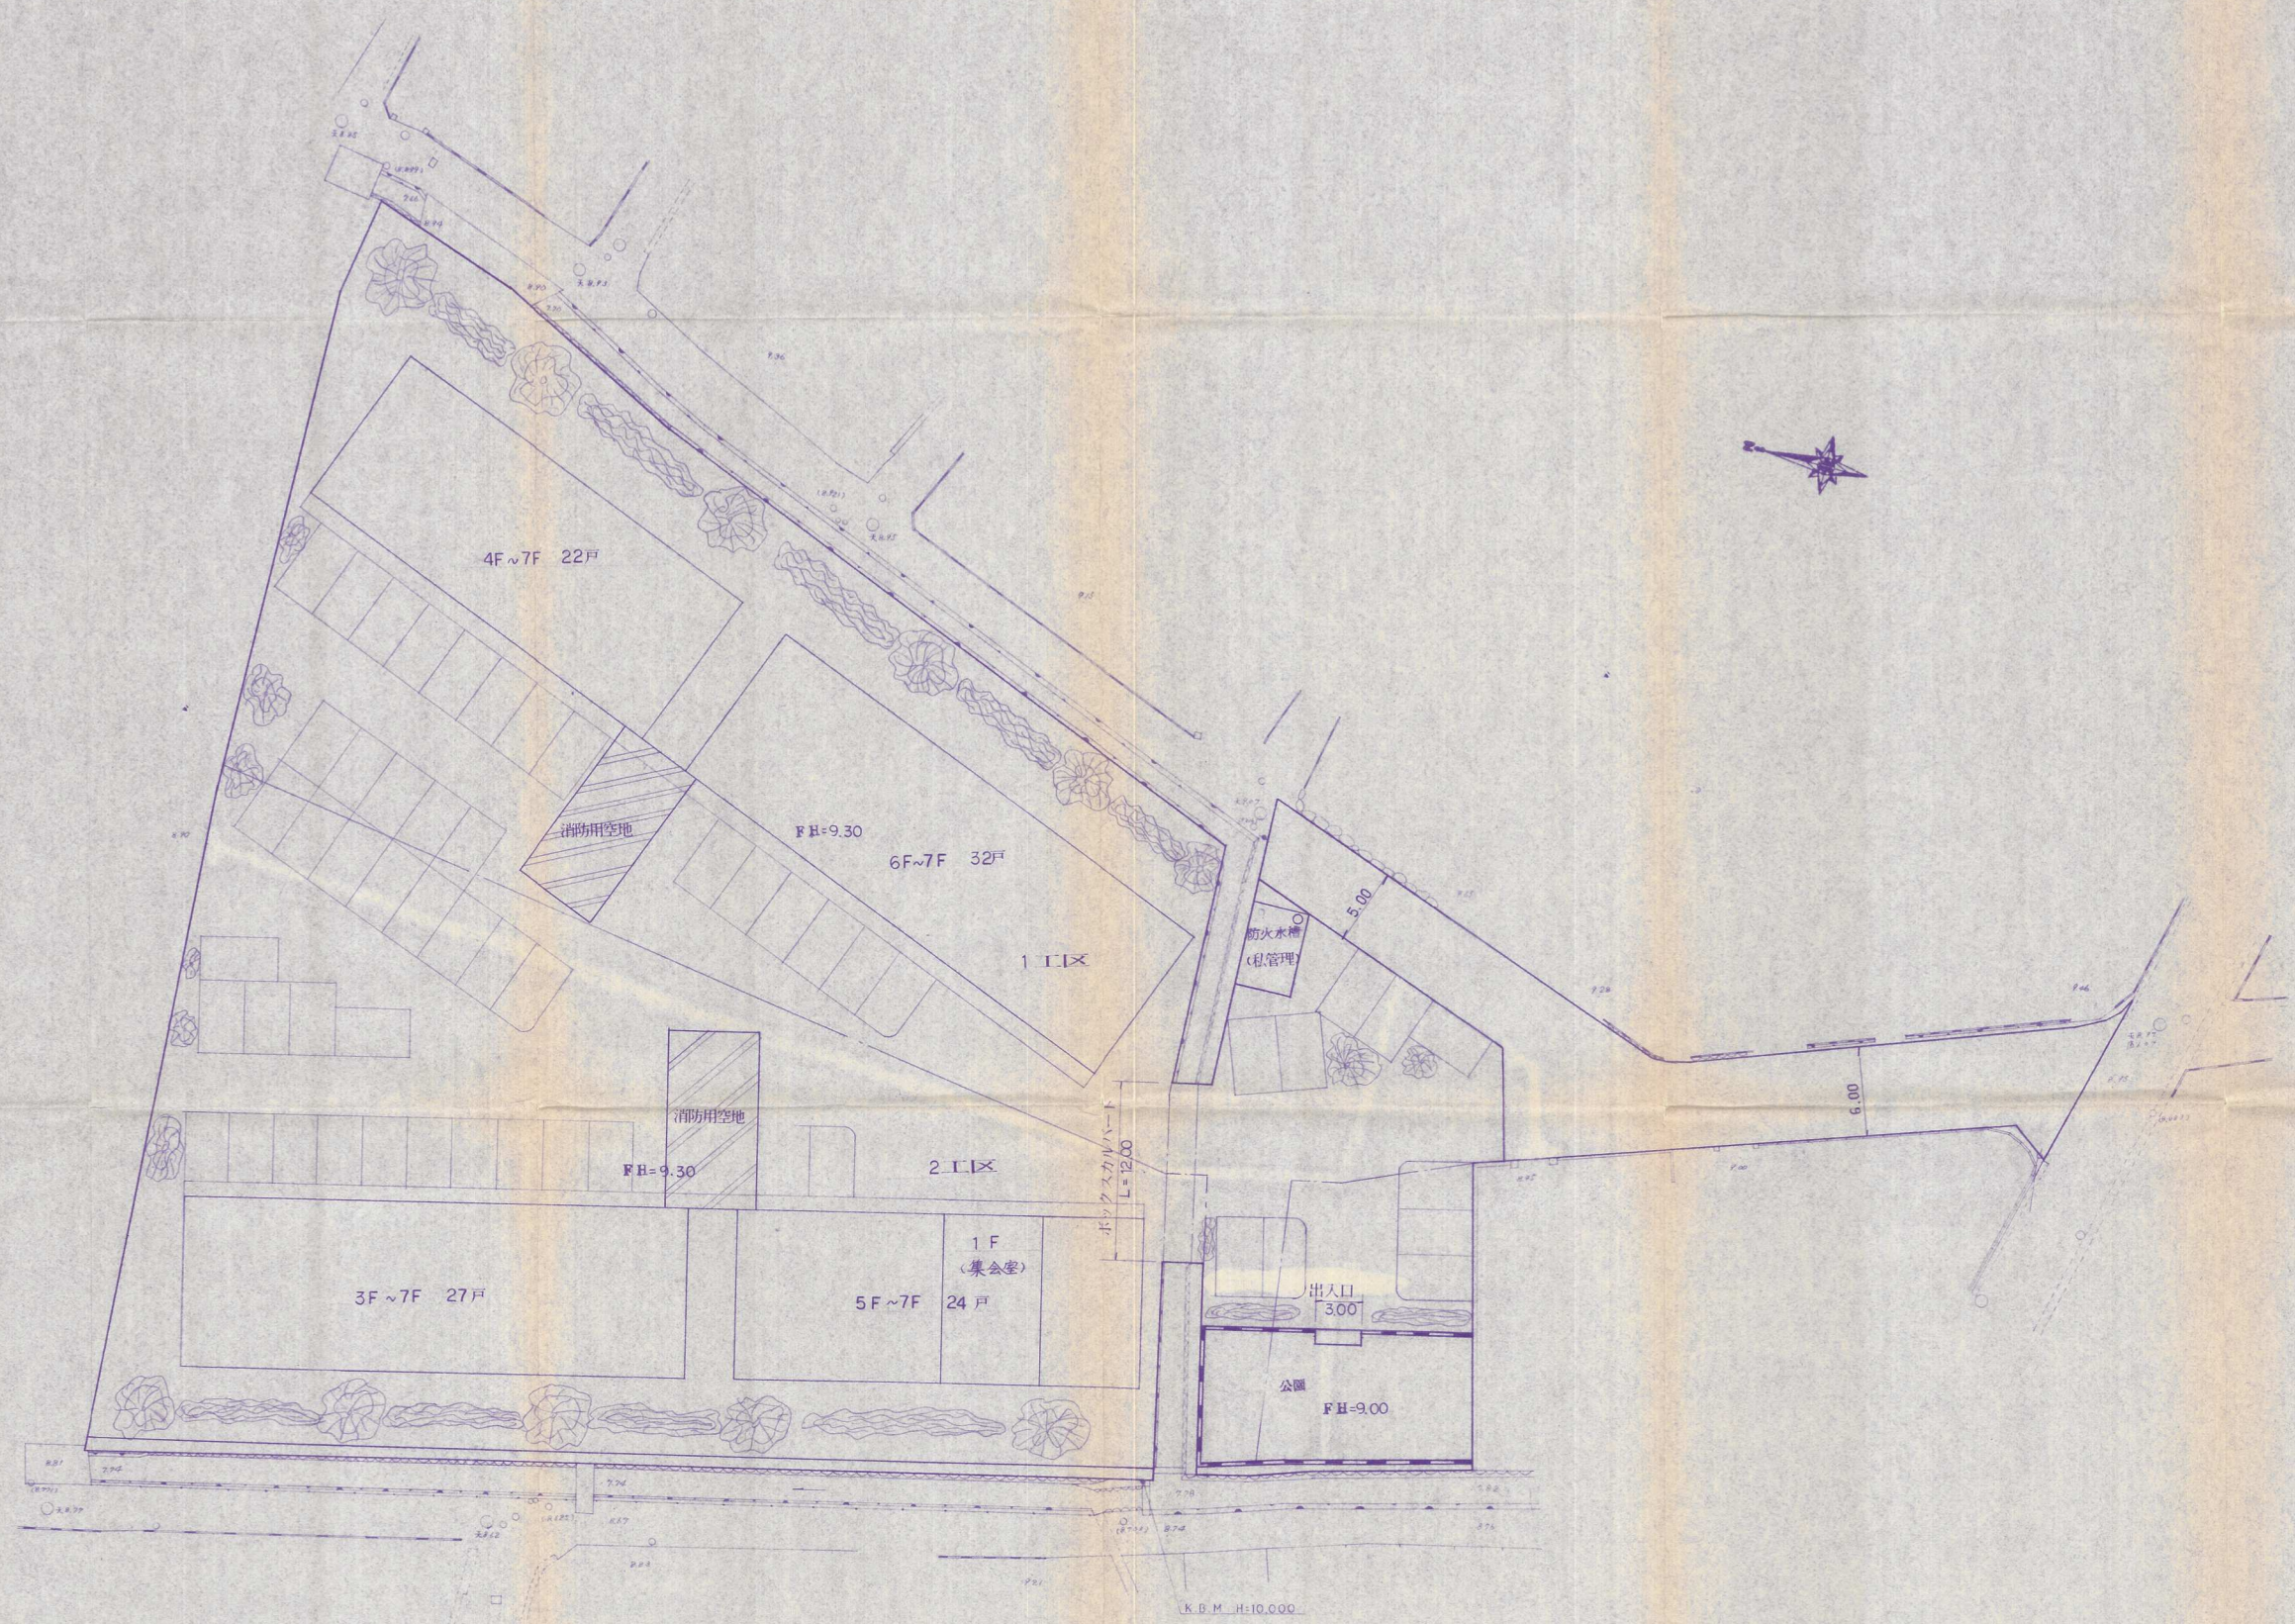

件名	宅地造成工事	図No	5
場所	八幡西区大字木屋津		
図名	土地利用竣功図		
設計	高尾設計事務所	縮尺	1:250
	(株) 4007		