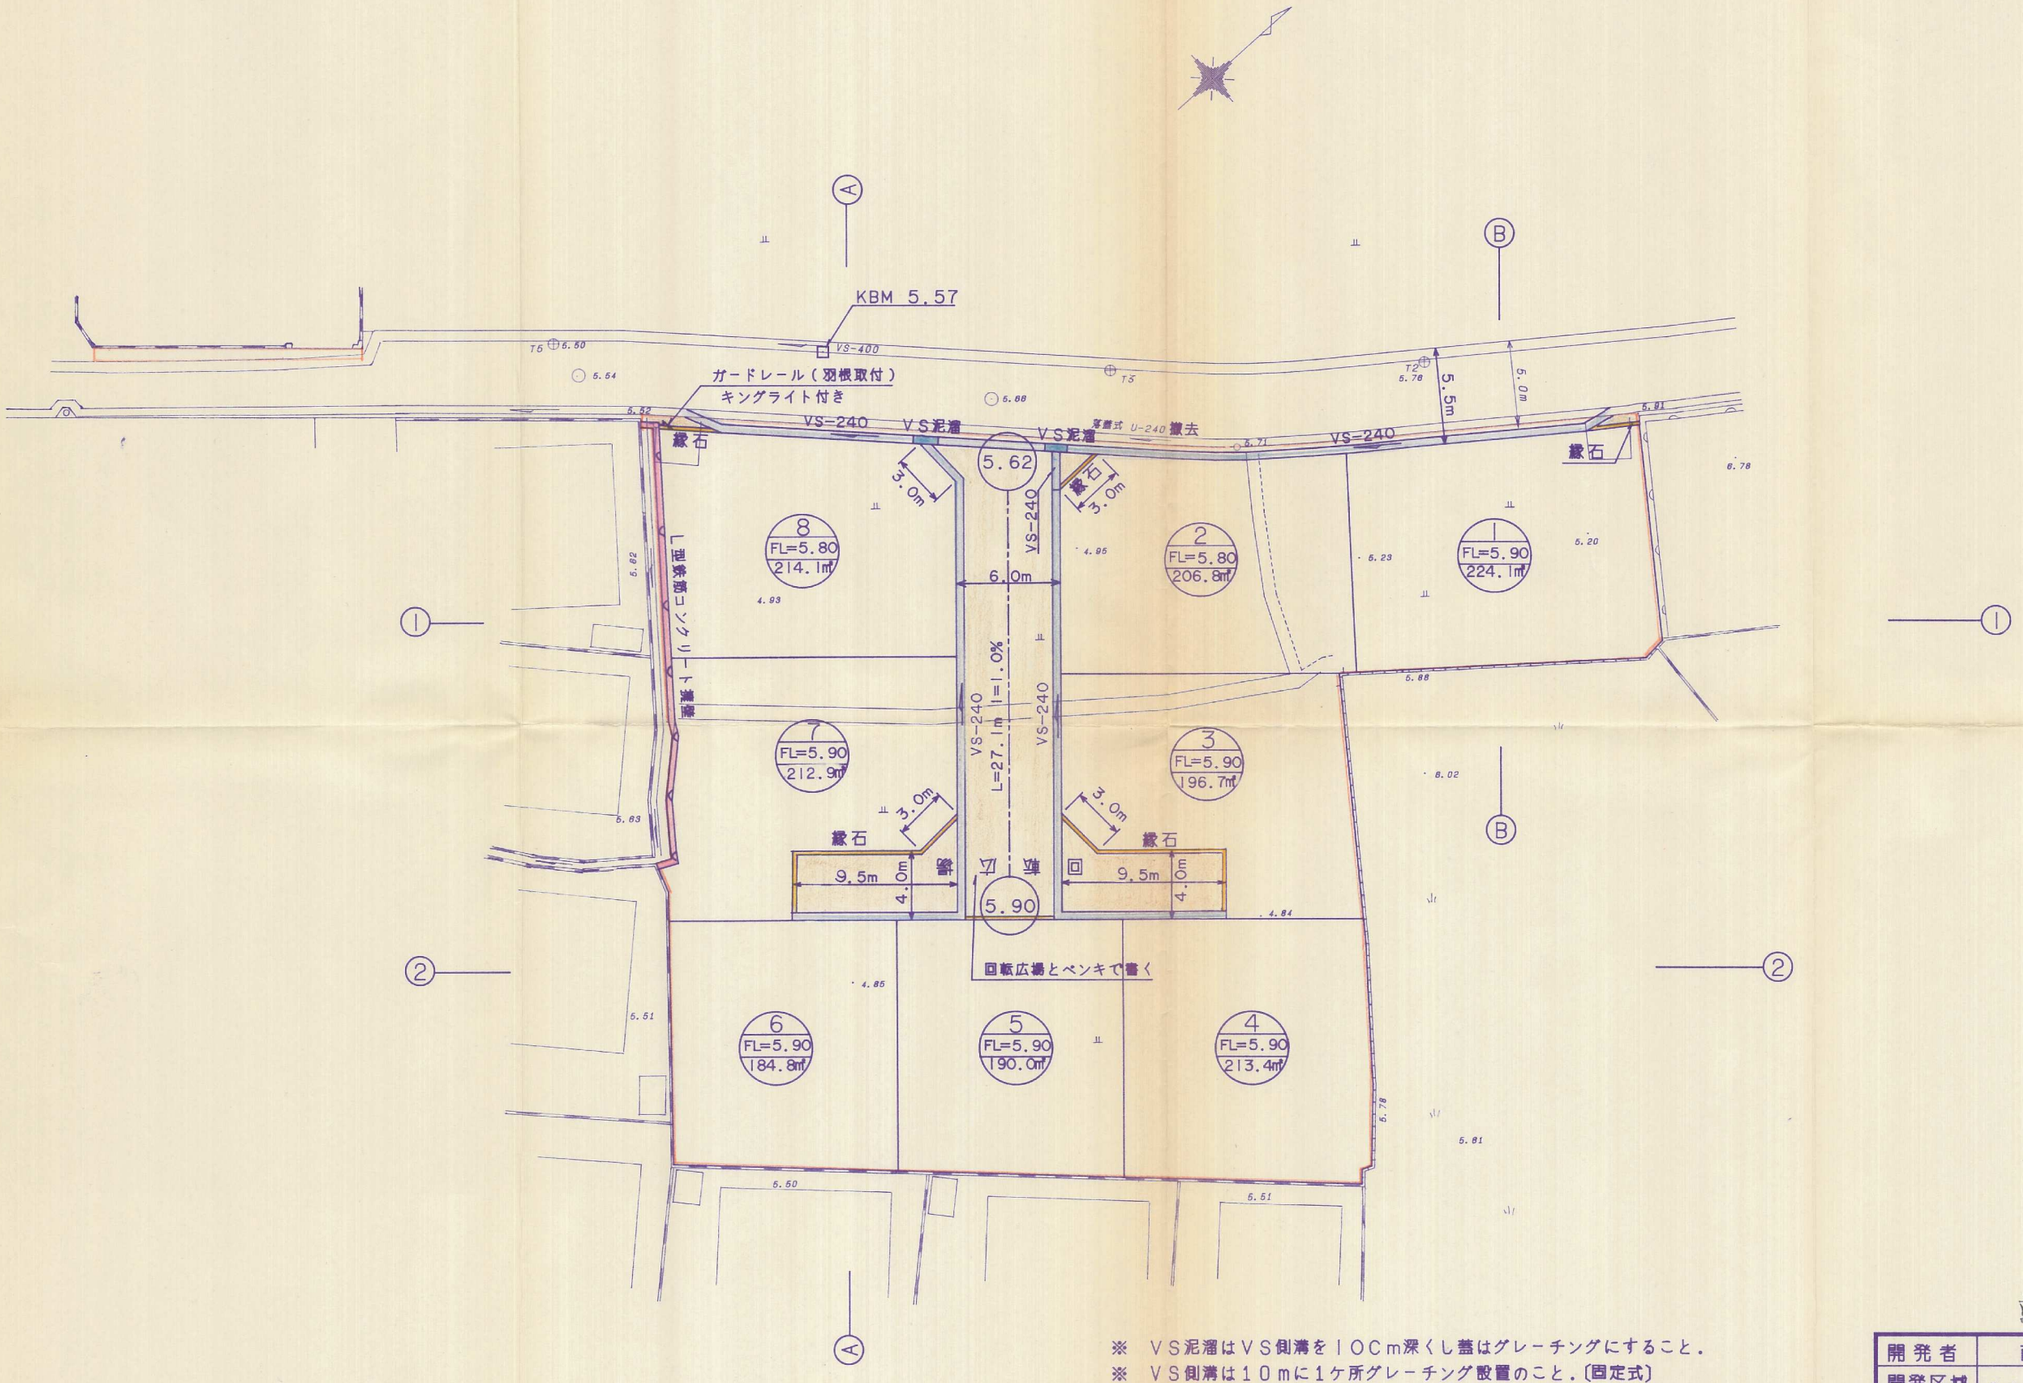

※ ＶＳ泥溜はＶＳ側溝を１００ｍ深くし蓋はグレーチングにすること．
※ ＶＳ側溝は１０ｍに１ケ所グレーチング設置のこと．(固定式)
※ 隅切りは延長の交点から同じ距離をとること．

竣工図

開発者	西日本大和ハウス販売株式会社			
開発区域の地名	北九州市小倉南区湯川新町２丁目806-１他			
図名種別	造成計画平面図・土地利用計画図			
図面番号	縮尺	設計年月日		検査
NO 4	S=1/250	平成 6 年 7 月 1 日		
設計者	北九州市小倉南区下城野１丁目１６番１１号 有限会社 アサオ TEL093-922-3846			

5-59