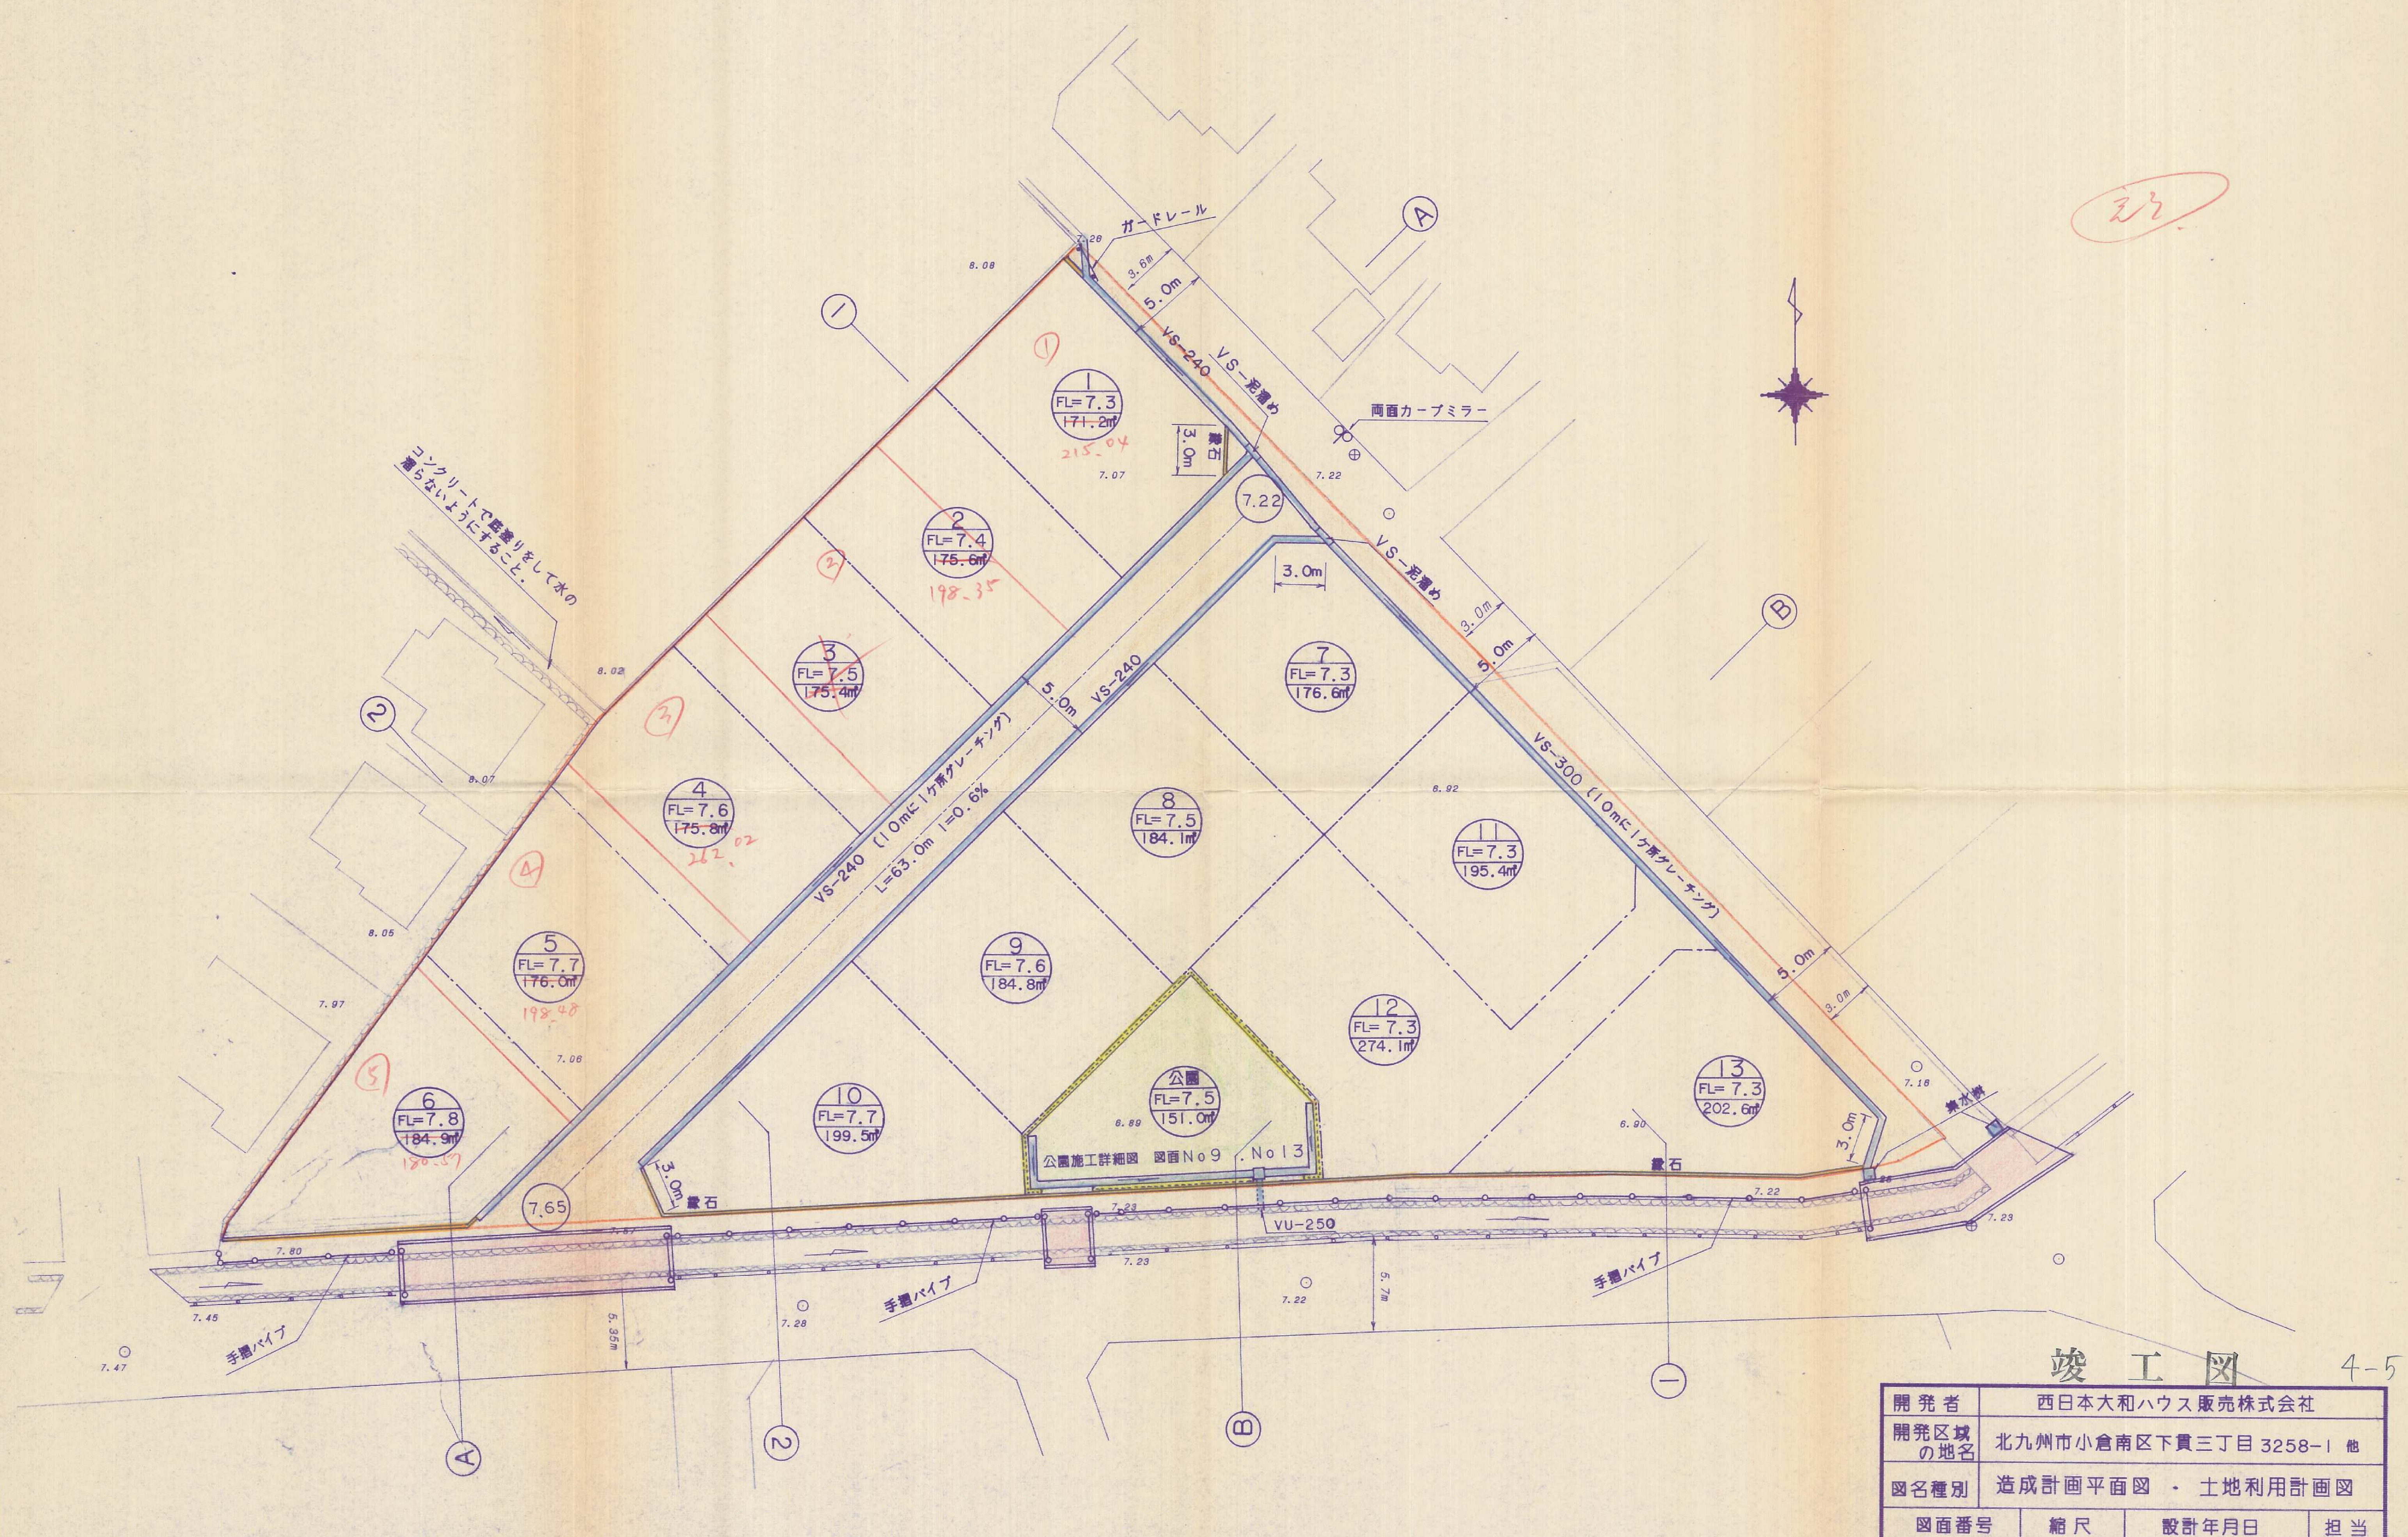
ガードレール
7.28
3.6m
5.0m
VS−240
VS−泥溜め
両面カーブミラー
A
B
1
2
7.22
8.08
①
1
FL=7.3
~~171.2㎡~~
215.04
縁石
3.0m
7.07
7.22
3.0m
VS−泥溜め
3.0m
5.0m
コンクリートで底塗りをして水の漏らないようにすること.
8.02
8.07
②
2
FL=7.4
~~175.6㎡~~
198.35
③
3
FL=7.5
~~175.4㎡~~
③
4
FL=7.6
~~175.8㎡~~
262.02
5.0m
VS−240
VS−240（10mに1ケ所グレーチング）
L=63.0m I=0.6%
7
FL=7.3
176.6㎡
VS−300（10mに1ケ所グレーチング）
8.92
8
FL=7.5
184.1㎡
11
FL=7.3
195.4㎡
8.05
④
5
FL=7.7
~~176.0㎡~~
198.48
7.97
7.06
⑤
6
FL=7.8
~~184.9㎡~~
180.57
9
FL=7.6
184.8㎡
12
FL=7.3
274.1㎡
5.0m
3.0m
10
FL=7.7
199.5㎡
公園
FL=7.5
151.0㎡
6.89
公園施工詳細図 図面No9 .No13
6.90
13
FL=7.3
202.6㎡
7.18
集水桝
3.0m
縁石
3.0m
縁石
7.65
7.57
7.80
7.23
7.22
VU−250
7.23
7.22
5.7m
7.23
7.45
5.35m
7.28
7.47
手摺パイプ
手摺パイプ
手摺パイプ
A
2
B
1

竣　工　図

4−5

開発者	西日本大和ハウス販売株式会社		
開発区域の地名	北九州市小倉南区下貫三丁目 3258−1 他		
図名種別	造成計画平面図 ・ 土地利用計画図		
図面番号	縮尺	設計年月日	担当
NO 4	S=1/250	平成4年 2月12日	[redacted]
設計者	北九州市小倉南区下城野1丁目16番11号 浅尾測量設計事務所 TEL922−3846		