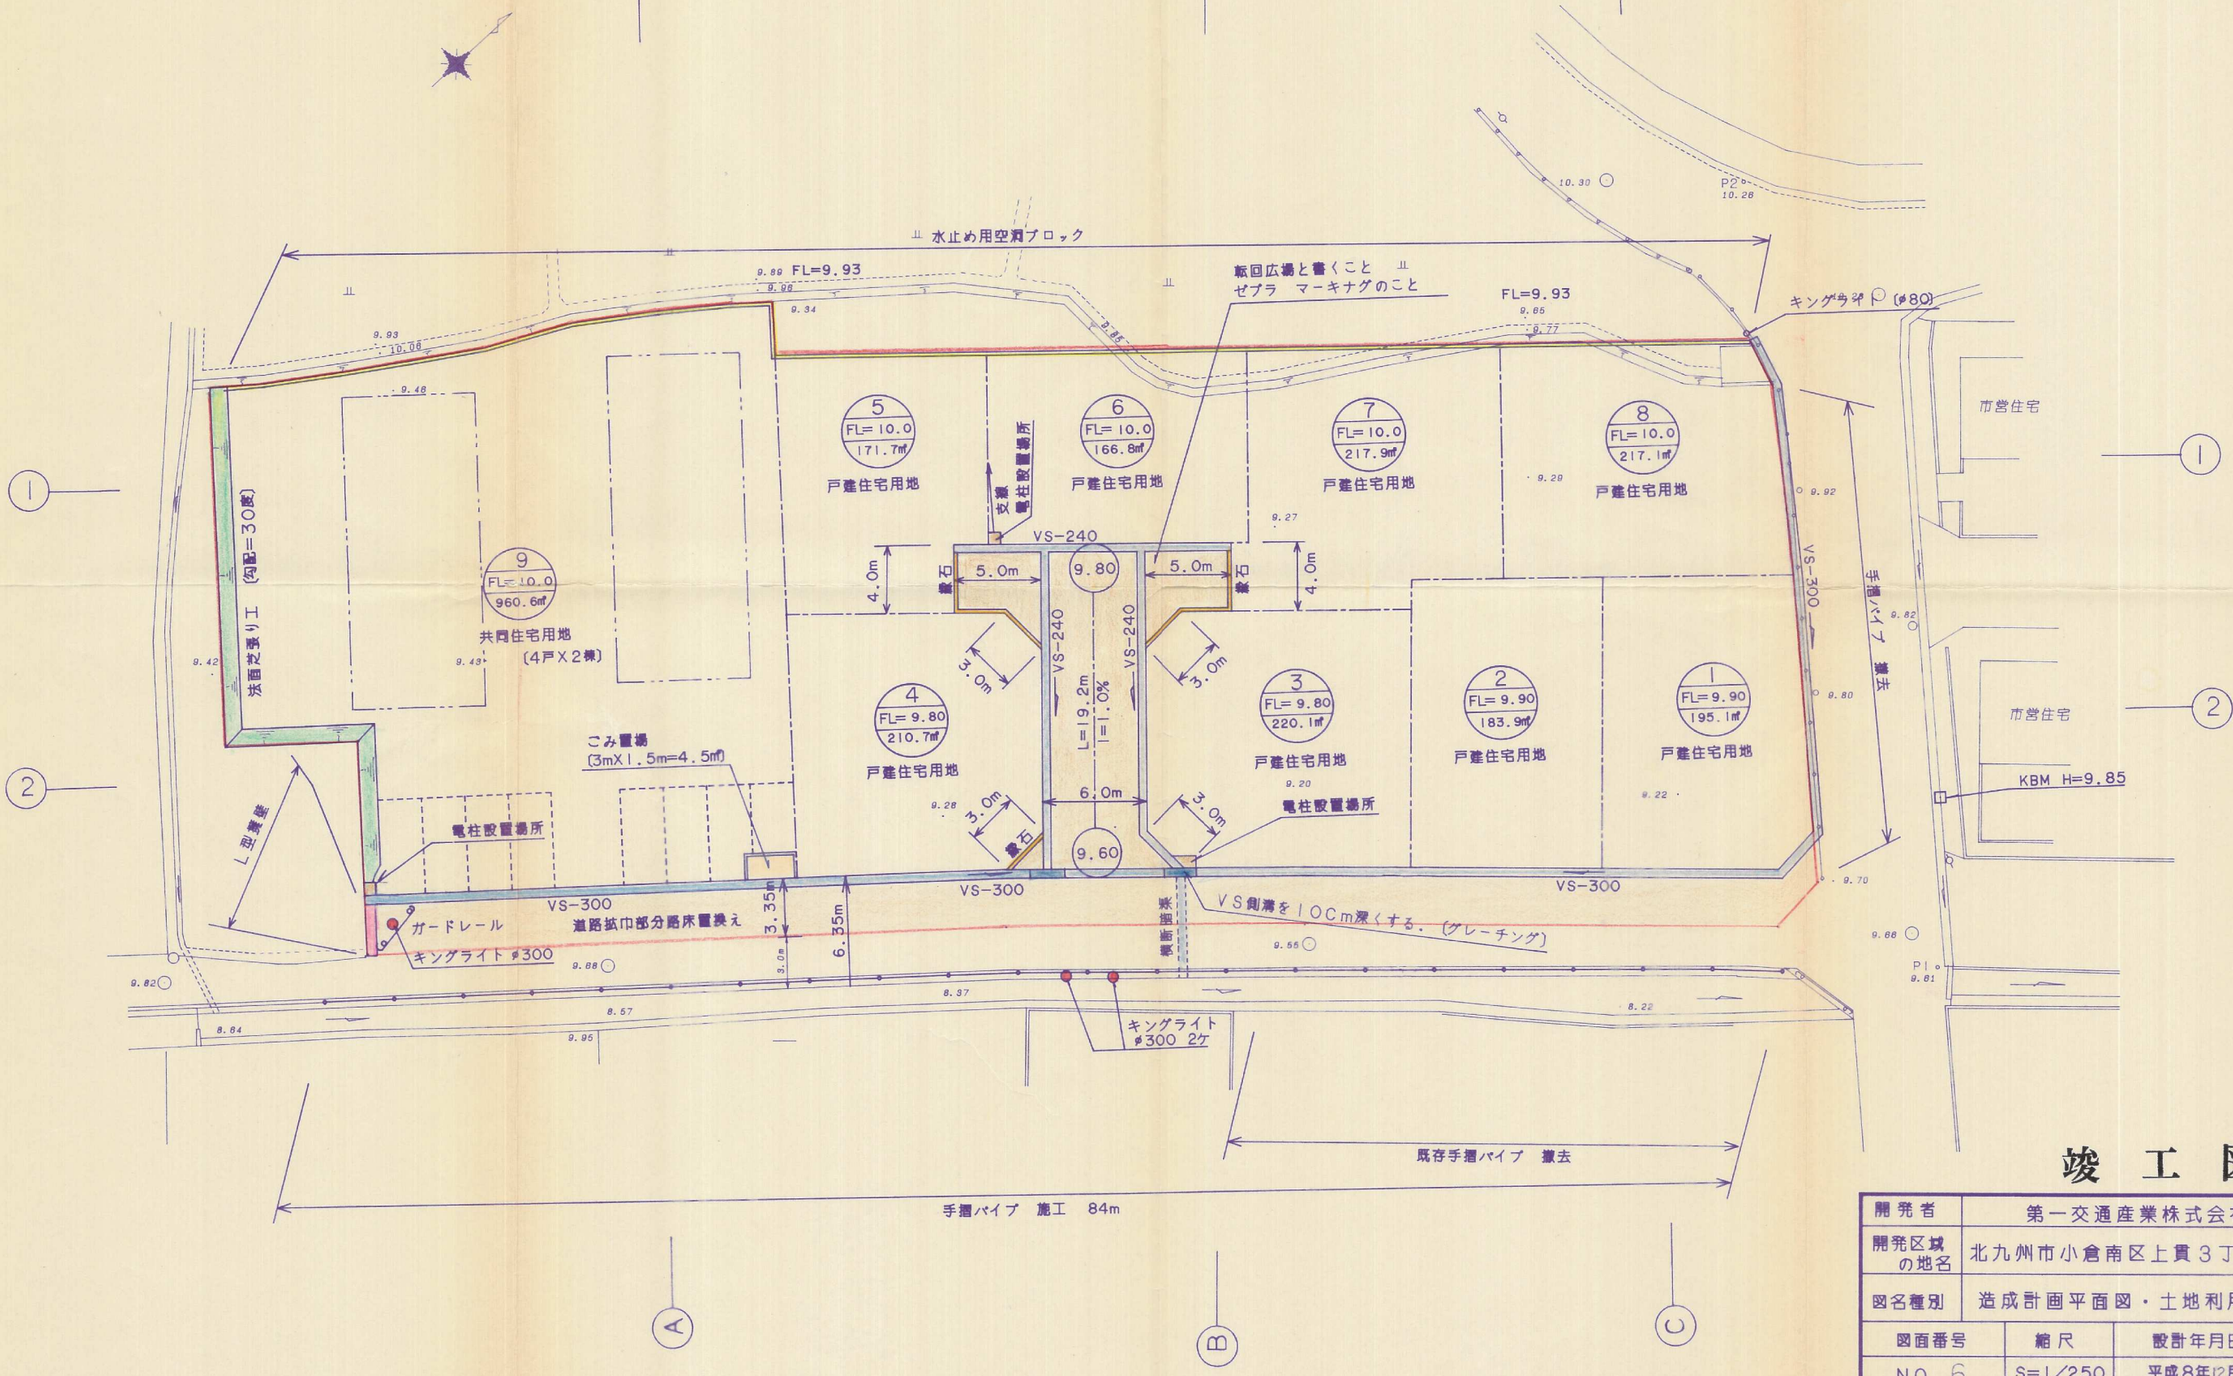

竣工図

開発者	第一交通産業株式会社		
開発区域の地名	北九州市小倉南区上貫3丁目1325-9 他		
図名種別	造成計画平面図・土地利用計画平面図		
図面番号	縮尺	設計年月日	
NO 6	S=1/250	平成8年12月19日	
設計者	北九州市小倉南区下城野1丁目16番11号 有限会社 アサオ TEL093-922-3846		