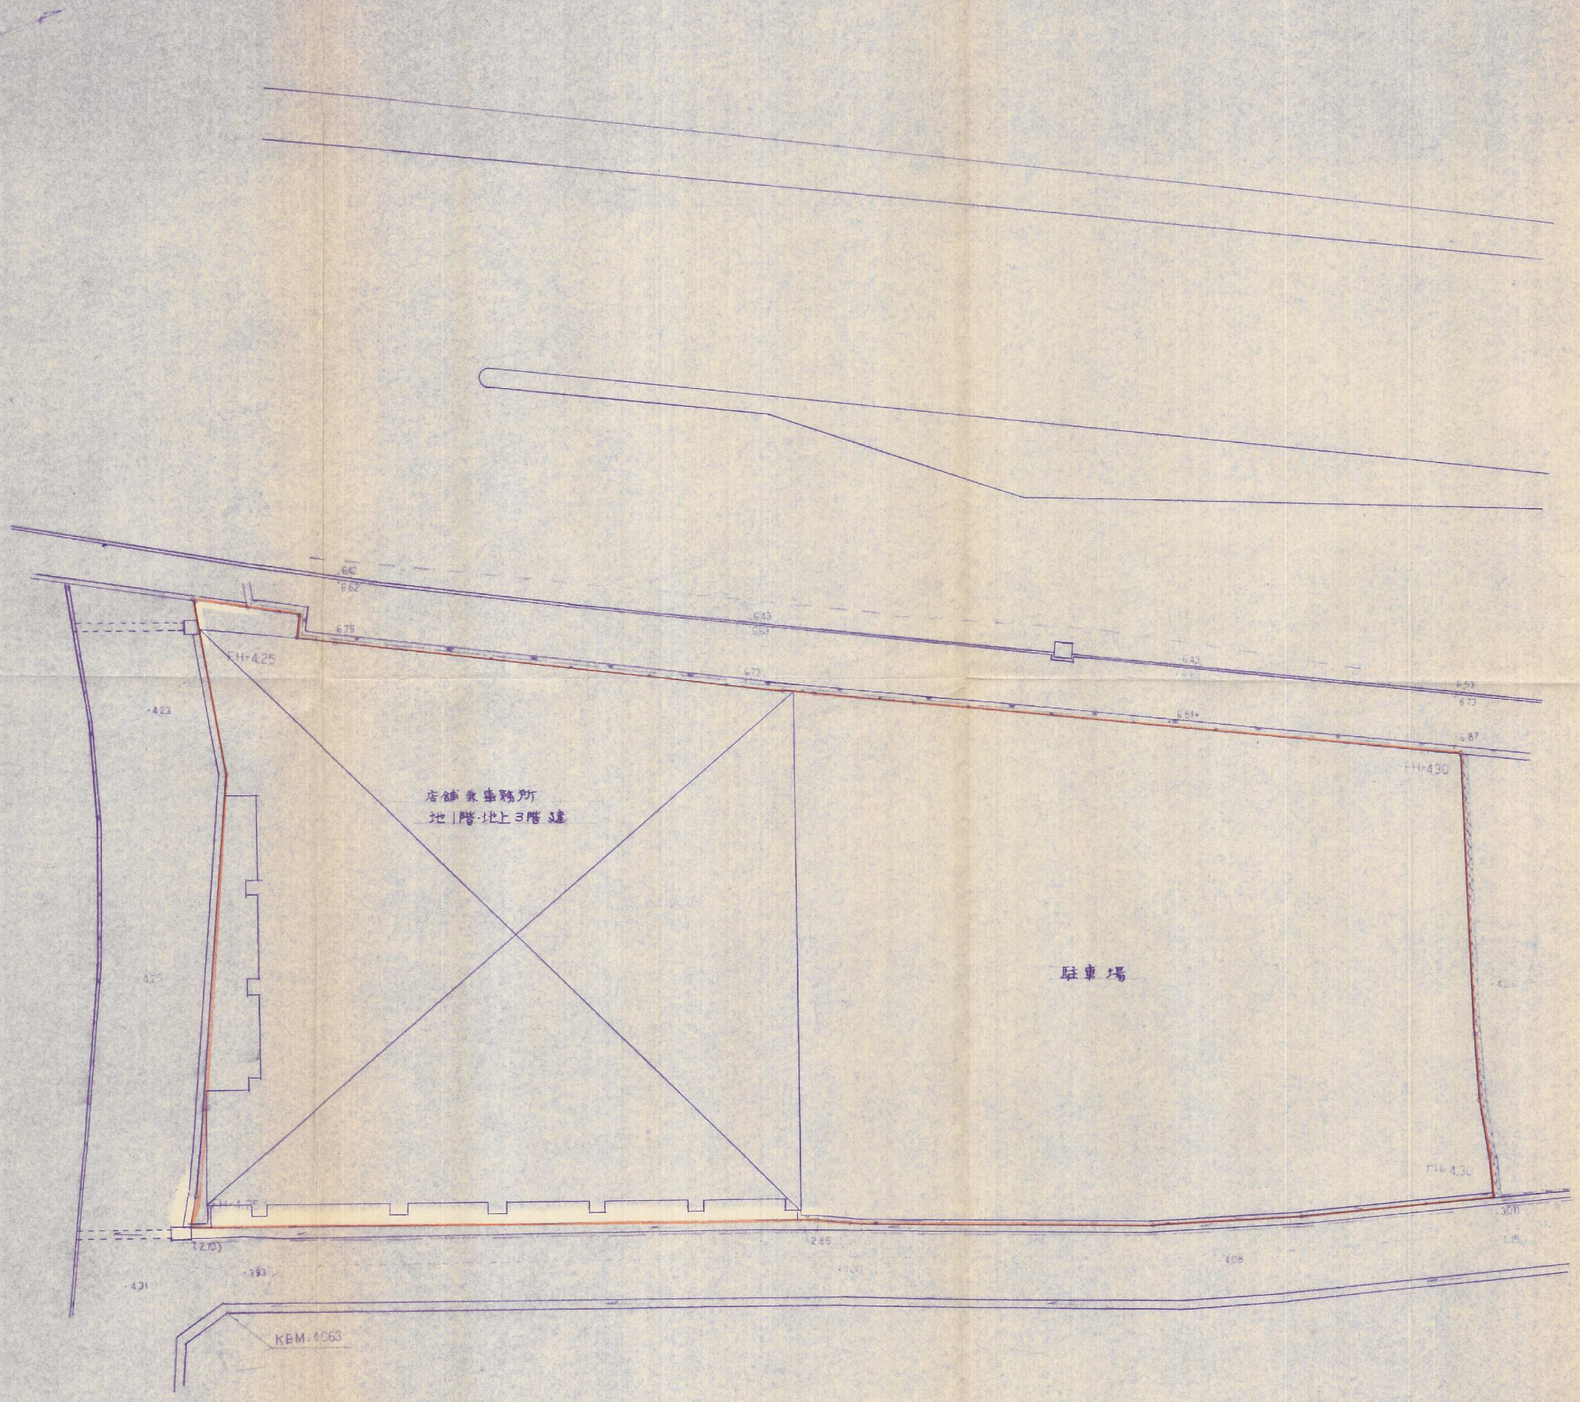

竣工図

図面名称	土地利用計画平面図
工事場所	北九州市小倉南区湯川新町1丁目
縮尺	S=1:250　図面番号 No. 4
設計年月日	平成3年10月27日
設計者	北九州市小倉北区大門1-6-27号 株式会社 三和測量設計コンサルタント TEL (093) 591-3625

286