道路指定 H. 6. 12. 8 第11号

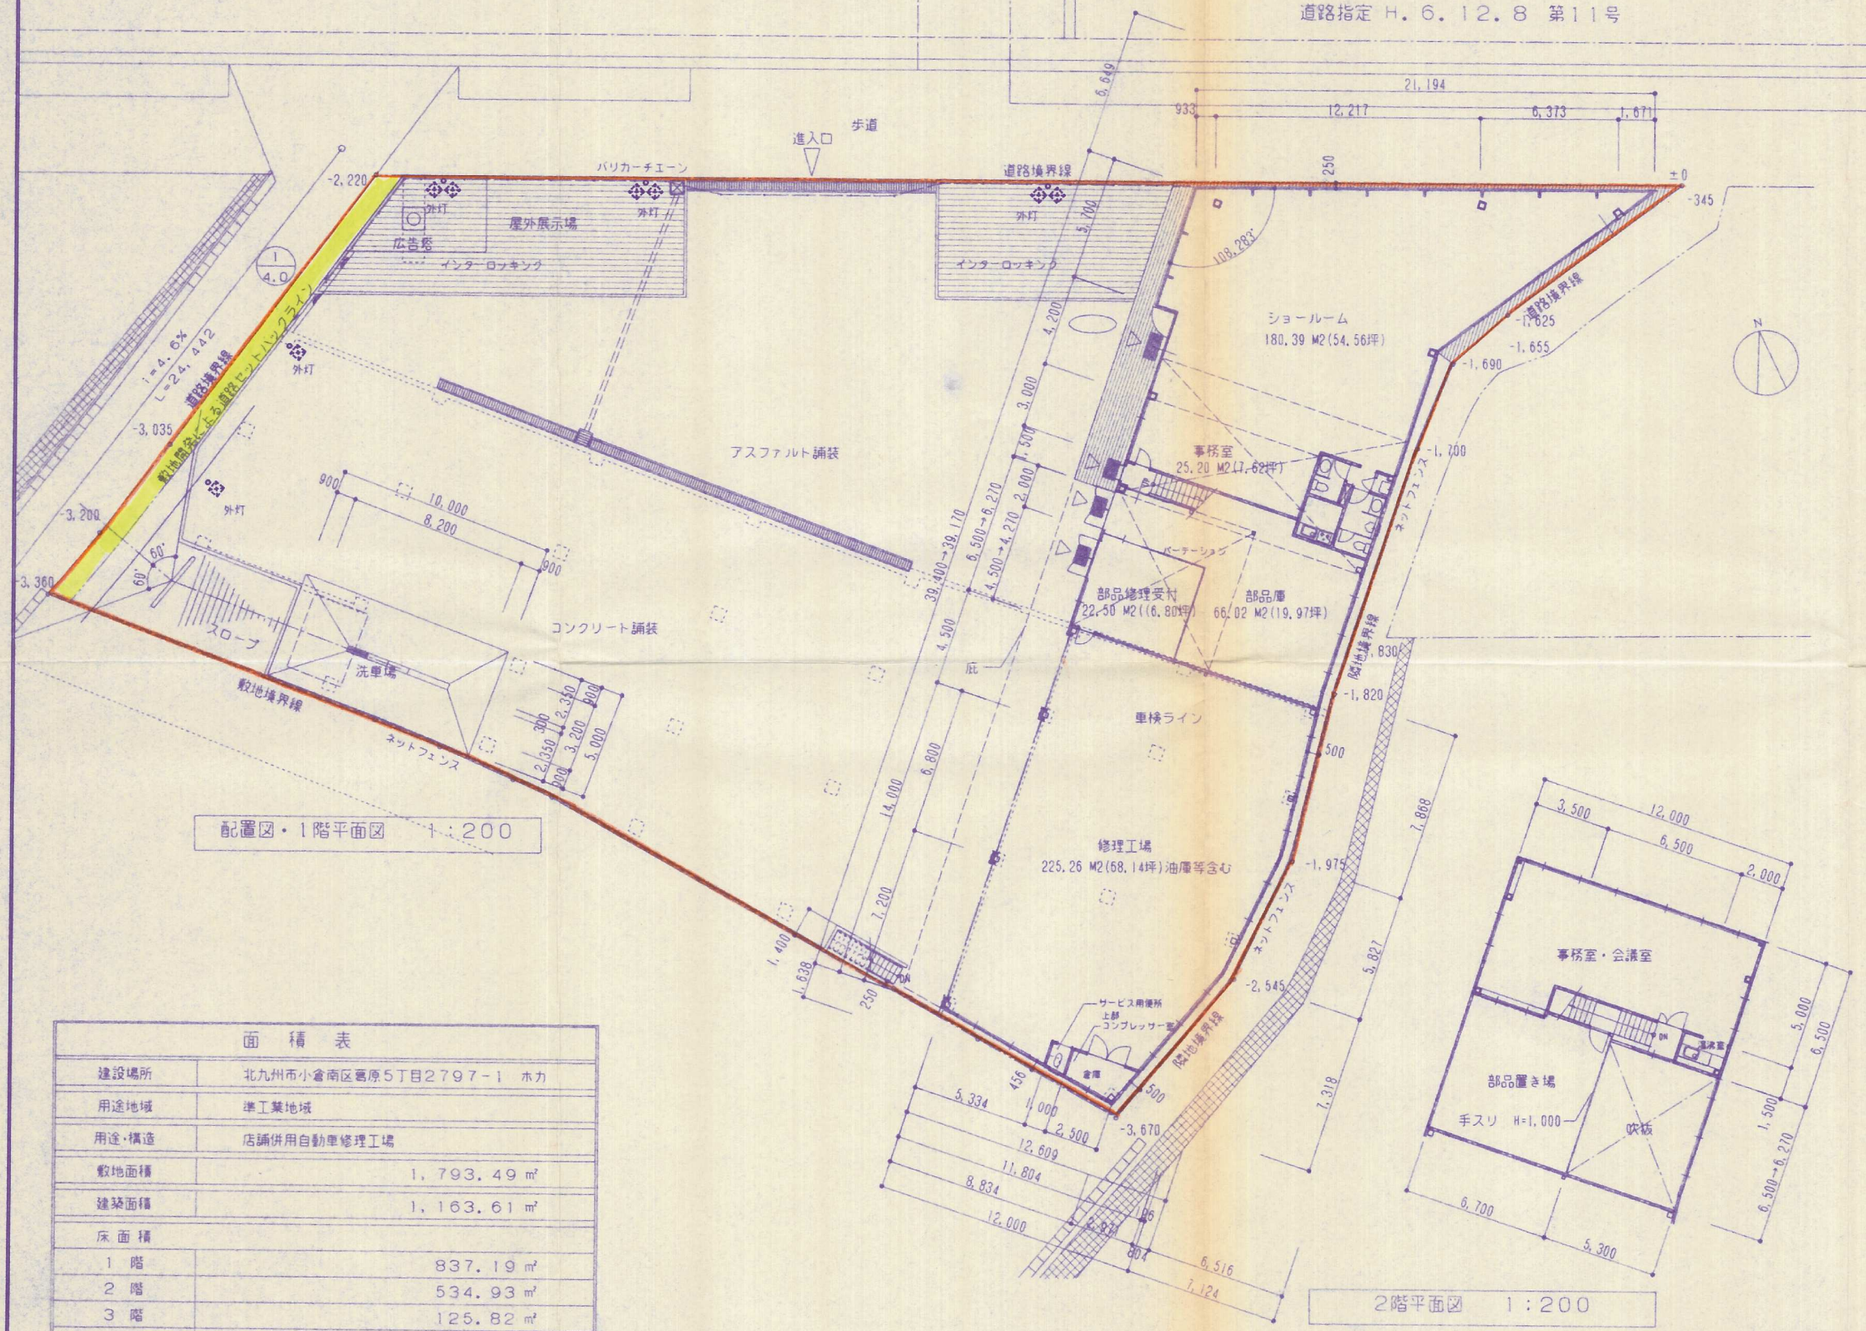

配置図・1階平面図　1:200

2階平面図　1:200

凡　例

記　号	名　称
	開発区域界
	道路番号及び幅員
	勾配変化点
	勾配及び延長
	法面
	CB積擁壁
	石積擁壁
	間知ブロック積擁壁
	RC擁壁

面　積　表

建設場所	北九州市小倉南区葛原5丁目2797-1　ホカ
用途地域	準工業地域
用途・構造	店舗併用自動車修理工場
敷地面積	1,793.49 ㎡
建築面積	1,163.61 ㎡
床面積	
1　階	837.19 ㎡
2　階	534.93 ㎡
3　階	125.82 ㎡
合　計	1,497.94 ㎡
建ペイ率	64.87 %
容積率	66.81 %

竣工図

開発者	スズキ　（株）　TEL 053-440-2067
開発区域の地名	北九州市小倉南区葛原5丁目 2797-1　ホカ
図面種別	土地利用計画図
図面番号	5
縮　尺	1:200
設計年月日	
設計者	株式会社　荻野設計 TEL (093)931-1799　氏名　荻野　誠