土地利用竣工図

S=1:400

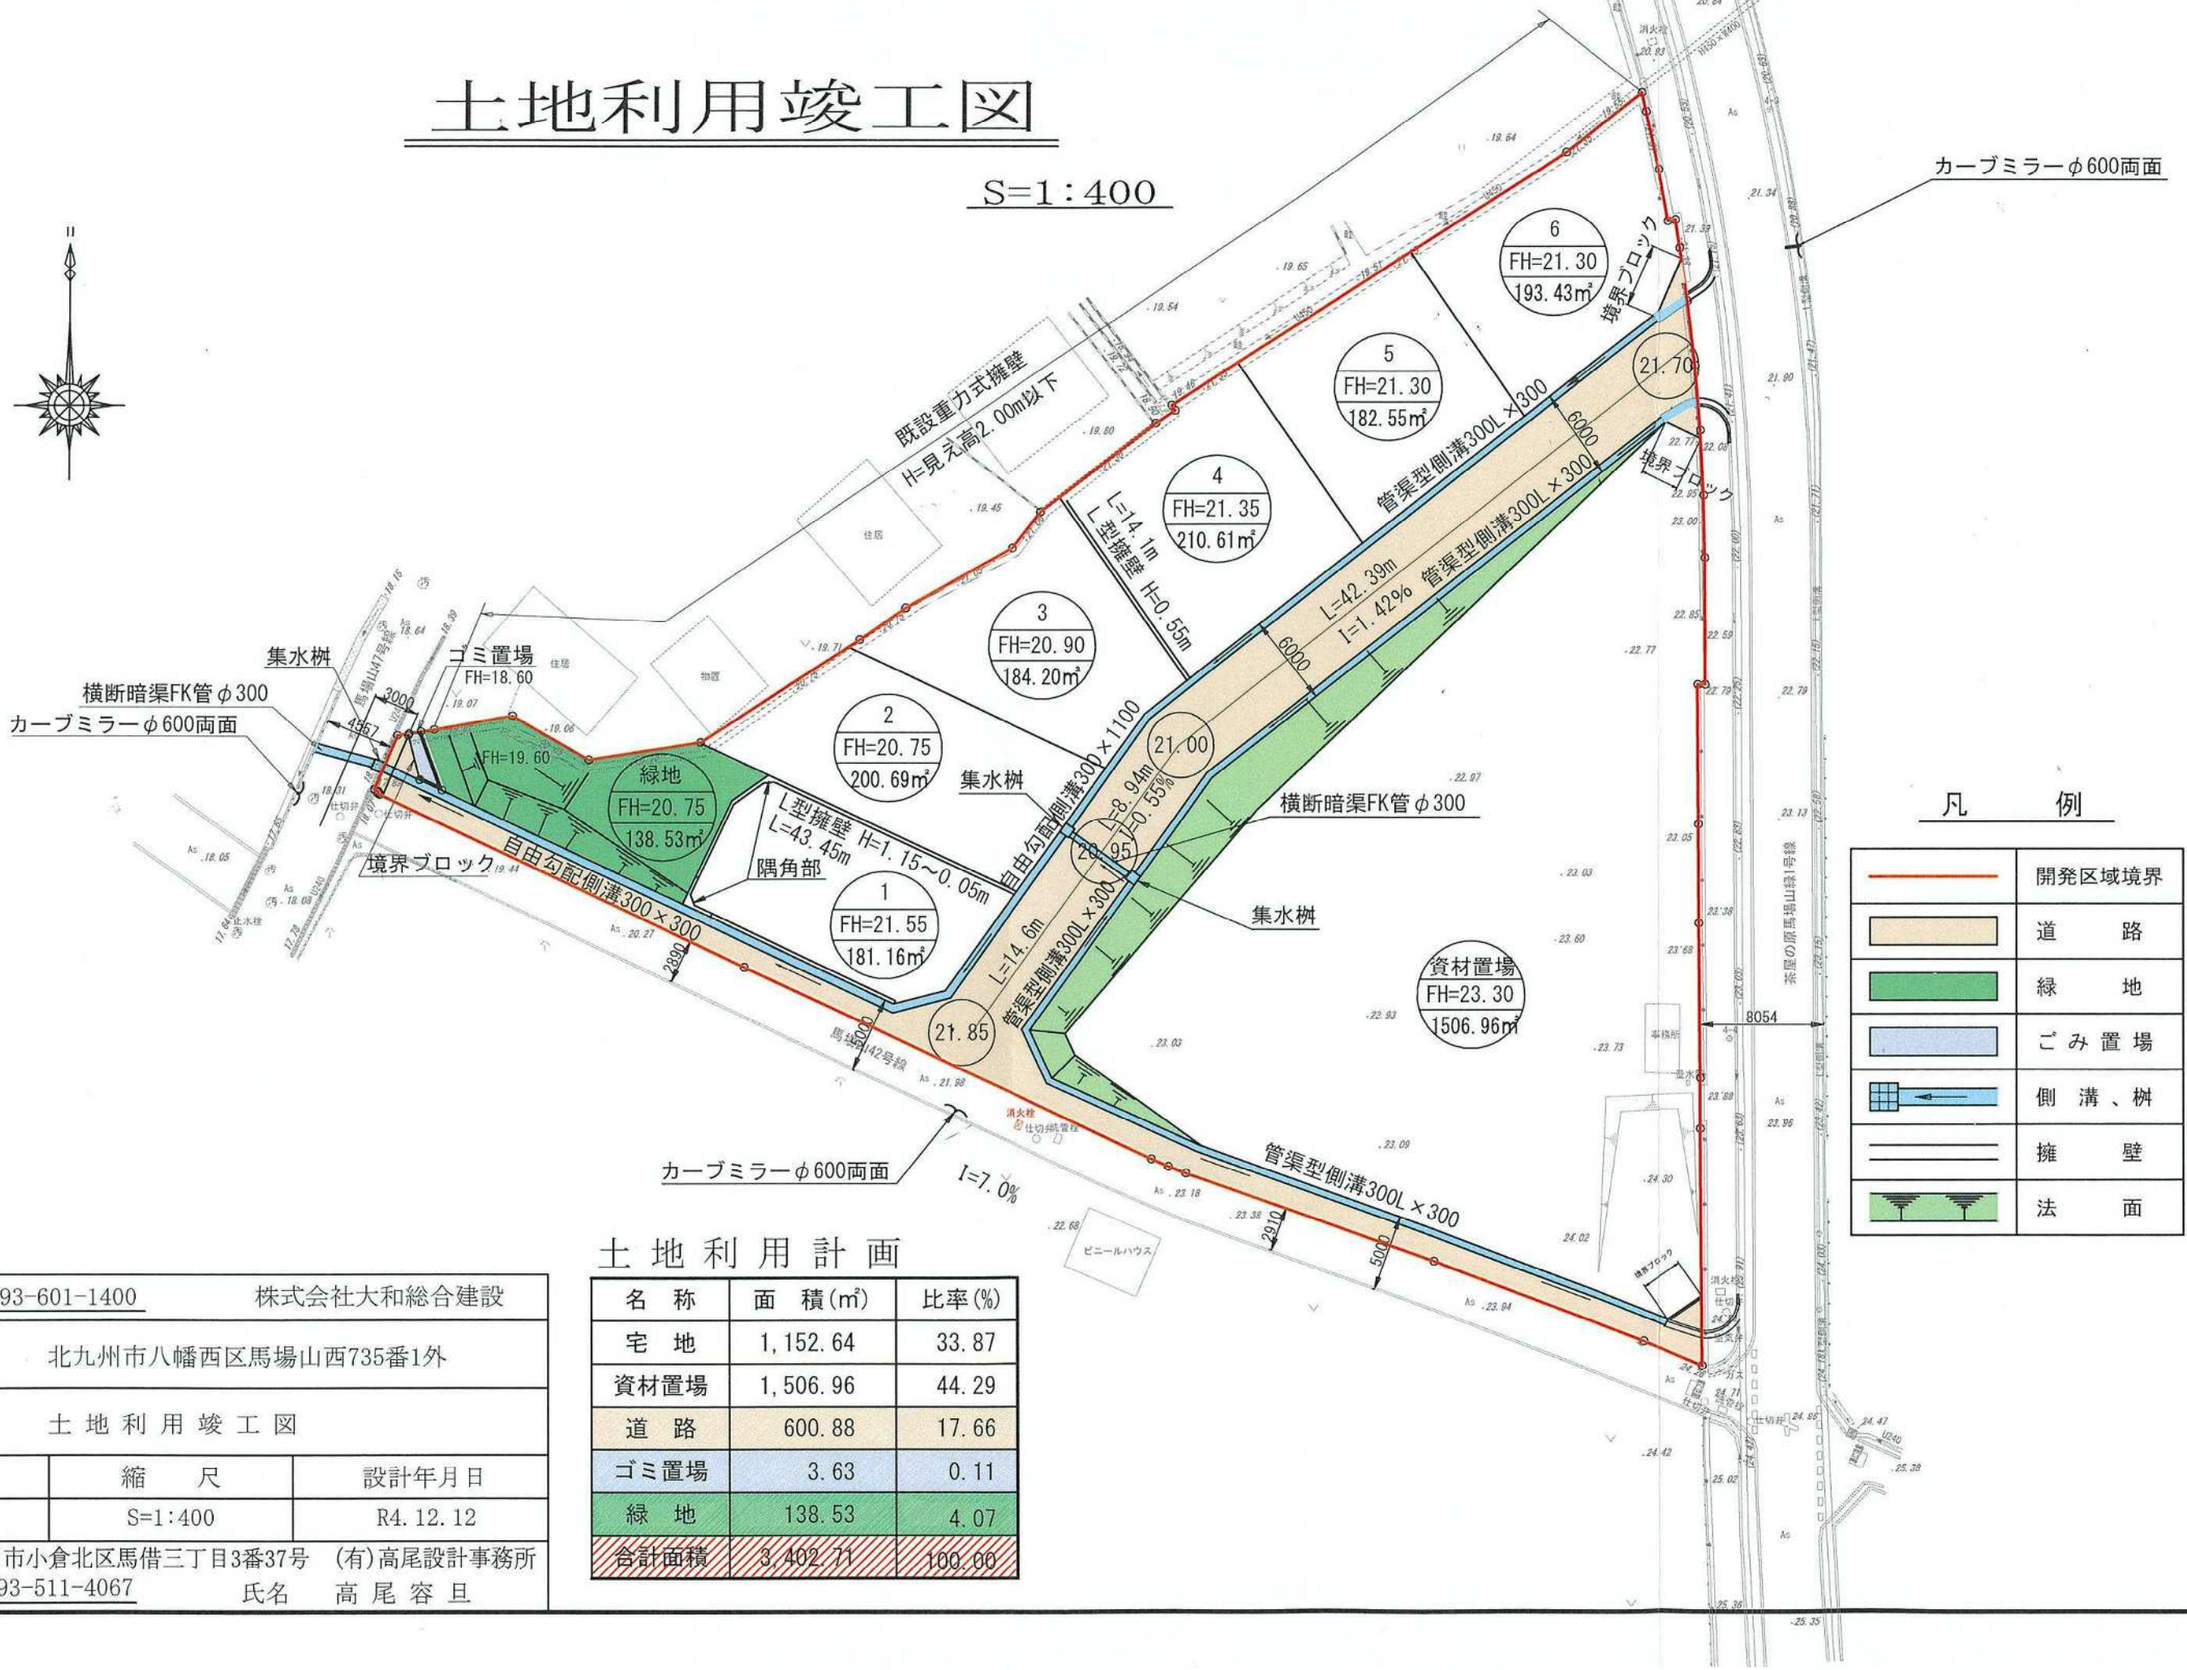

凡　例

	開発区域境界
	道　路
	緑　地
	ごみ置場
	側溝、桝
	擁　壁
	法　面

土地利用計画

名　称	面　積(㎡)	比率(%)
宅　地	1,152.64	33.87
資材置場	1,506.96	44.29
道　路	600.88	17.66
ゴミ置場	3.63	0.11
緑　地	138.53	4.07
合計面積	3,402.71	100.00

開発者	TEL 093-601-1400　株式会社大和総合建設		
開発区域の地名	北九州市八幡西区馬場山西735番1外		
図面種別	土地利用竣工図		
図面番号		縮　尺	設計年月日
7		S=1:400	R4.12.12
設計者	北九州市小倉北区馬借三丁目3番37号　(有)高尾設計事務所 TEL 093-511-4067　氏名　高尾容旦		