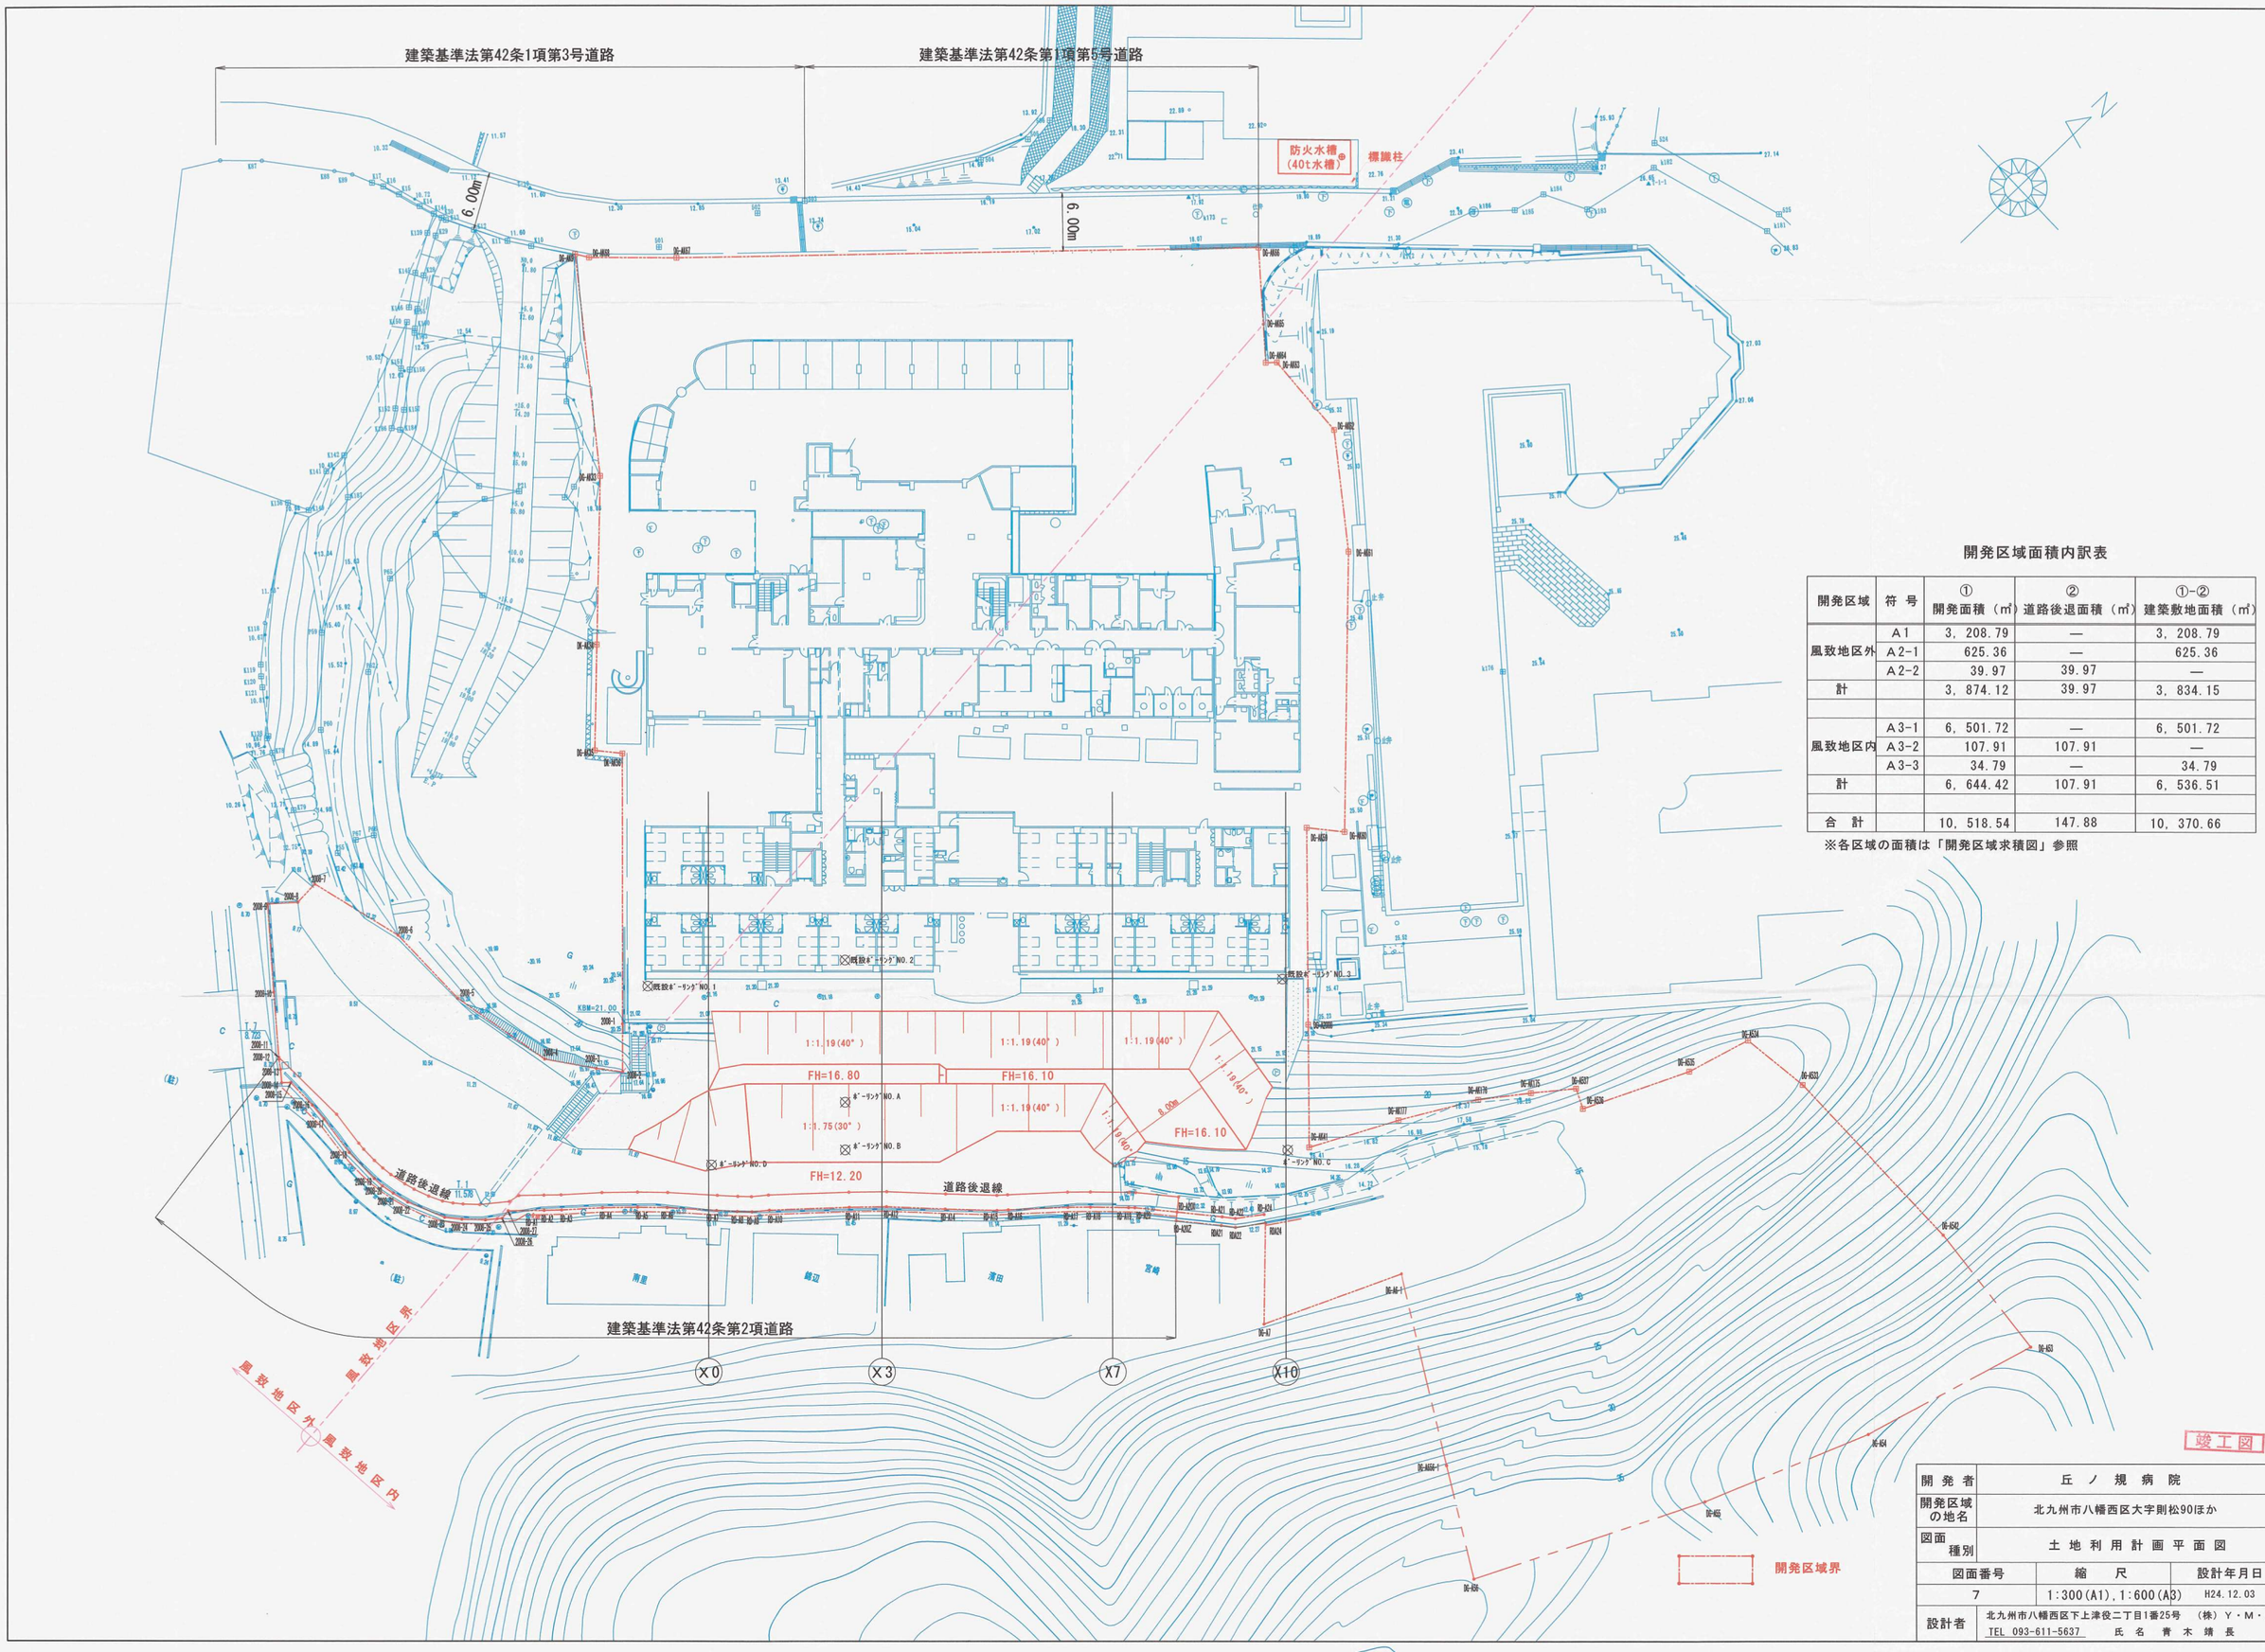


## 開発区域面積内訳表

| 開発区域 | 符号 | ①<br>開発面積（㎡） | ②<br>道路後退面積（㎡） | ①-②<br>建築敷地面積（㎡） |
|---|---|---|---|---|
| 風致地区外 | A1 | 3，208.79 | — | 3，208.79 |
| | A2-1 | 625.36 | — | 625.36 |
| | A2-2 | 39.97 | 39.97 | — |
| 計 | | 3，874.12 | 39.97 | 3，834.15 |
| | | | | |
| 風致地区内 | A3-1 | 6，501.72 | — | 6，501.72 |
| | A3-2 | 107.91 | 107.91 | — |
| | A3-3 | 34.79 | — | 34.79 |
| 計 | | 6，644.42 | 107.91 | 6，536.51 |
| | | | | |
| 合　計 | | 10，518.54 | 147.88 | 10，370.66 |

※各区域の面積は「開発区域求積図」参照

竣工図

| | |
|---|---|
| 開発者 | 丘　ノ　規　病　院 |
| 開発区域の地名 | 北九州市八幡西区大字則松90ほか |
| 図面種別 | 土　地　利　用　計　画　平　面　図 |

| 図面番号 | 縮　尺 | 設計年月日 |
|---|---|---|
| 7 | 1:300(A1)，1:600(A3) | H24.12.03 |

設計者　北九州市八幡西区下上津役二丁目1番25号　（株）Y・M・A
TEL 093-611-5637　氏名　青木靖長

24216