


造成 俊功平面図

縮尺 1:250

S=1/250

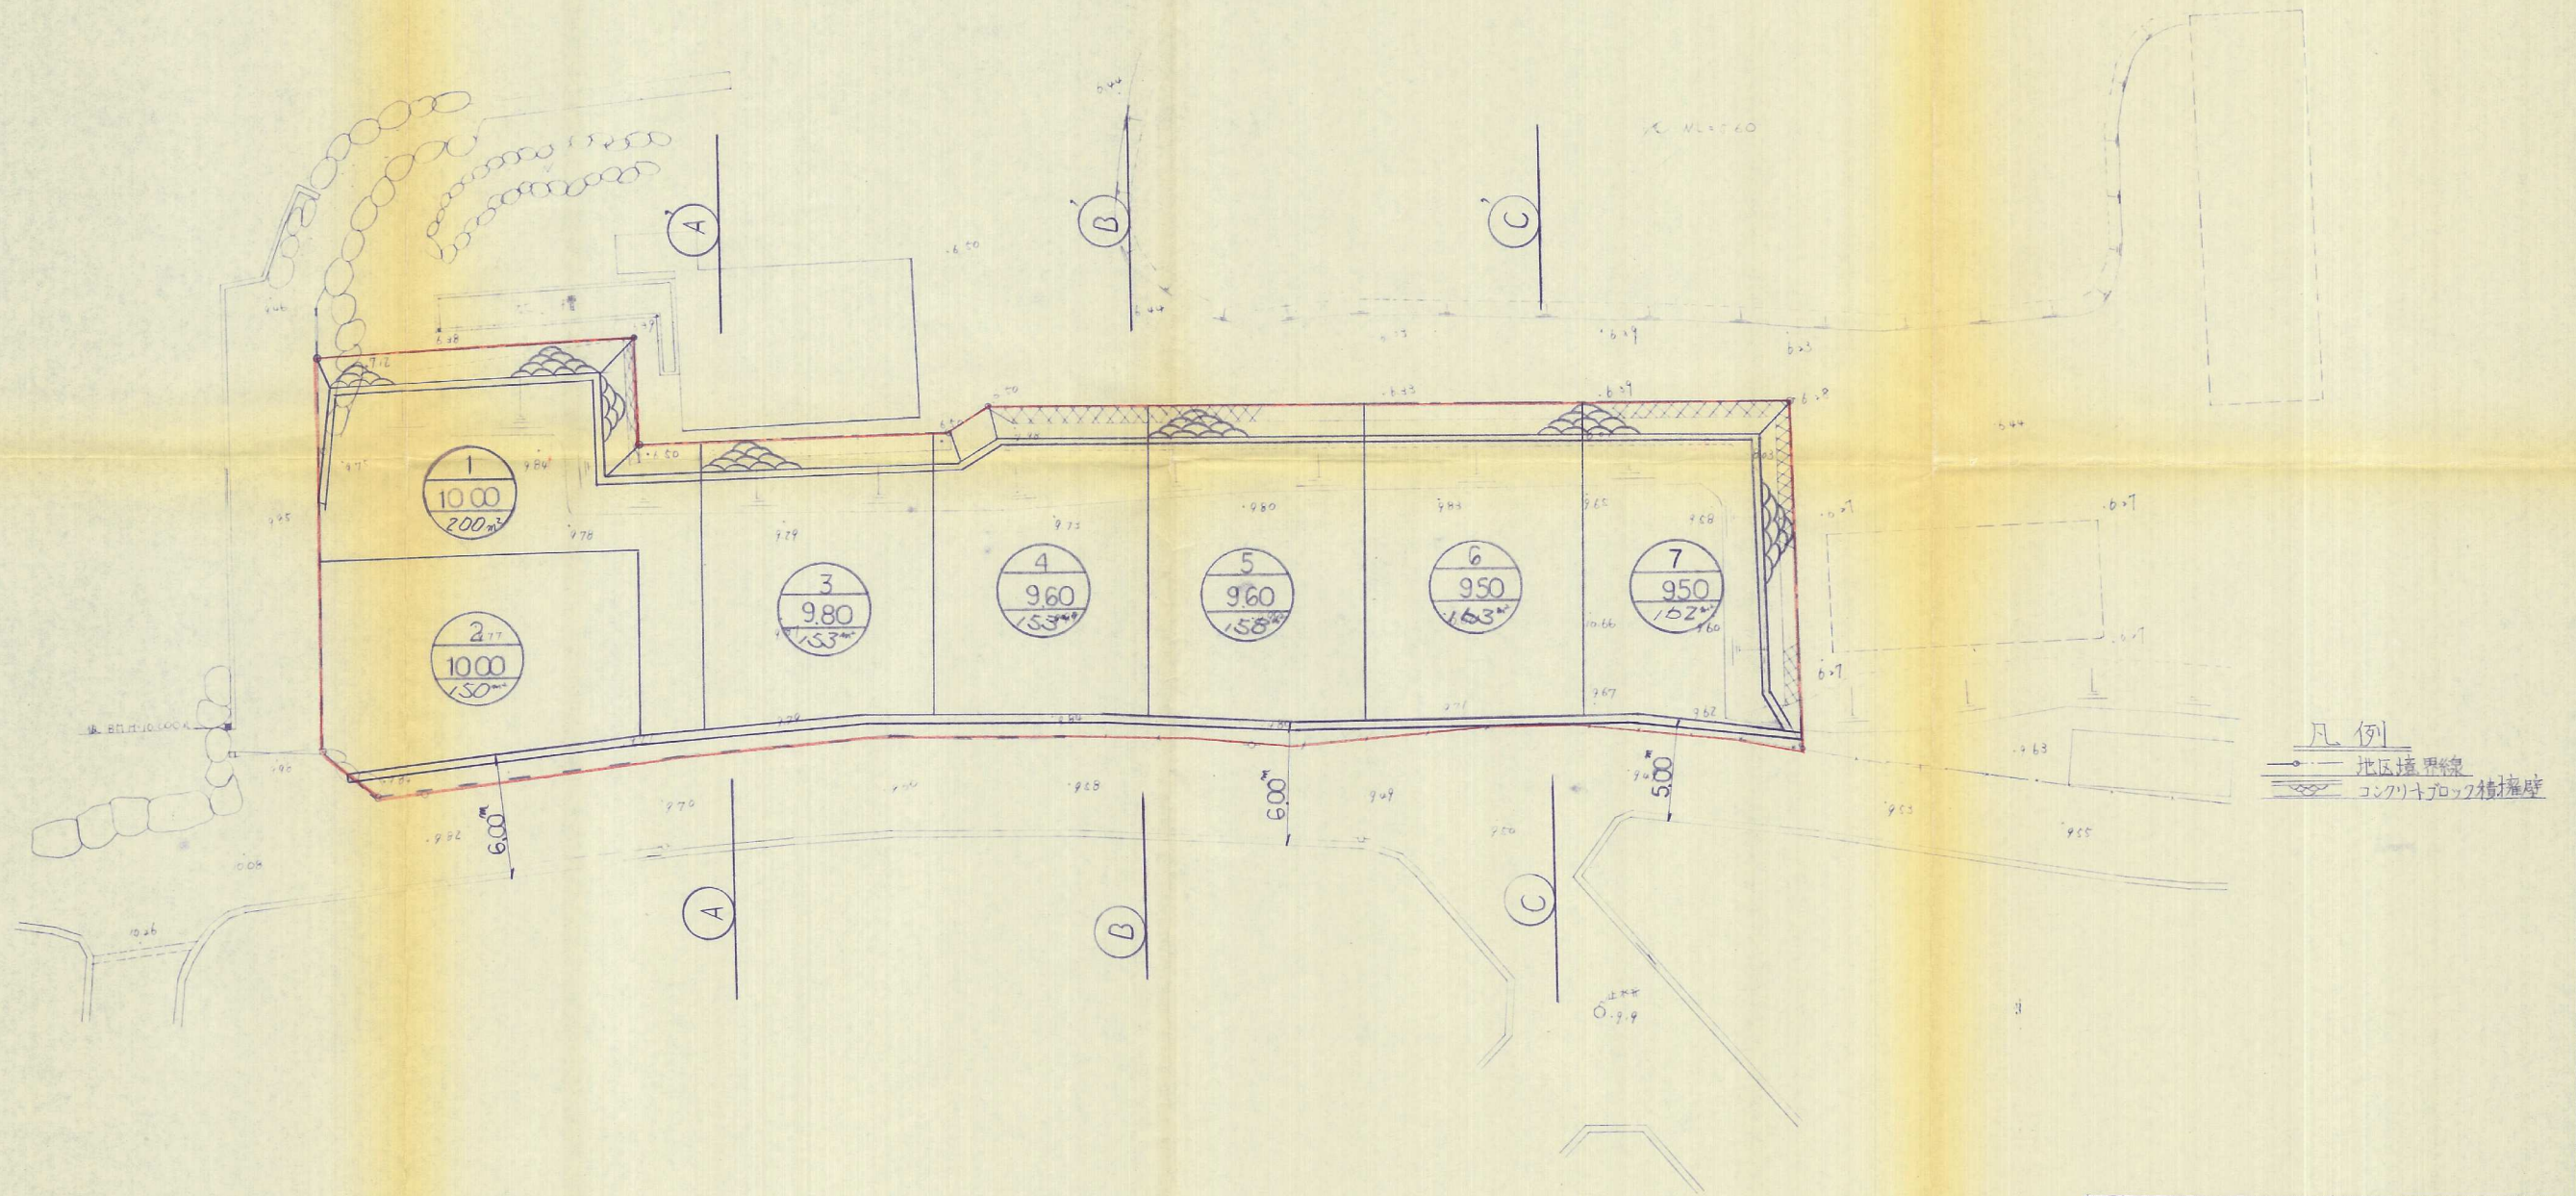

件名	宅地造成 工事	図番	No. 4
場所	小倉南区大字松網	縮尺	1:250
図名	造成 俊功平面図	換	印
設計	太平開発株式会社	月	日