




計画平面図

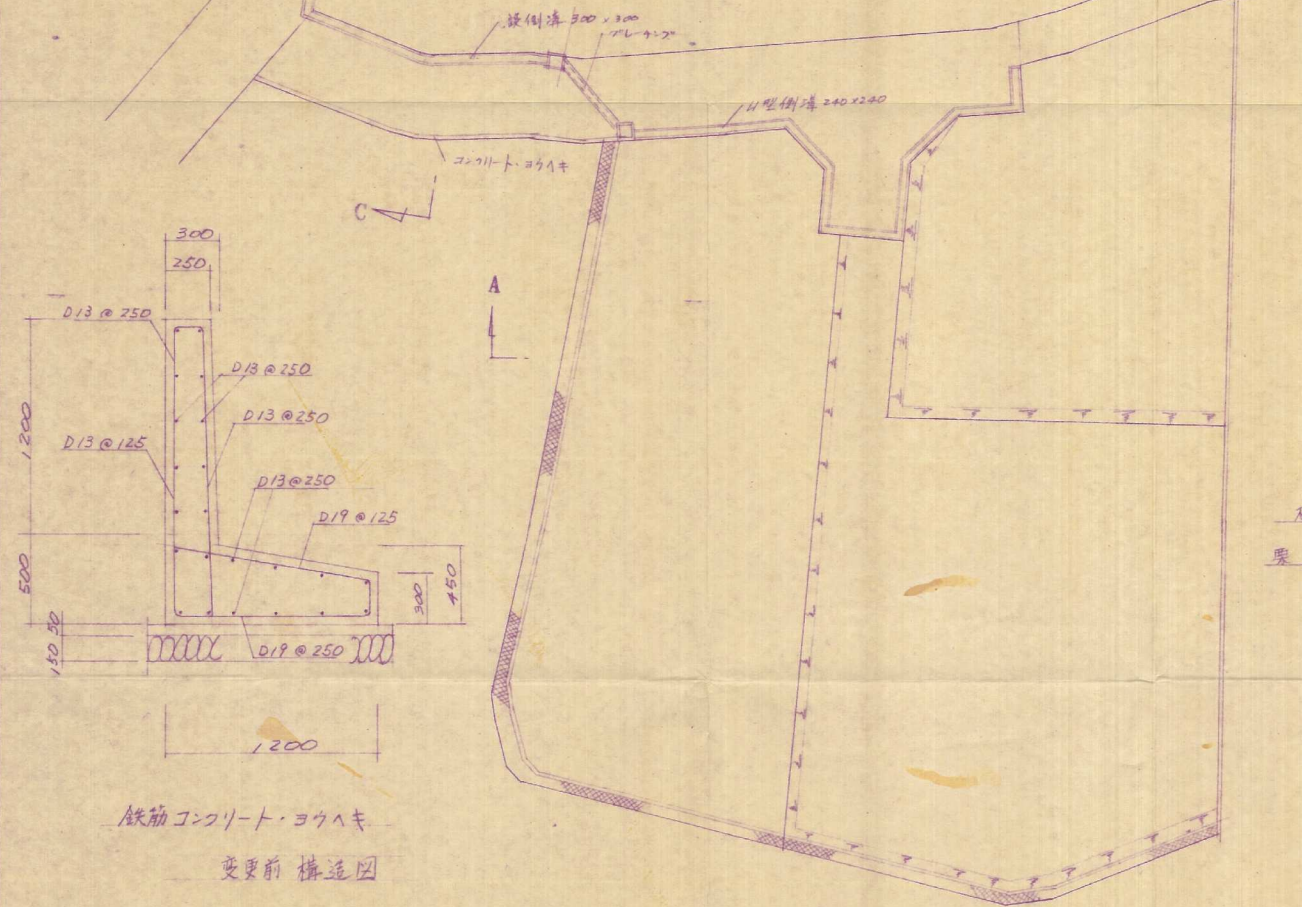

現況図

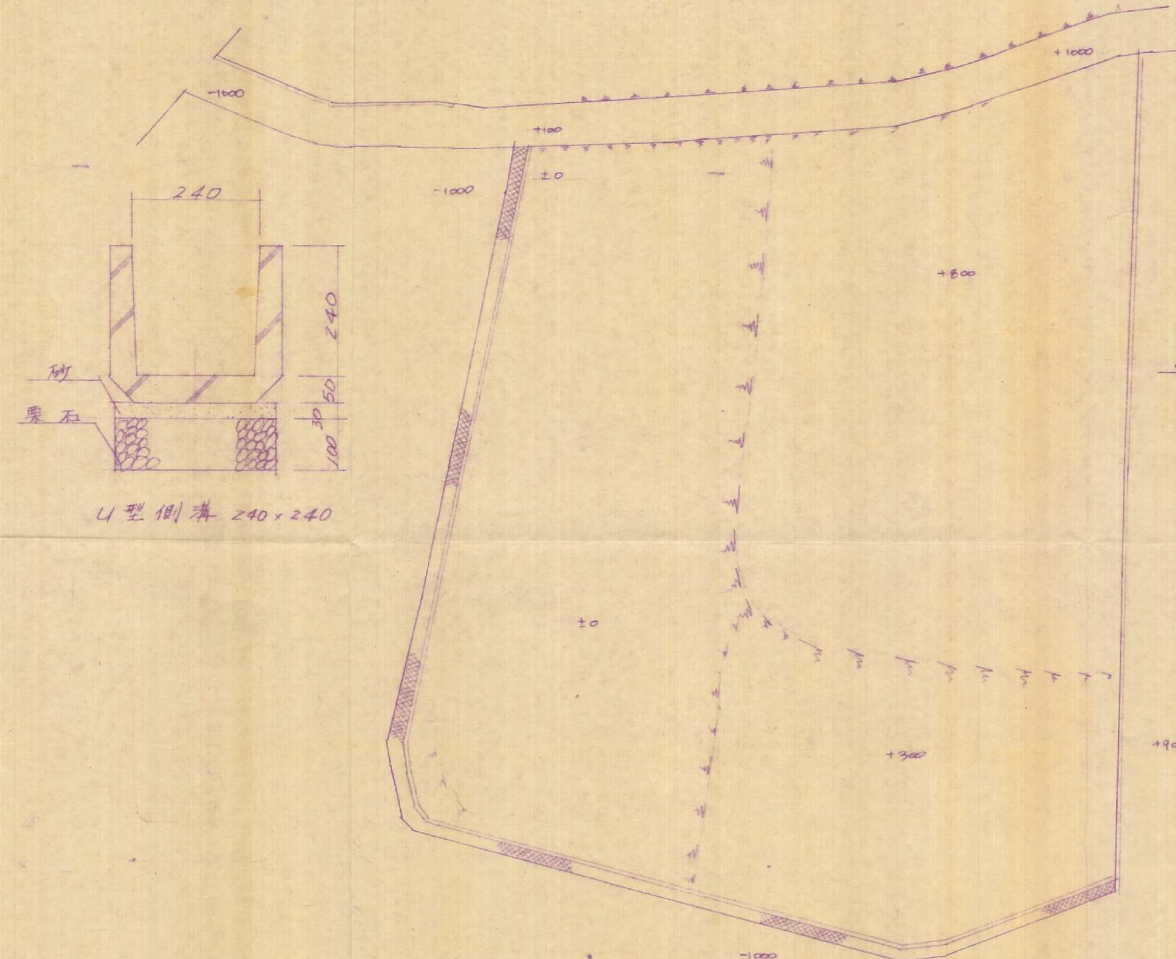

変更後 構造図

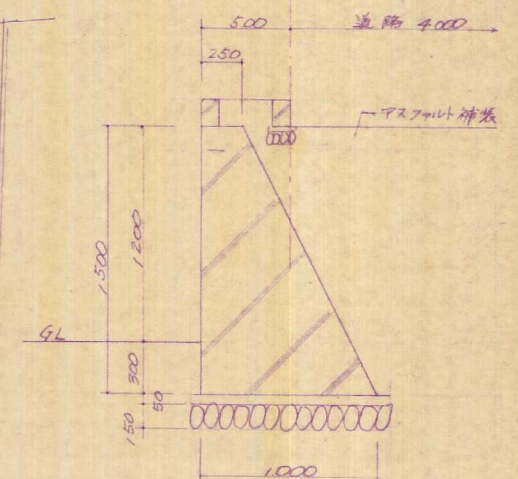

計画断面図



工事名			
図名			
作図	年月日	縮尺	図番
訂正	年月日		
訂正	年月日		
所長	武一級建築設計事務所 北九州市八幡西区青山三丁目14 ☎ (093) 641-0839 力 武 正 勝		
監理者	1級建築士建設大臣登録第 132258号 1級建築士事務所福岡県知事登録第 1-8064号 武一級建築設計事務所 遠藤善久		