


竣工平面図

$$S = \frac{1}{250}$$

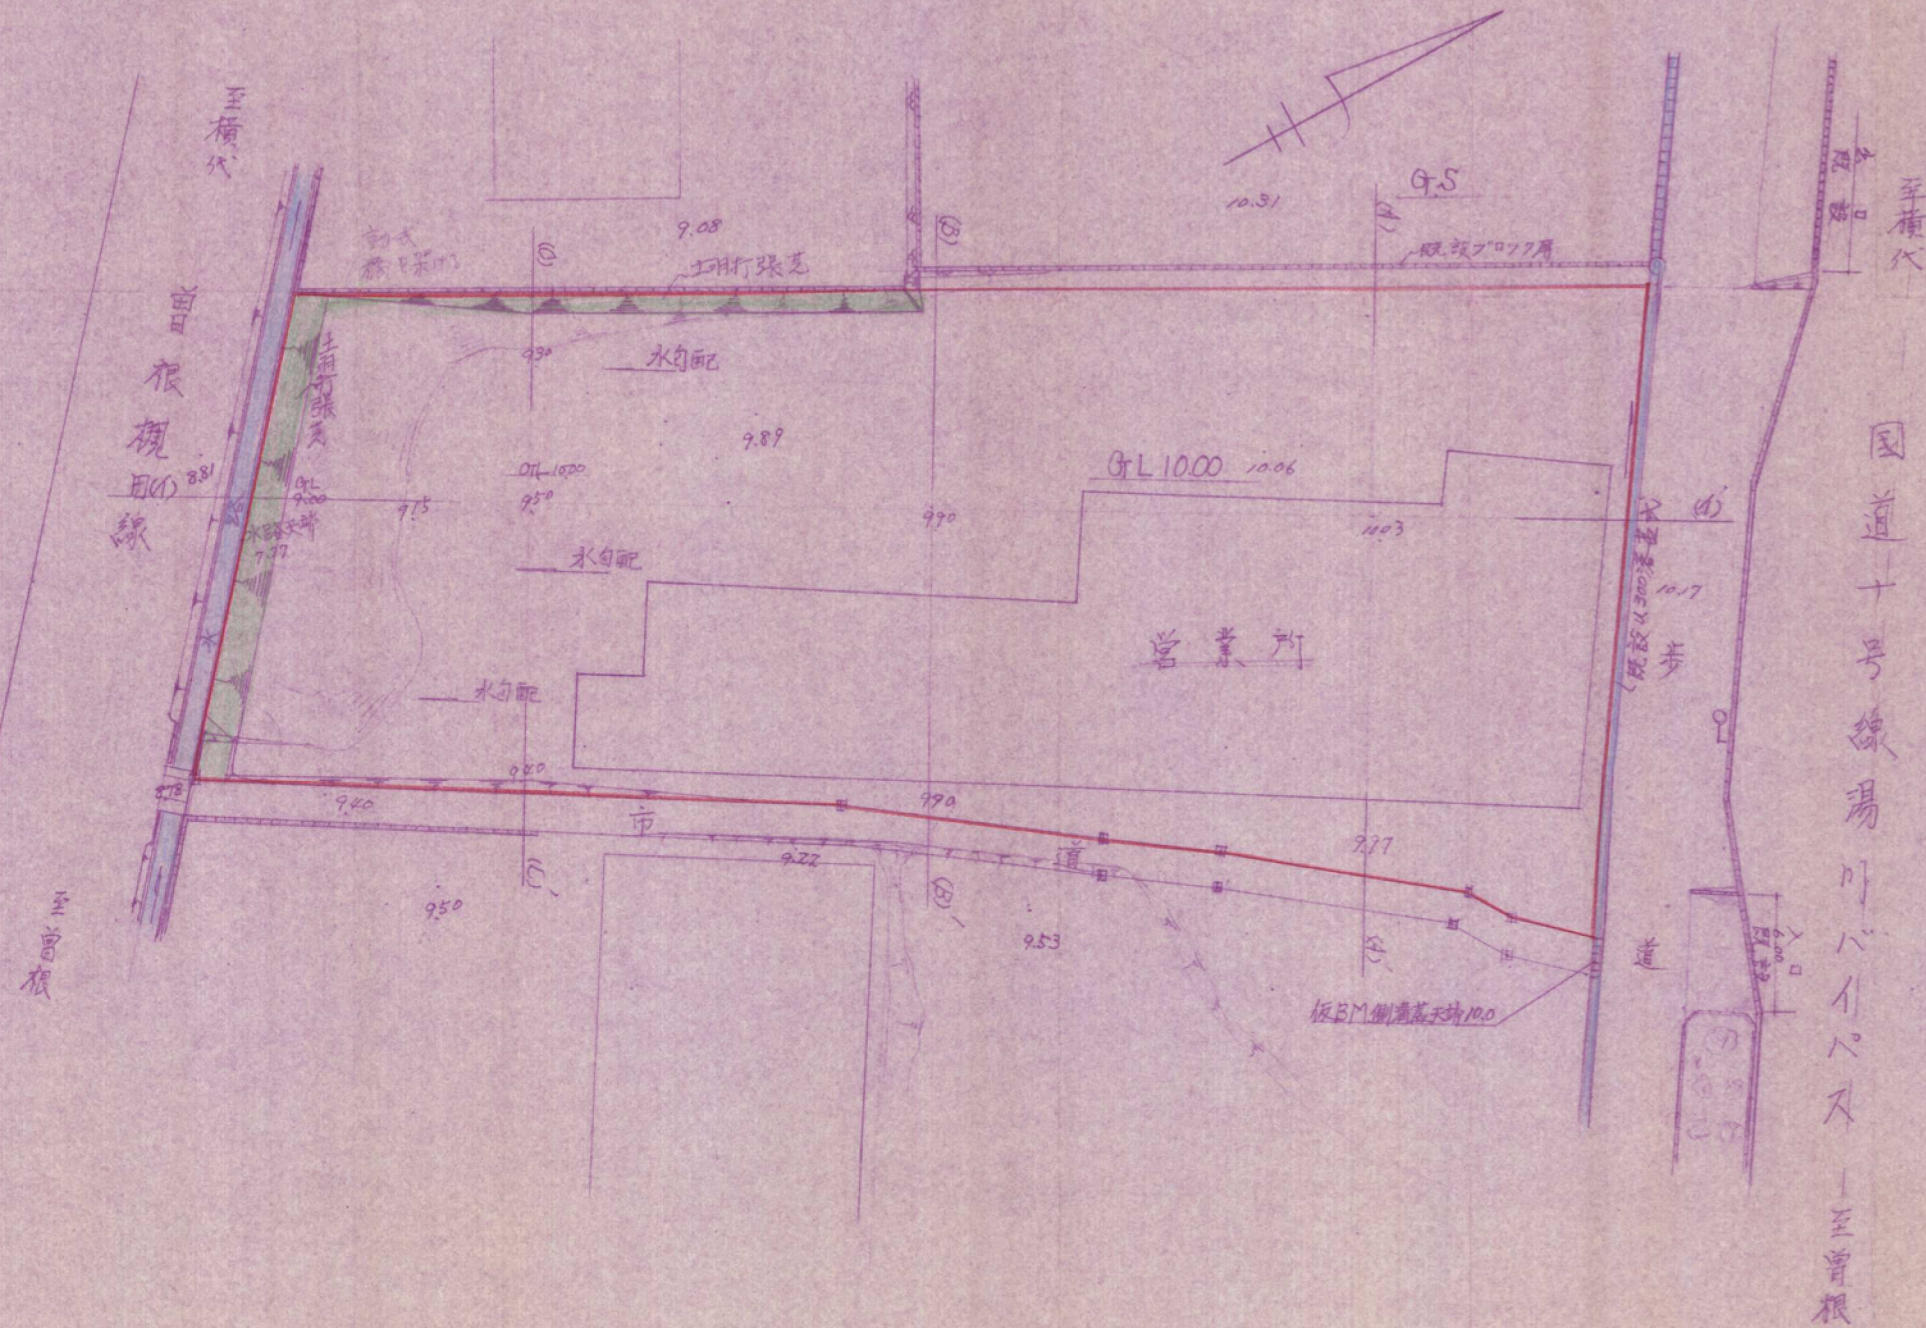

61-41

図名	竣工平面図
場所	小倉南区長野本町2丁目
作成者	松本設計事務所 二級土木建築士 長松 博 TEL 921-001