


# 竣工平面图

1/200

61-19 1/11

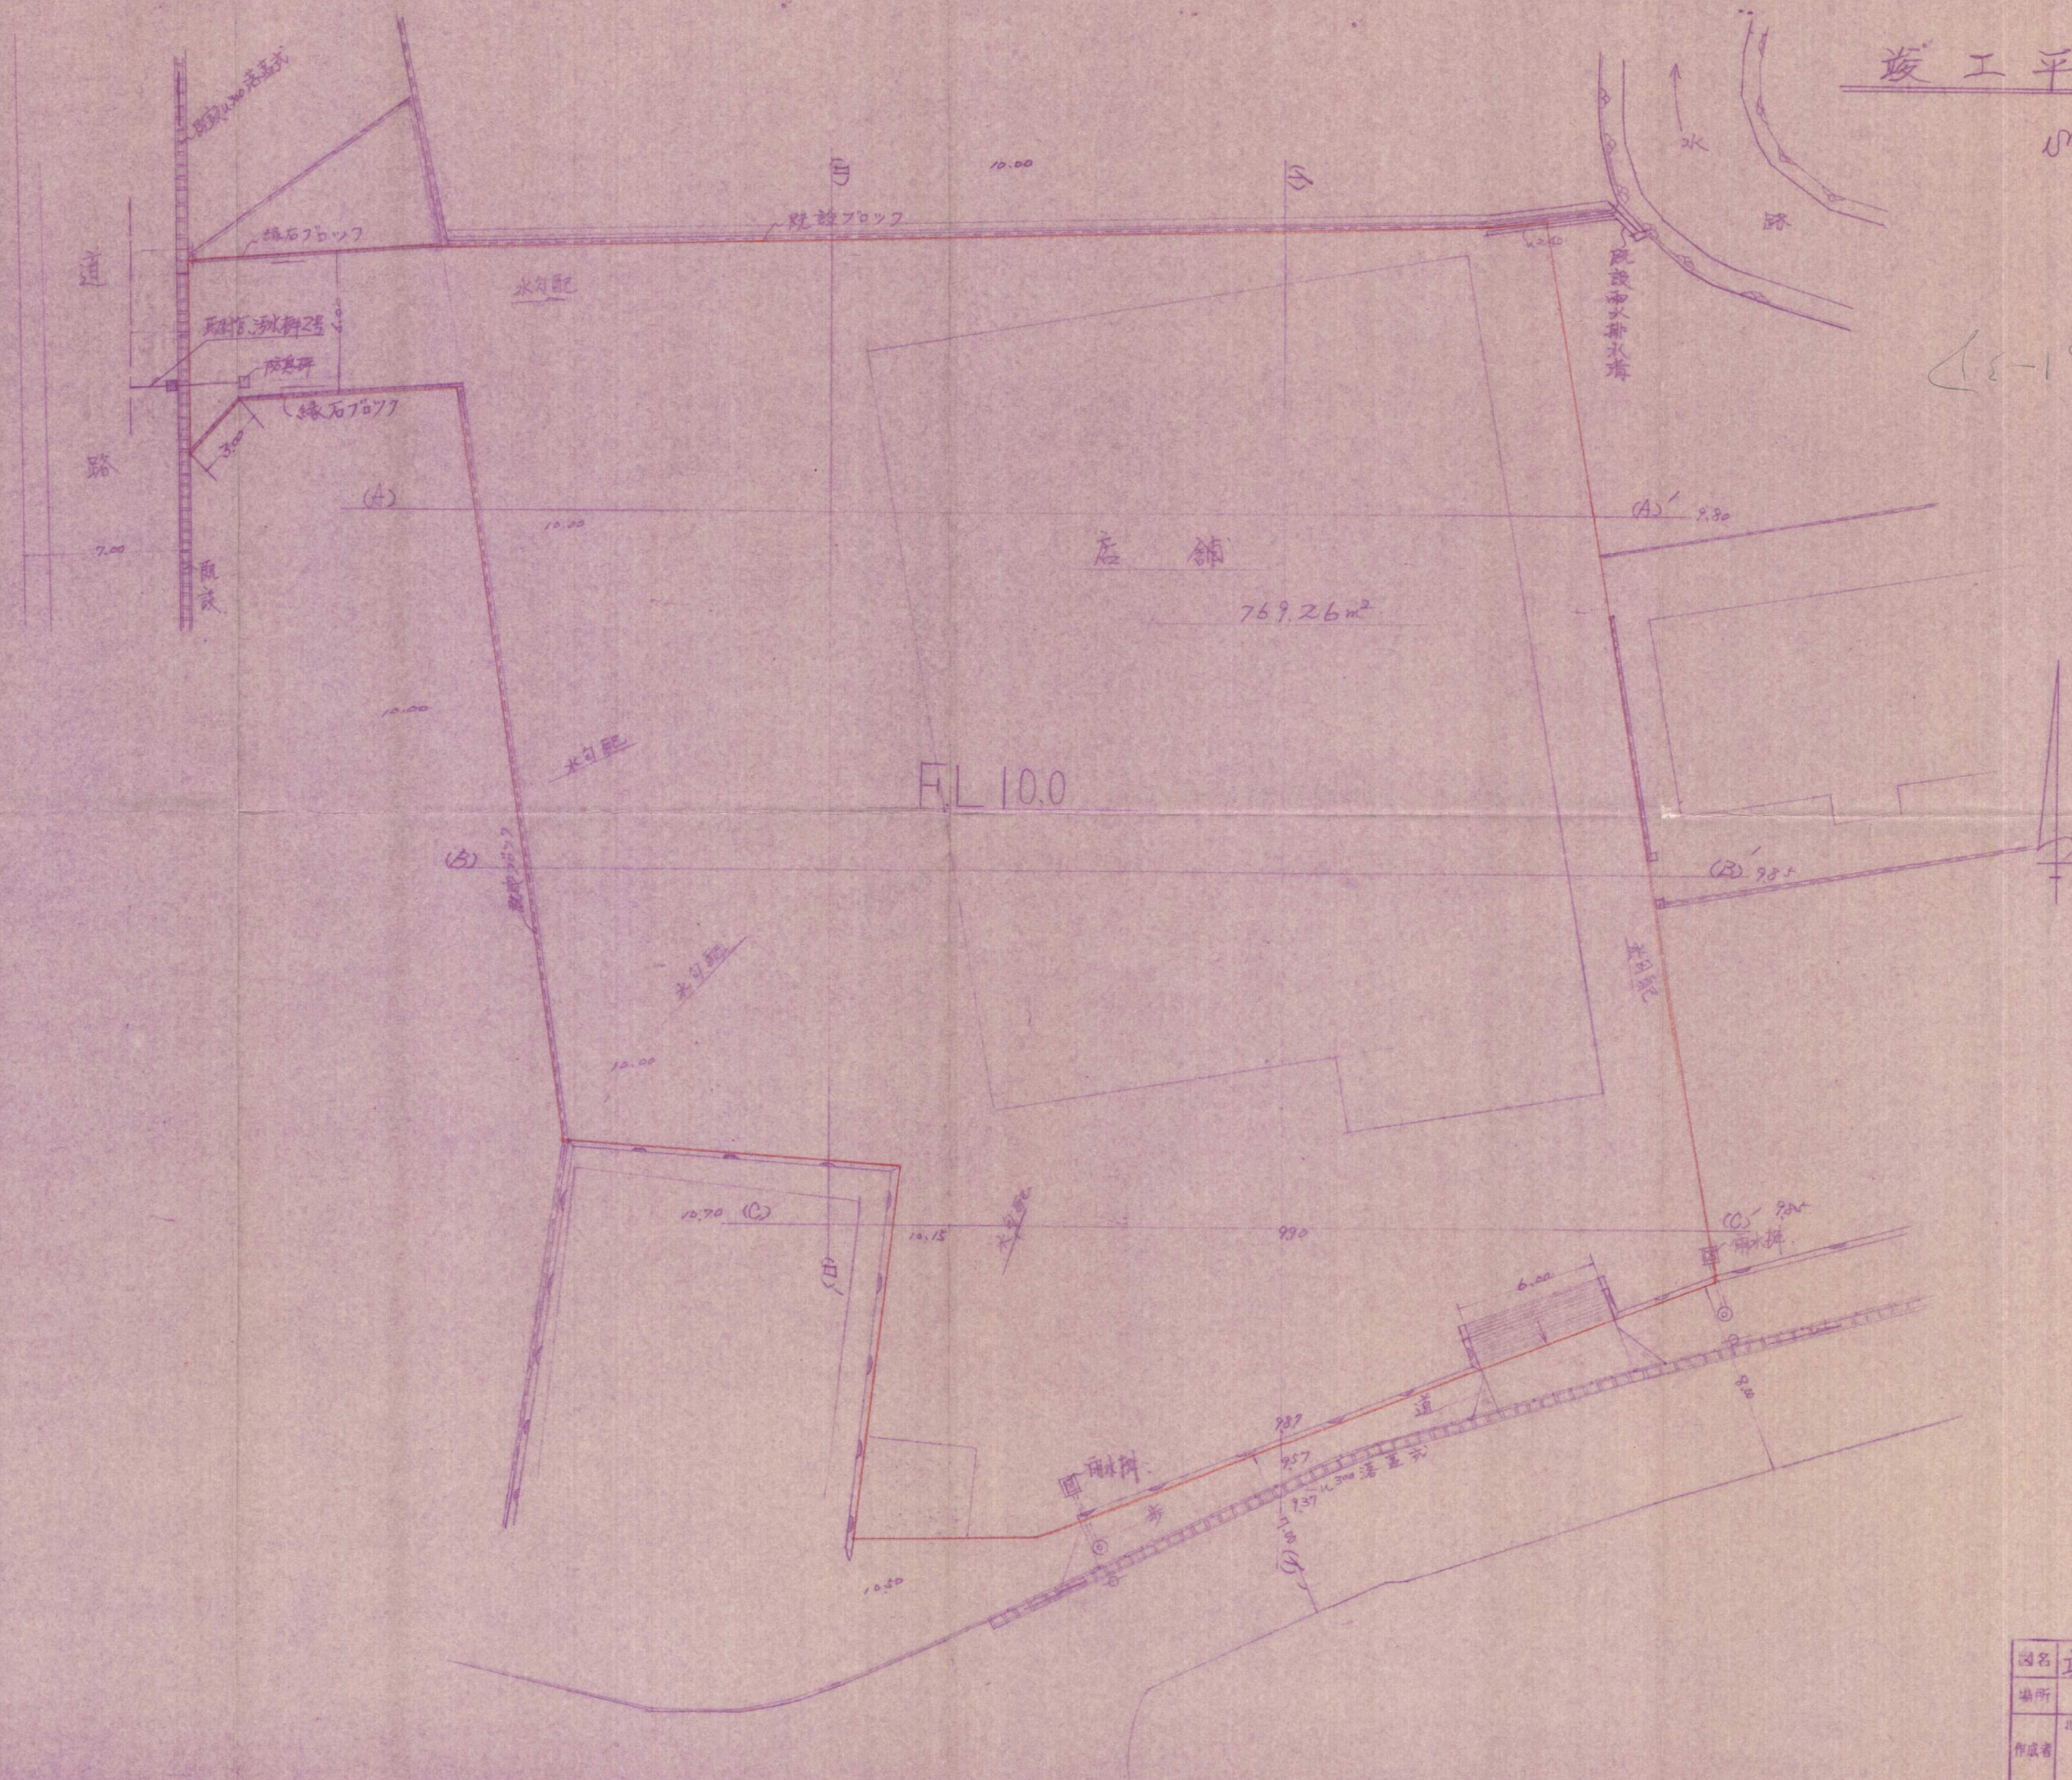

図名	竣工平面图
場所	小倉南区大字志井
作成者	北九州市小倉南区北方二丁目20-1 長松設計事務所 二級土木建築士 長松 〒81-0210