


土地利用計画図

S = 1:250

× 建築確認申請時排水溝の位置を変更
(配時点での予定(あります))
文・宅地内の排水工は建築時に施工するものとする。

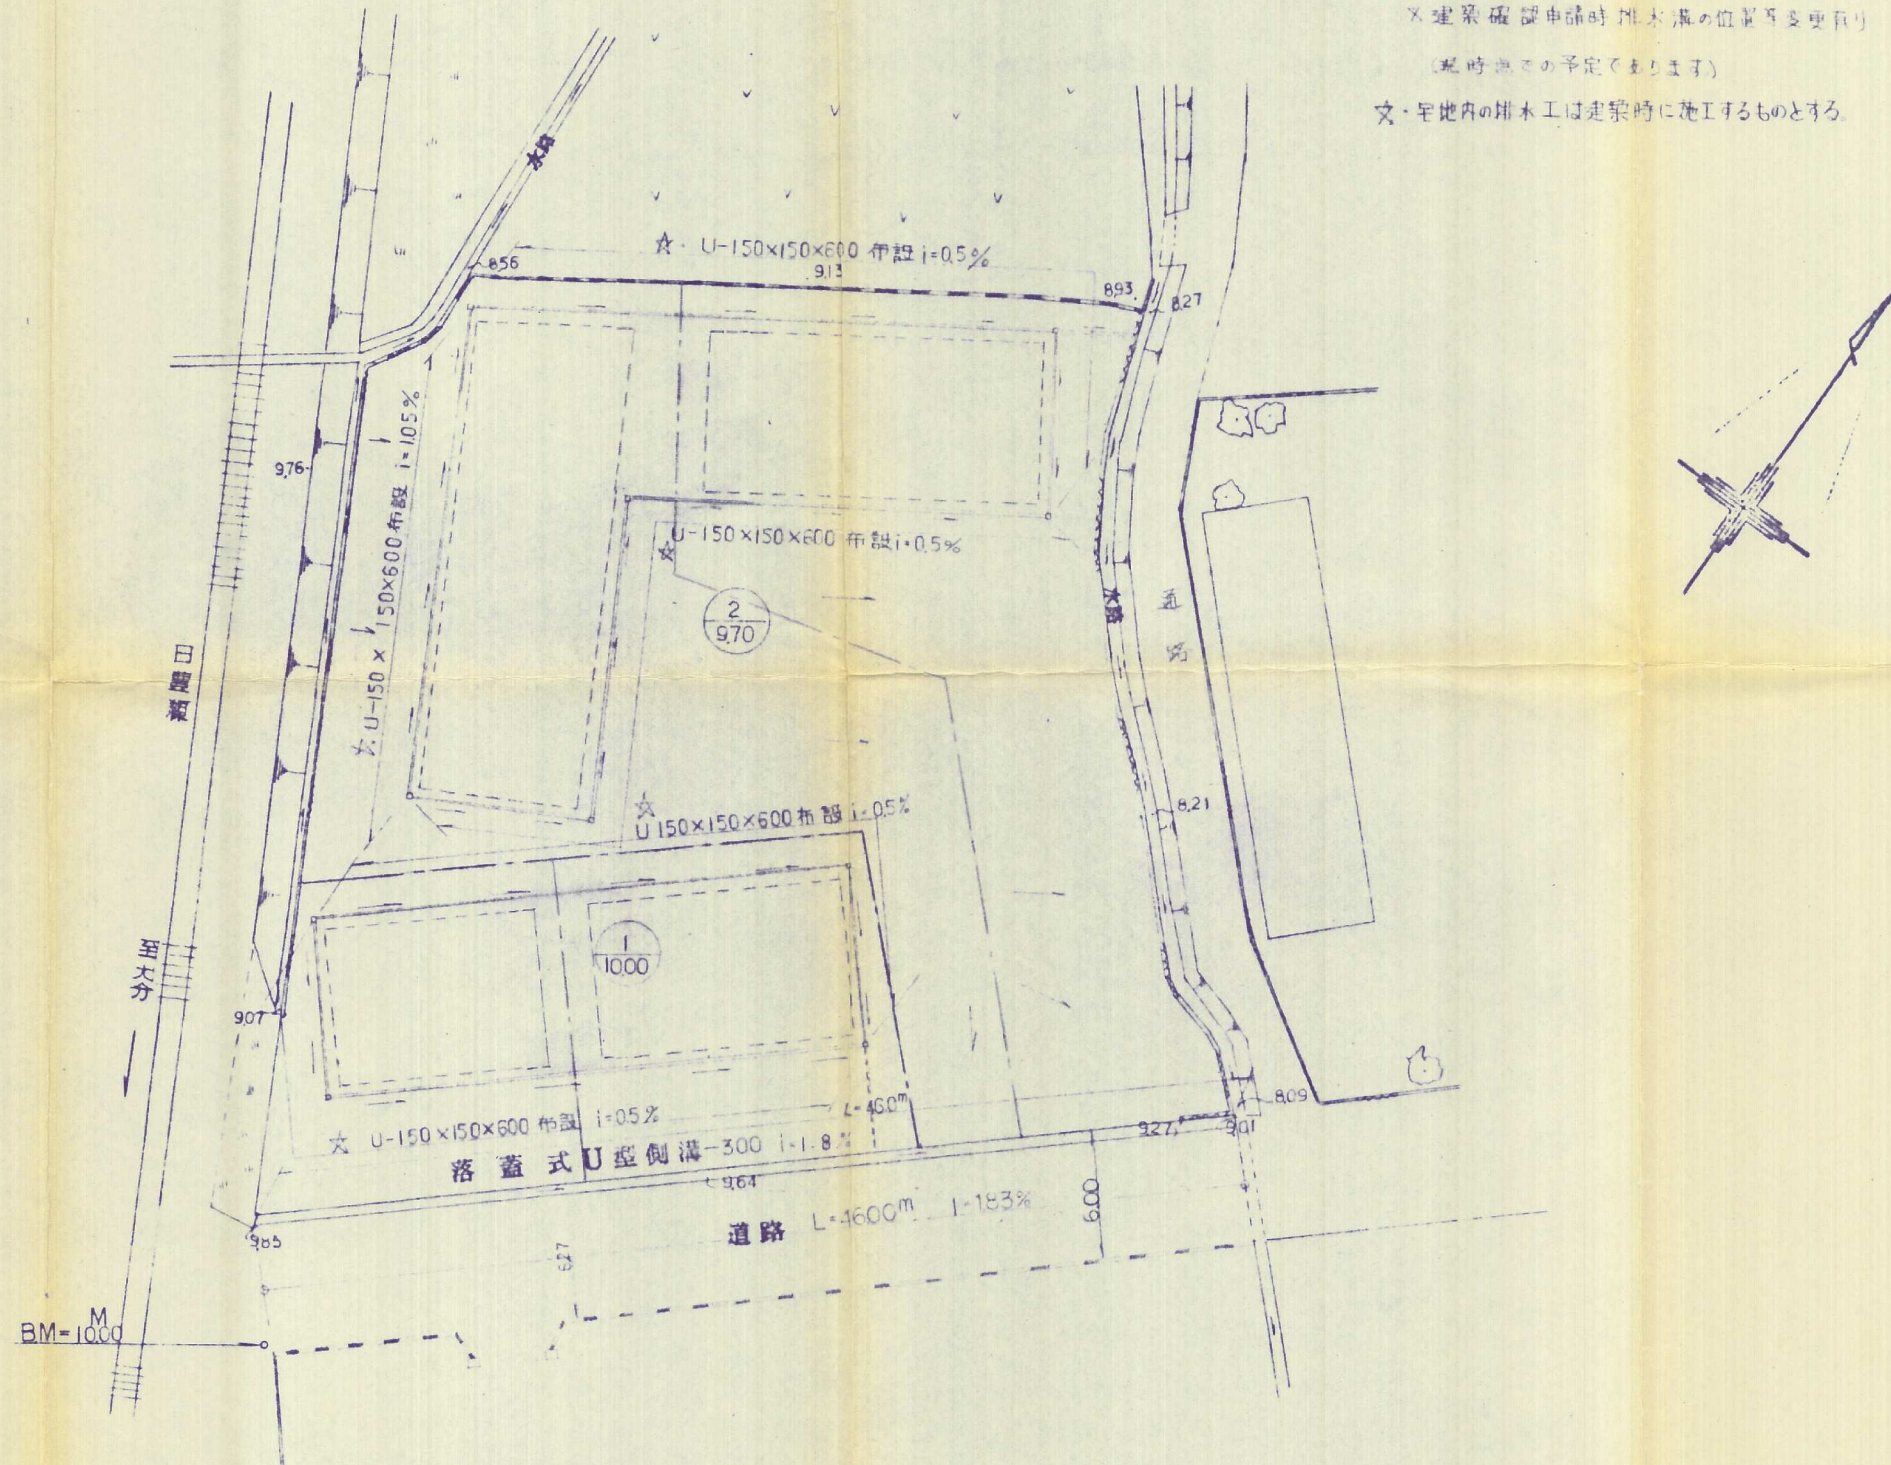

完了申請

土地利用図(竣工)