


小倉南区大字石田 173-1 175 外 土地利用計画 (工竣工)

$S = 1,250$

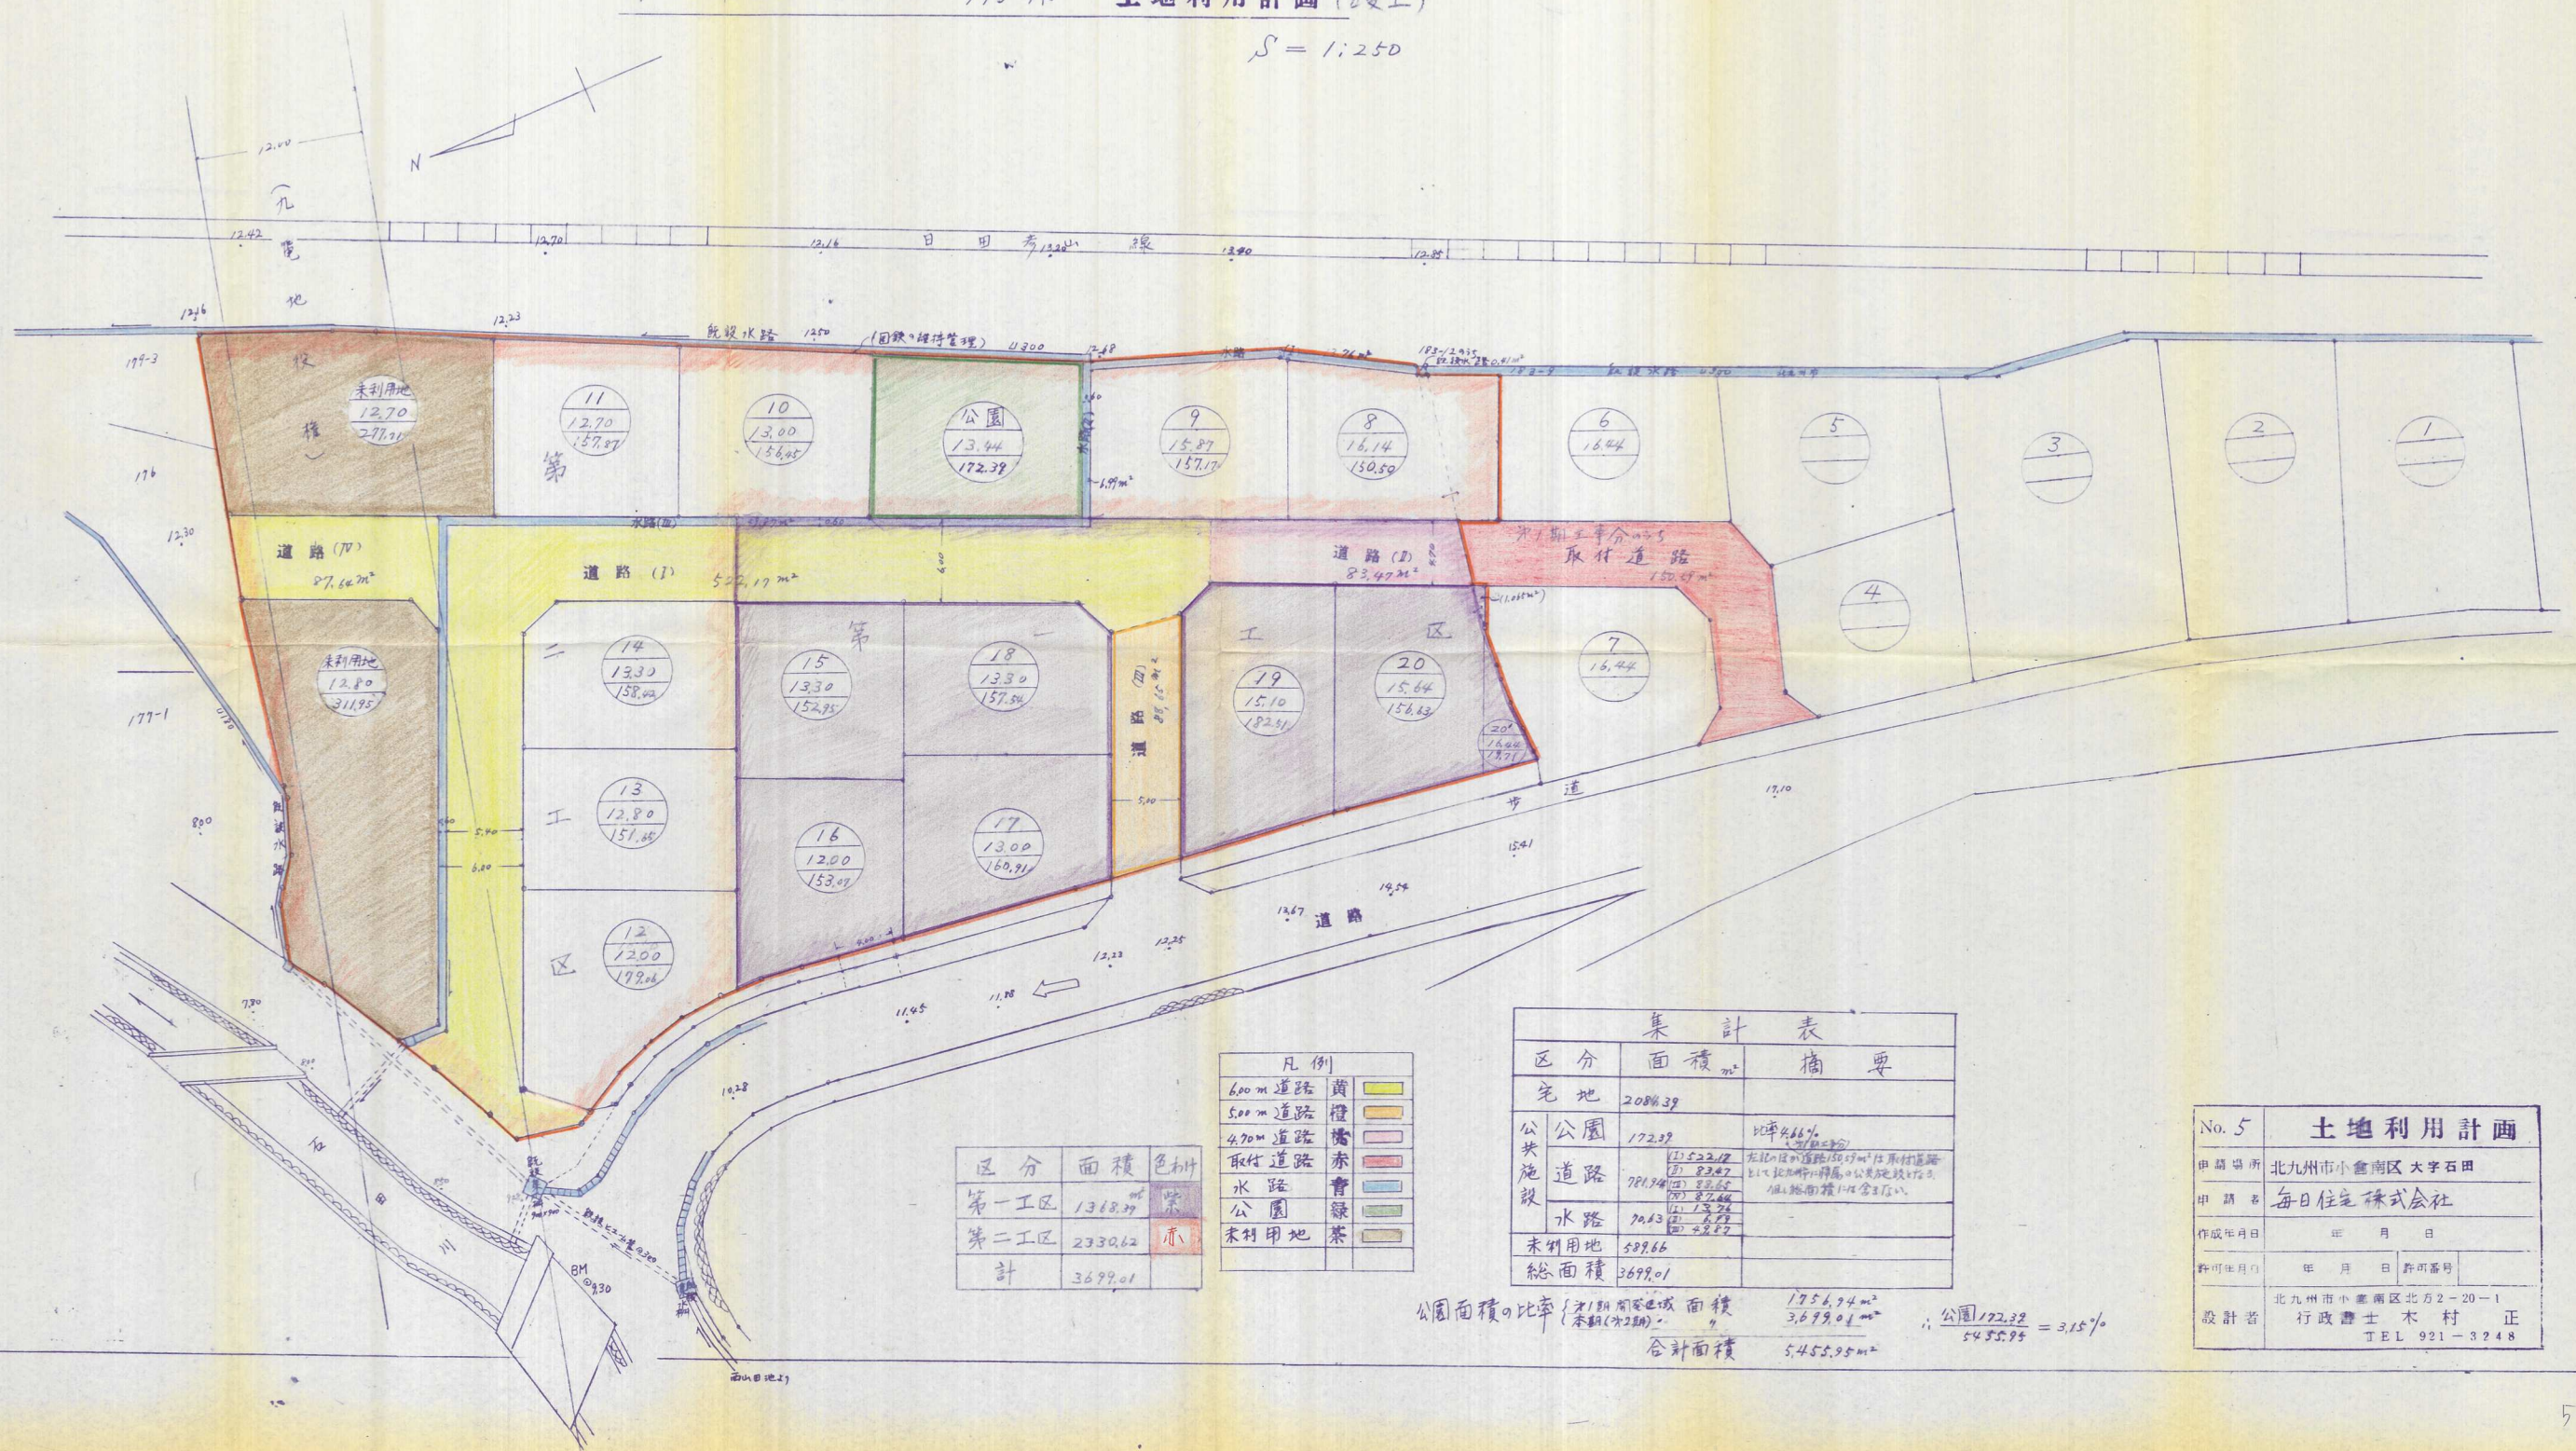

凡例	
6.00m 道路	黄
5.00m 道路	橙
4.70m 道路	赤
取付道路	青
水路	緑
公園	緑
未利用地	茶

区分	面積	色別
第一工区	1368.39	茶
第二工区	2330.62	赤
計	3699.01	

区分	面積	摘要
宅地	2086.39	
公園	172.32	比率4.66%
道路	781.34	(1) 522.12 (2) 83.62 (3) 82.60 (4) 82.60 (5) 13.22 (6) 6.99 (7) 2.22
水路	70.63	
未利用地	589.66	
総面積	3699.01	

公園面積の比率 (第一期開闢区域面積 1756.74m² / 本期(第二期) 3699.01m² / 合計面積 5455.75m²)
 $\therefore \text{公園} 172.32 = 3.15\%$

No. 5	土地利用計画
申請場所	北九州市小倉南区 大字石田
申請者	毎日住宅株式会社
作成年月日	年 月 日
許可年月日	年 月 日 許可番号
設計者	北九州市小倉南区北方2-20-1 行政書士 木村 正 TEL 921-3248