


造成竣工平面図 $s=1/250$

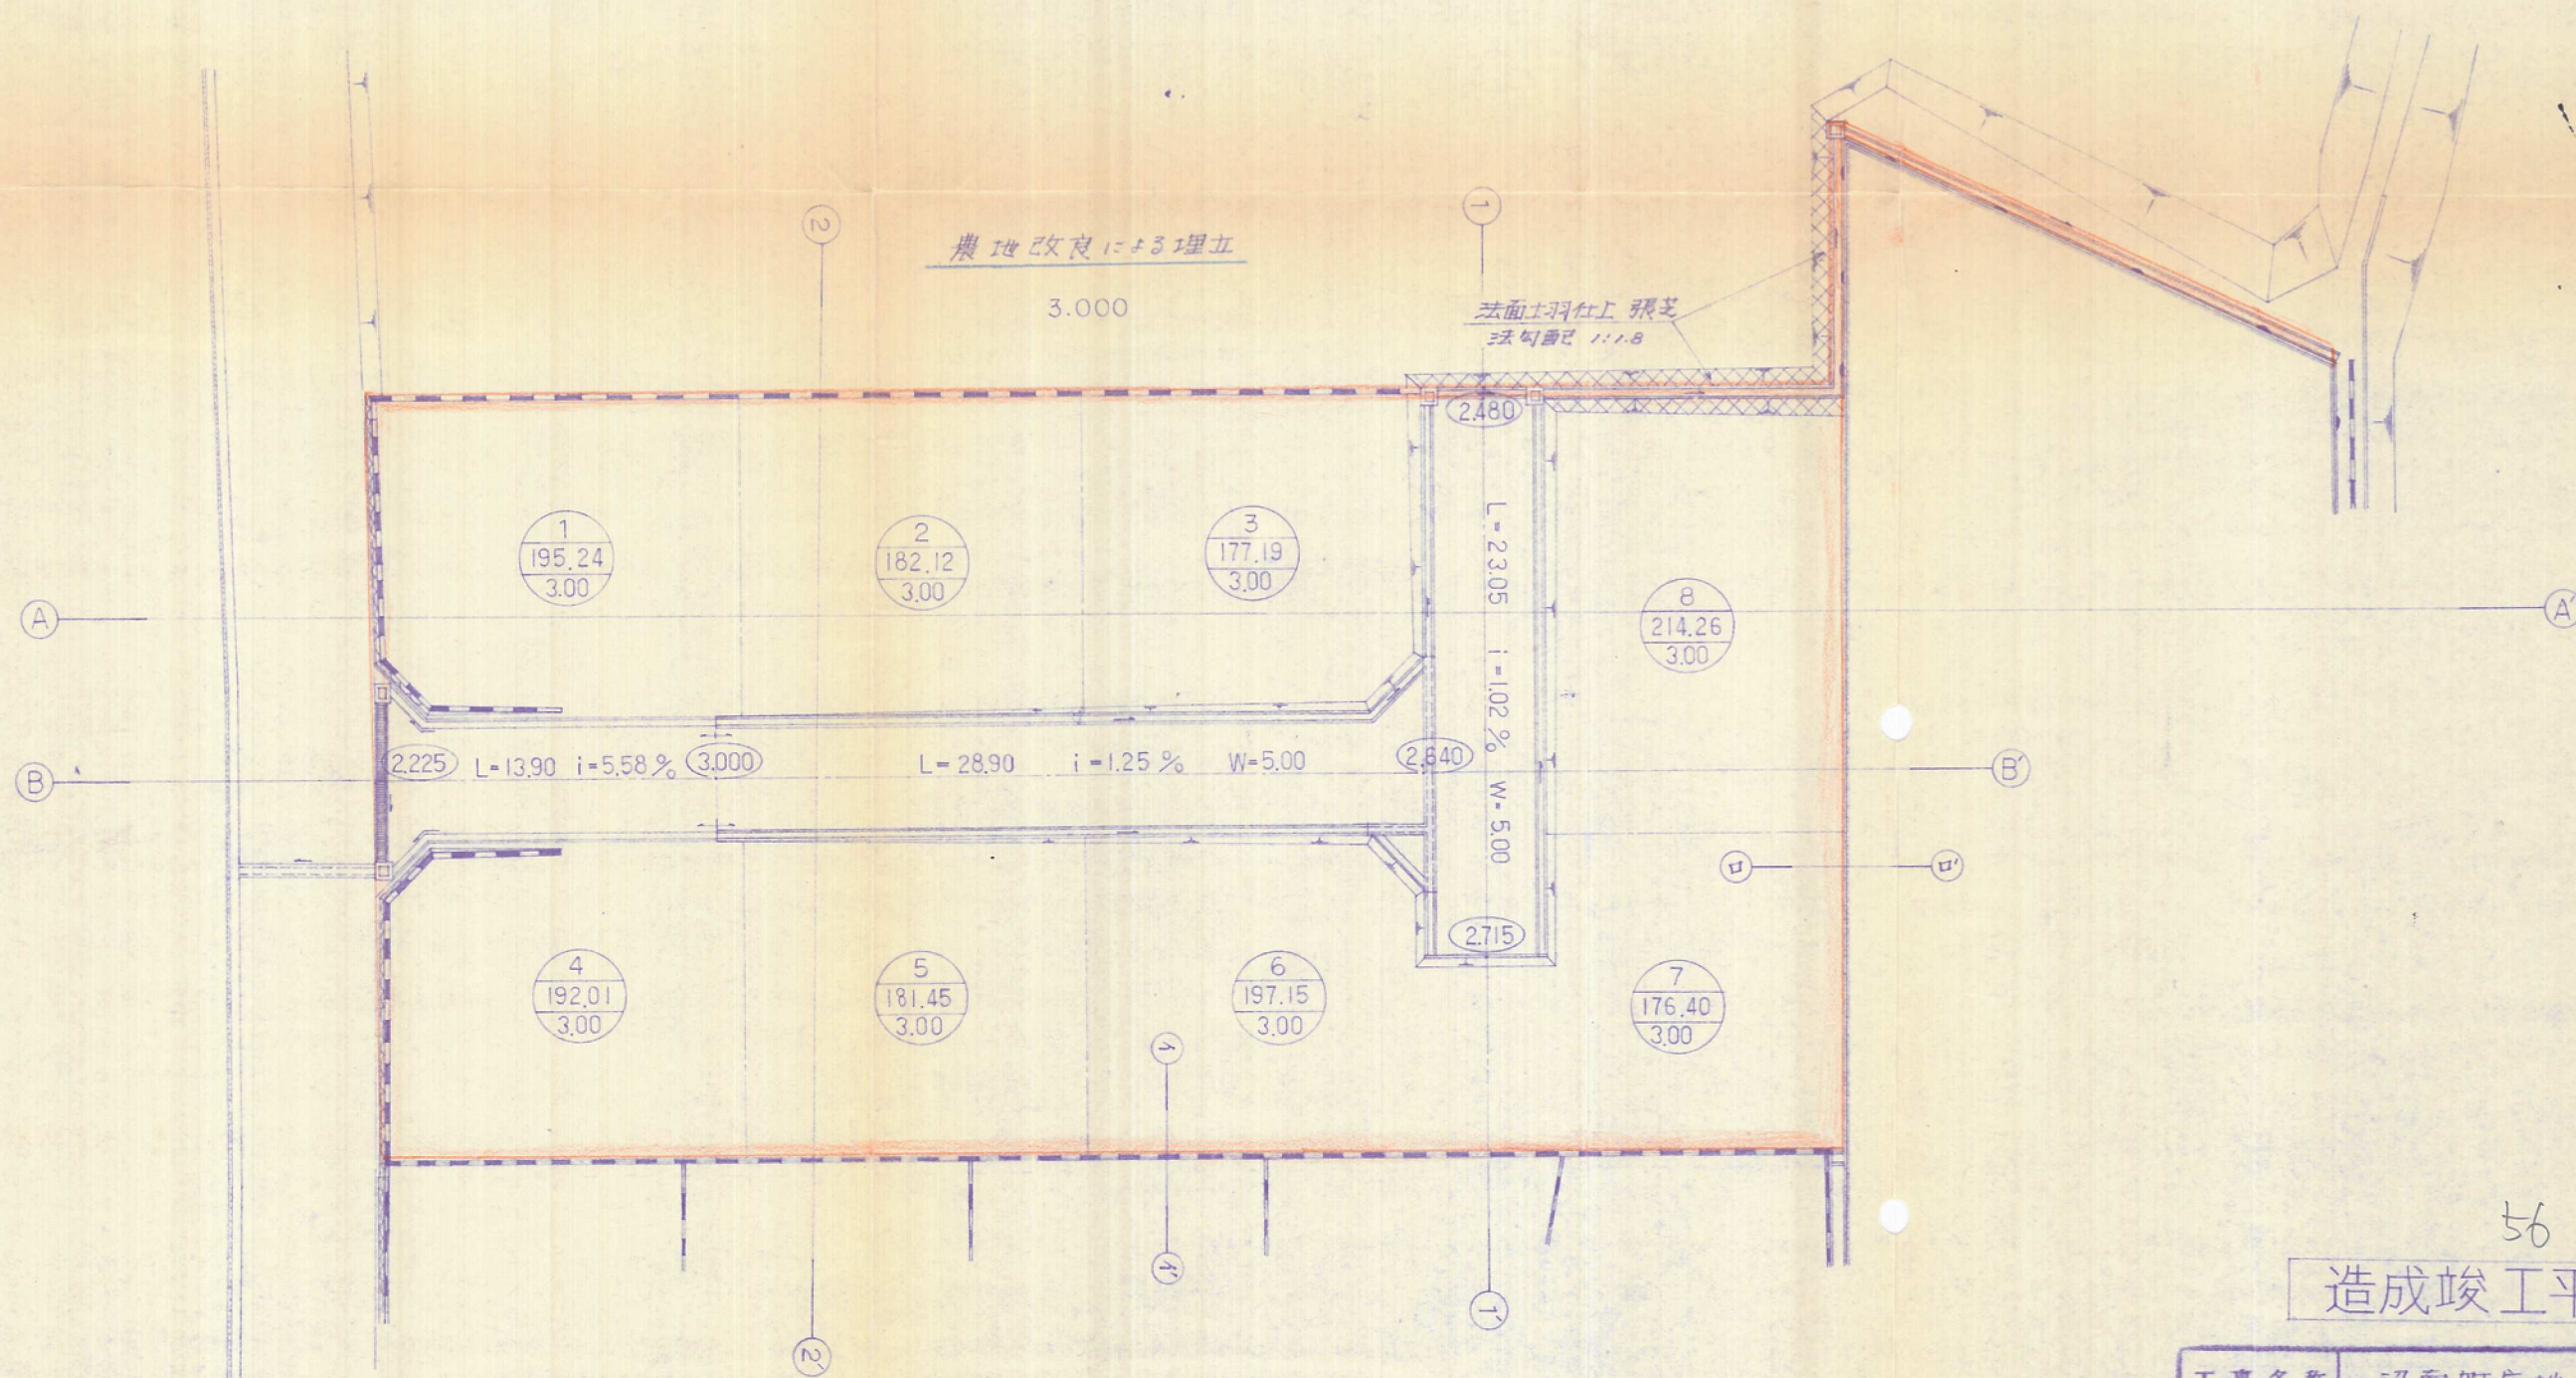

56-23

造成竣工平面図

工事名称	沼南町宅地造成工事		
事業主	福岡ホームビルダー事業協同組合		
工事場所	北九州市小倉南区沼南町2丁目88-1外		
図面名称		縮尺	1/250
作成年月日	昭和56年12月	日	図 登
上村 事務所 開発設計・建築設計 土地家屋調査士 北九州市八幡区中央1丁目3-11号 TEL 661-3581~2			