
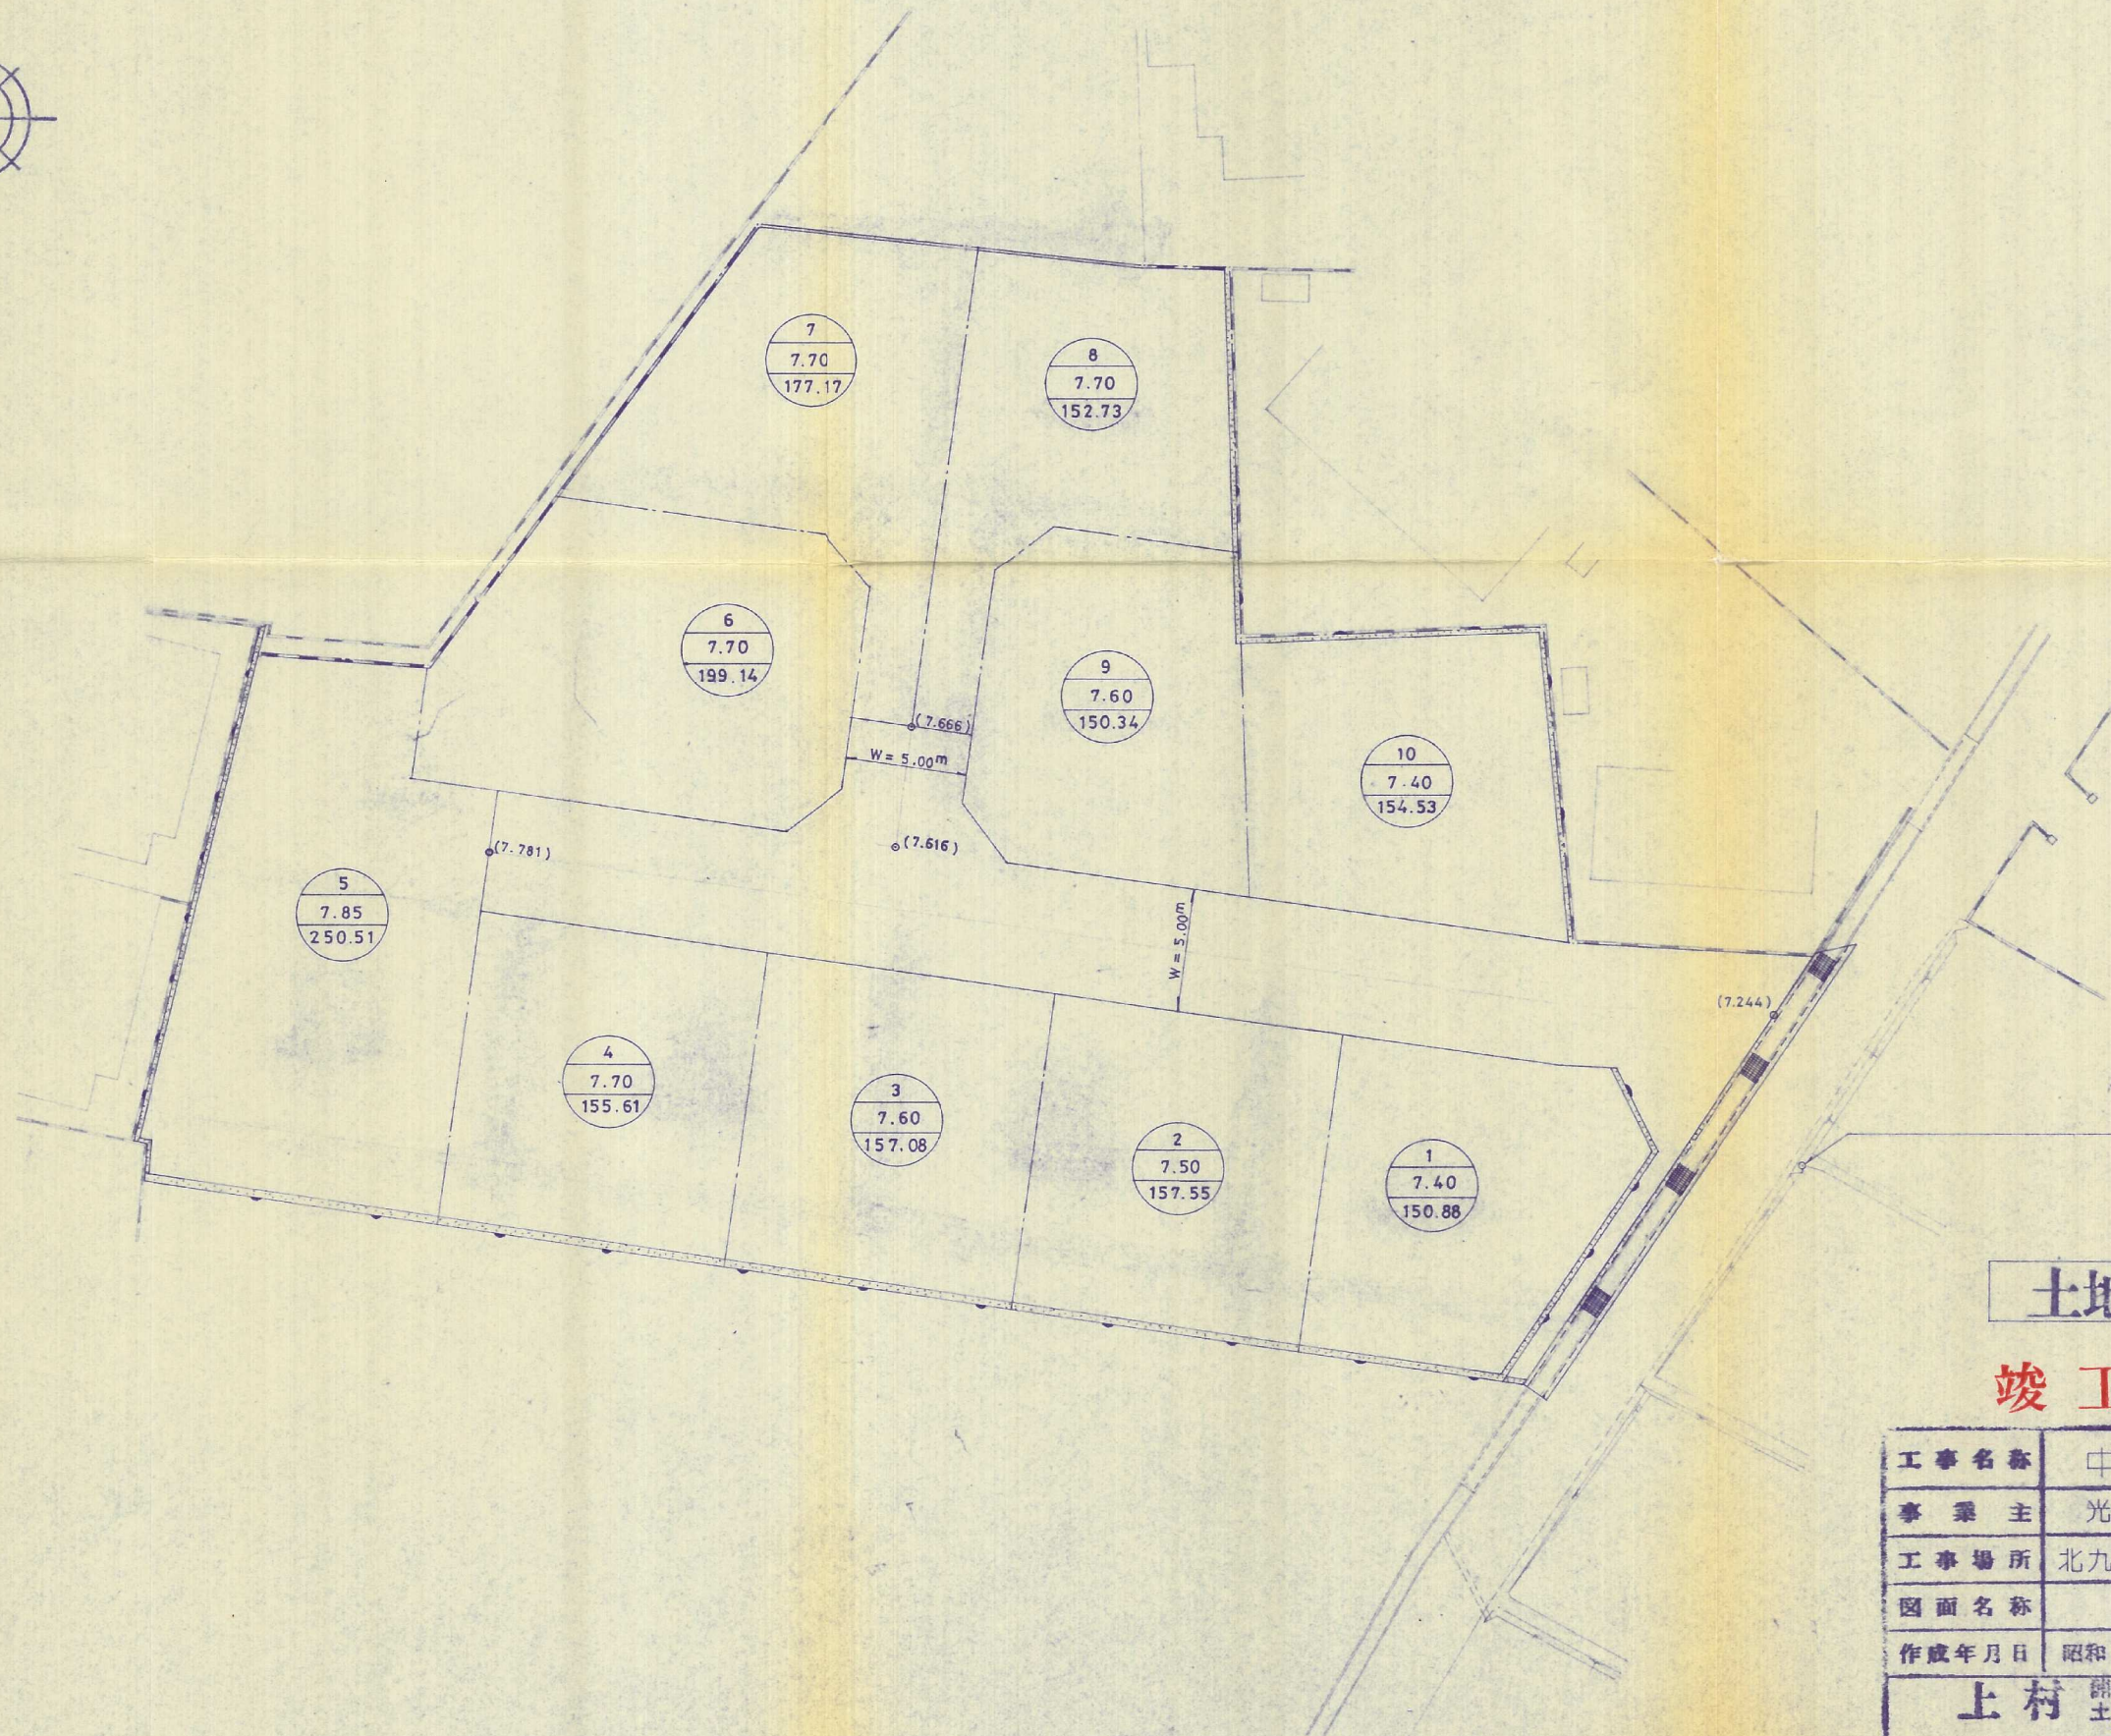


土地利用計画図

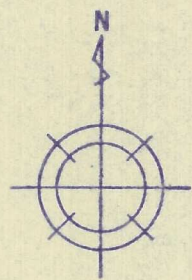

土地利用計画図

竣工申請図 61-28

工事名称	中吉田団地造成工事		
事業主	光洋ハウス工業株式会社		
工事場所	北九州市小倉南区中吉田3丁目		
図面名称	図尺	1:250	
作成年月日	昭和61年8月	日	図番 NO.5
上村 事務所			
<small> 測量設計・建築設計 土地測量調査士 北九州市八幡区中央1丁目3-11番 TEL 661-3581~2 </small>			