



# 竣工平面図 S=1/200

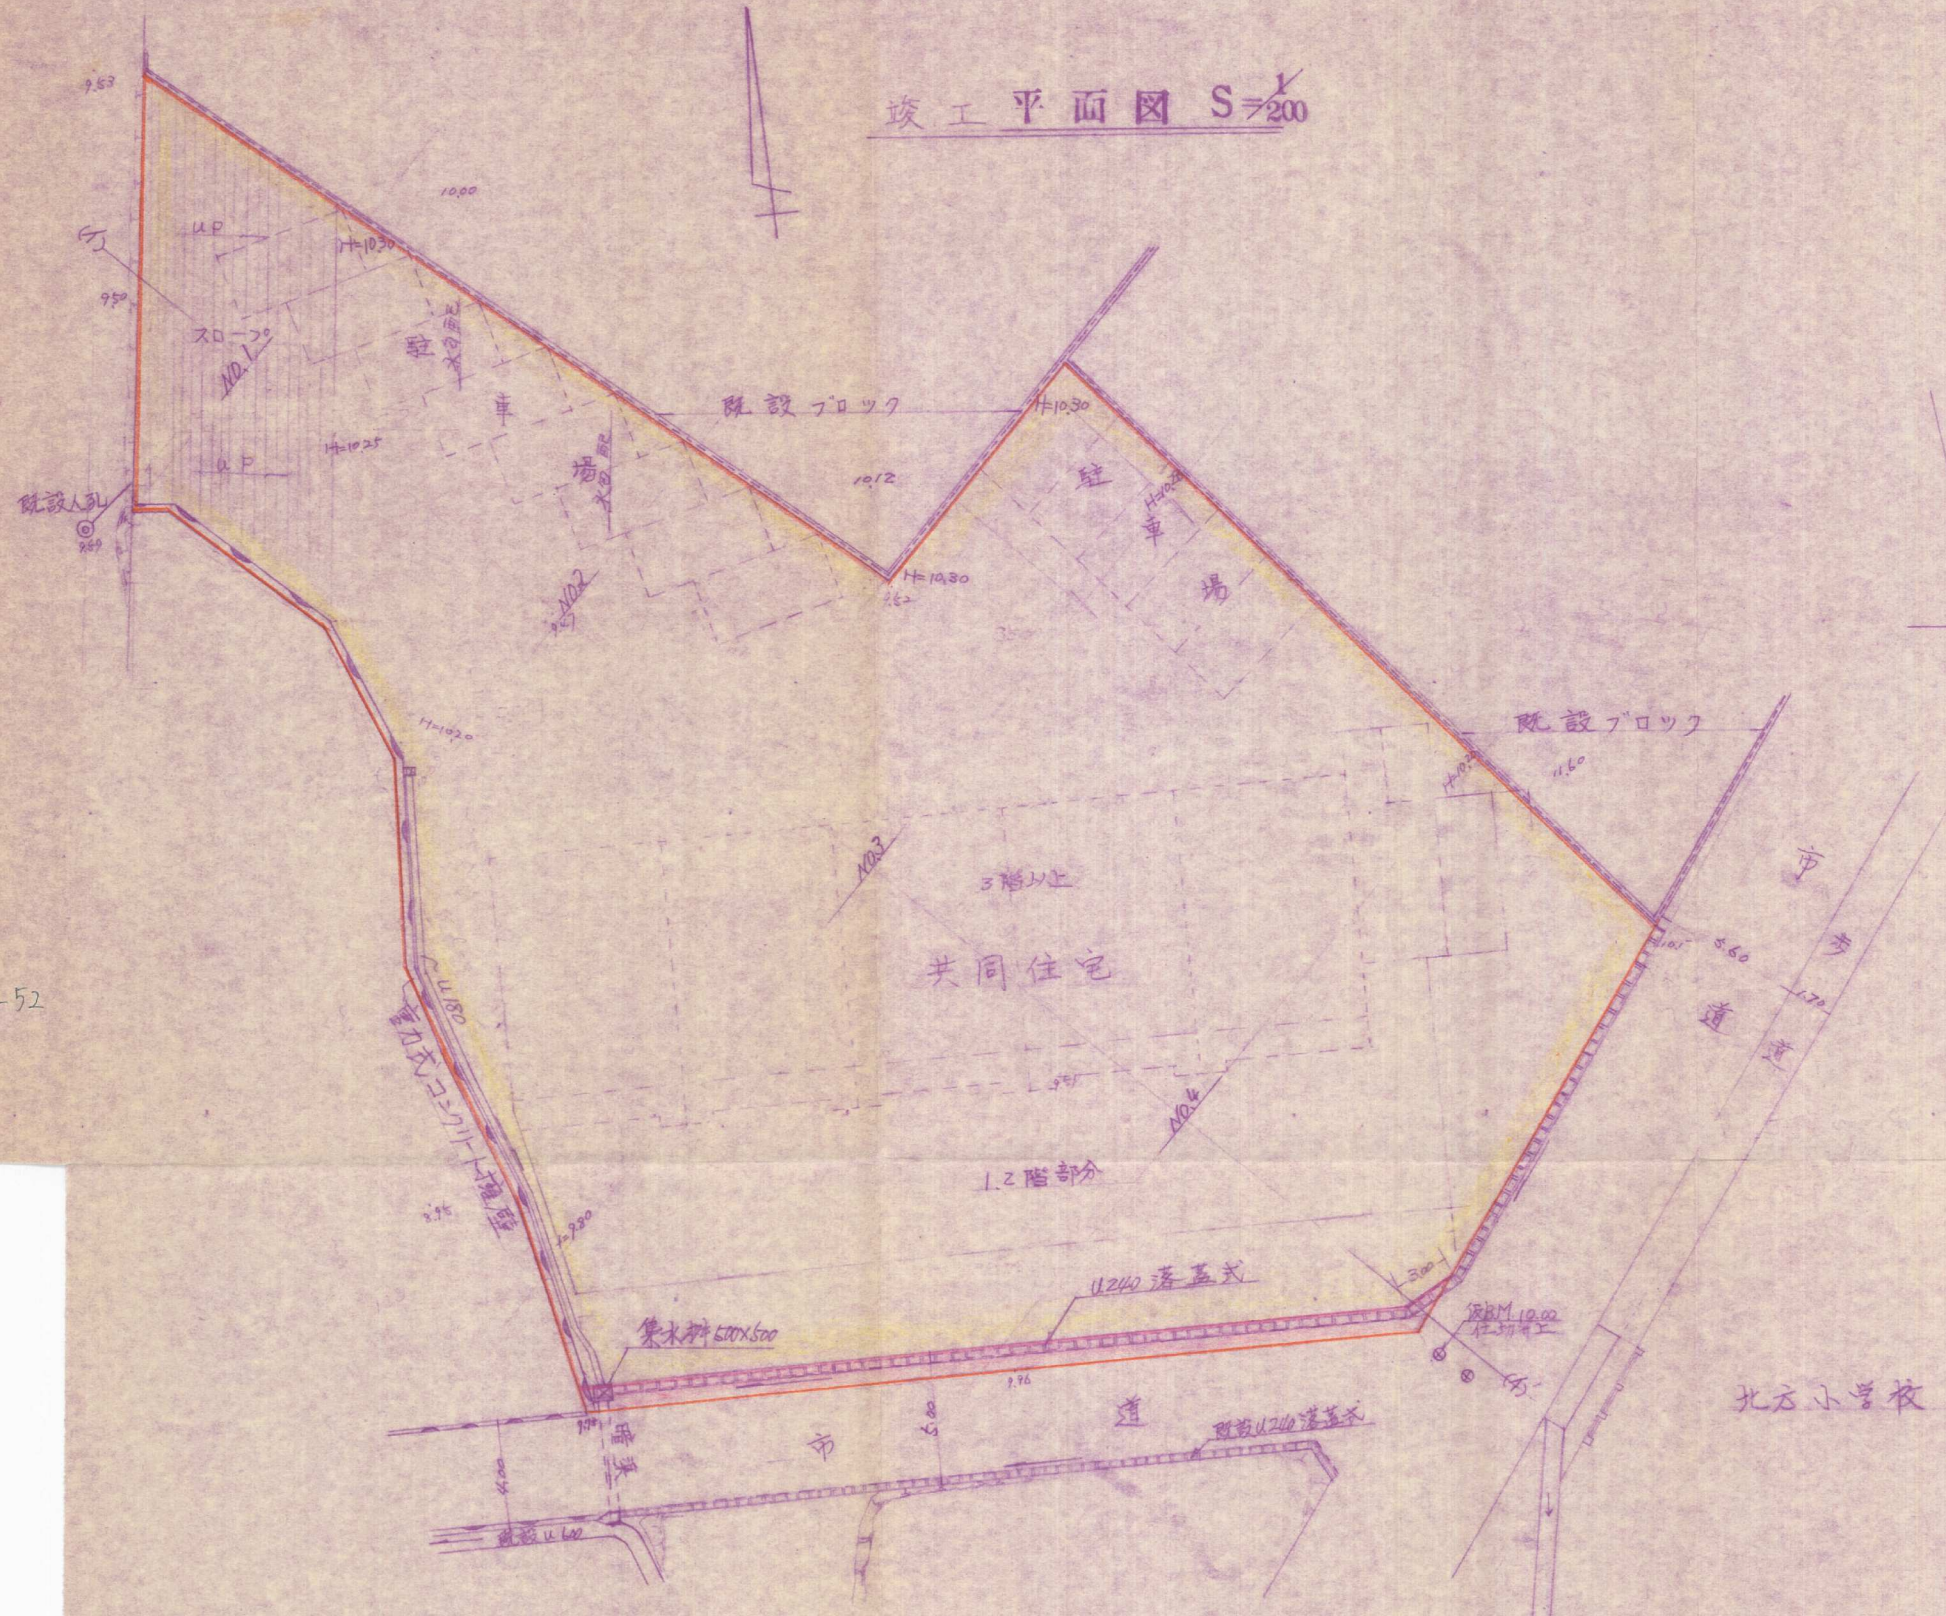

## 公共施設求積図 S=1/200

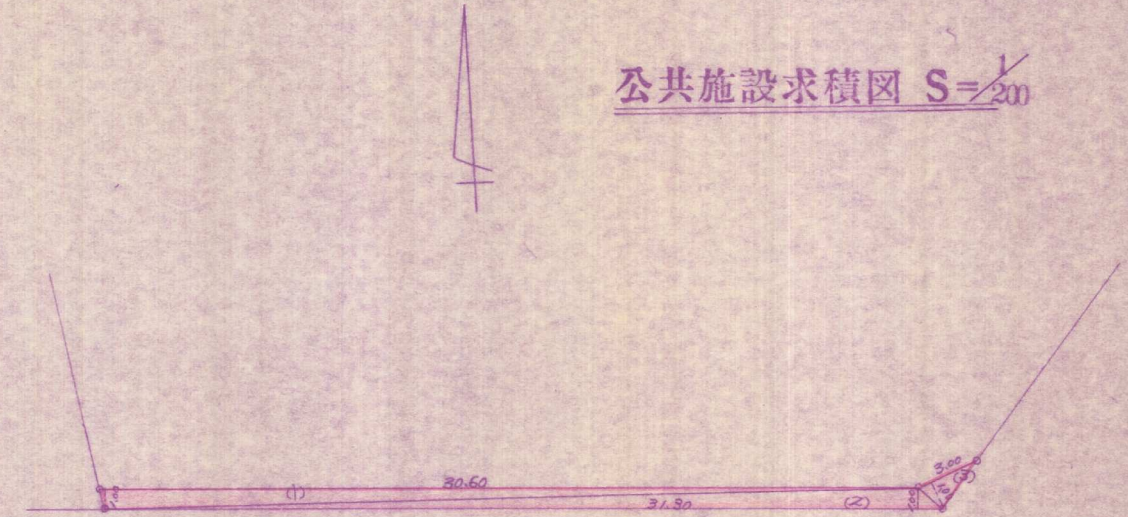

求積表

(1)	1.00	X	30.60	30.60
(2)	1.00	X	31.30	31.60
(3)	1.00	X	3.00	3.00
計				65.20
1/2				32.60 m <sup>2</sup>

56-52

作製年月日 昭和57年8月 日

図名	図示
場所	小倉南区下城野1丁目
作成者	北九州小倉南区北方二丁目30-1 長松設計事務 二級土木管理技士 長松 寛 TEL 921-0011