


造成排水竣工平面図

S=1/250

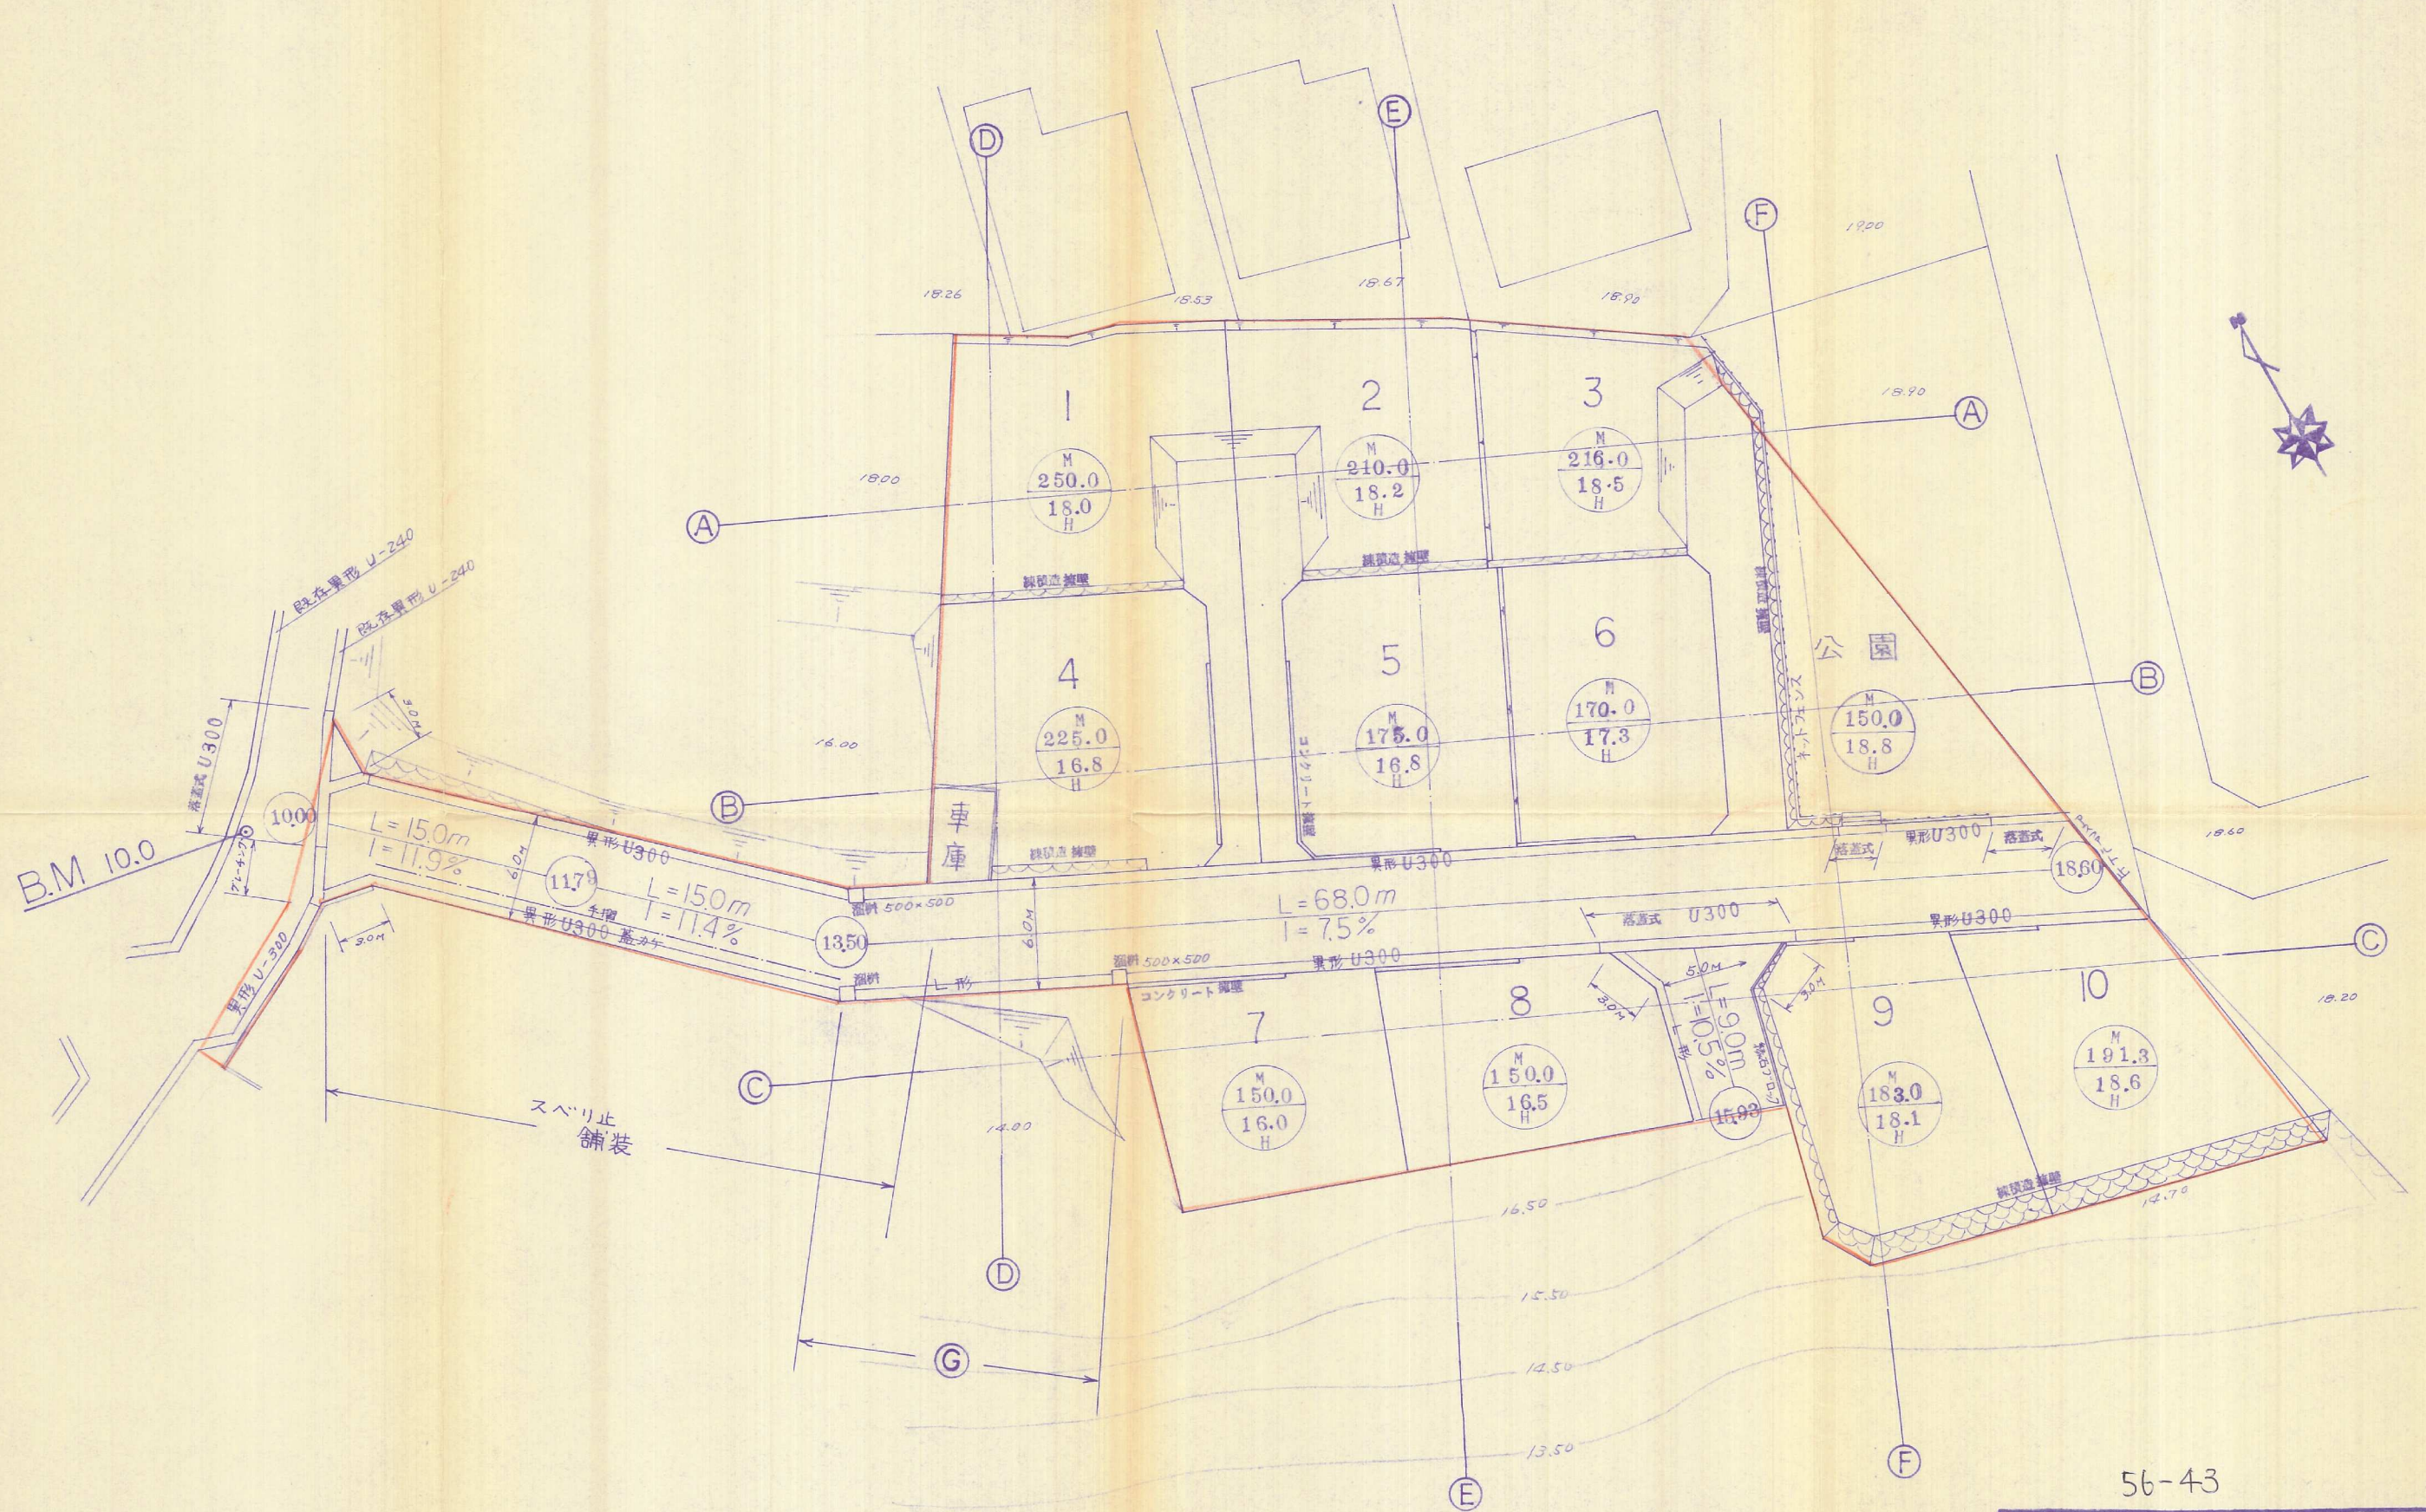

56-43

件名	宅地造成工事設計図	図番	No. 4
場所	小倉南区大字 徳力	縮尺	S=1/250
図名	造成排水	担当	検印
設計	浅尾測量設計 浅尾康宏	月日	4月17日